


SIMBOLOGÍA		EMPALME ELÉCTRICO
		MEDIDOR BIDIRECCIONAL
		TABLERO DE DISTRIBUCIÓN ELÉCTRICO
		TABLERO FOTOVOLTAICO
		TABLERO DE MONITOREO
		SWITCHBOX
		INVERSOR TRIFÁSICO
		PANEL FOTOVOLTAICO 320Wp
		CUERDA DE VIDA
		PASILLO TÉCNICO



**PLANTA 1º PISO**  
**PUNTO DE INYECCIÓN**  
ESC 1/200

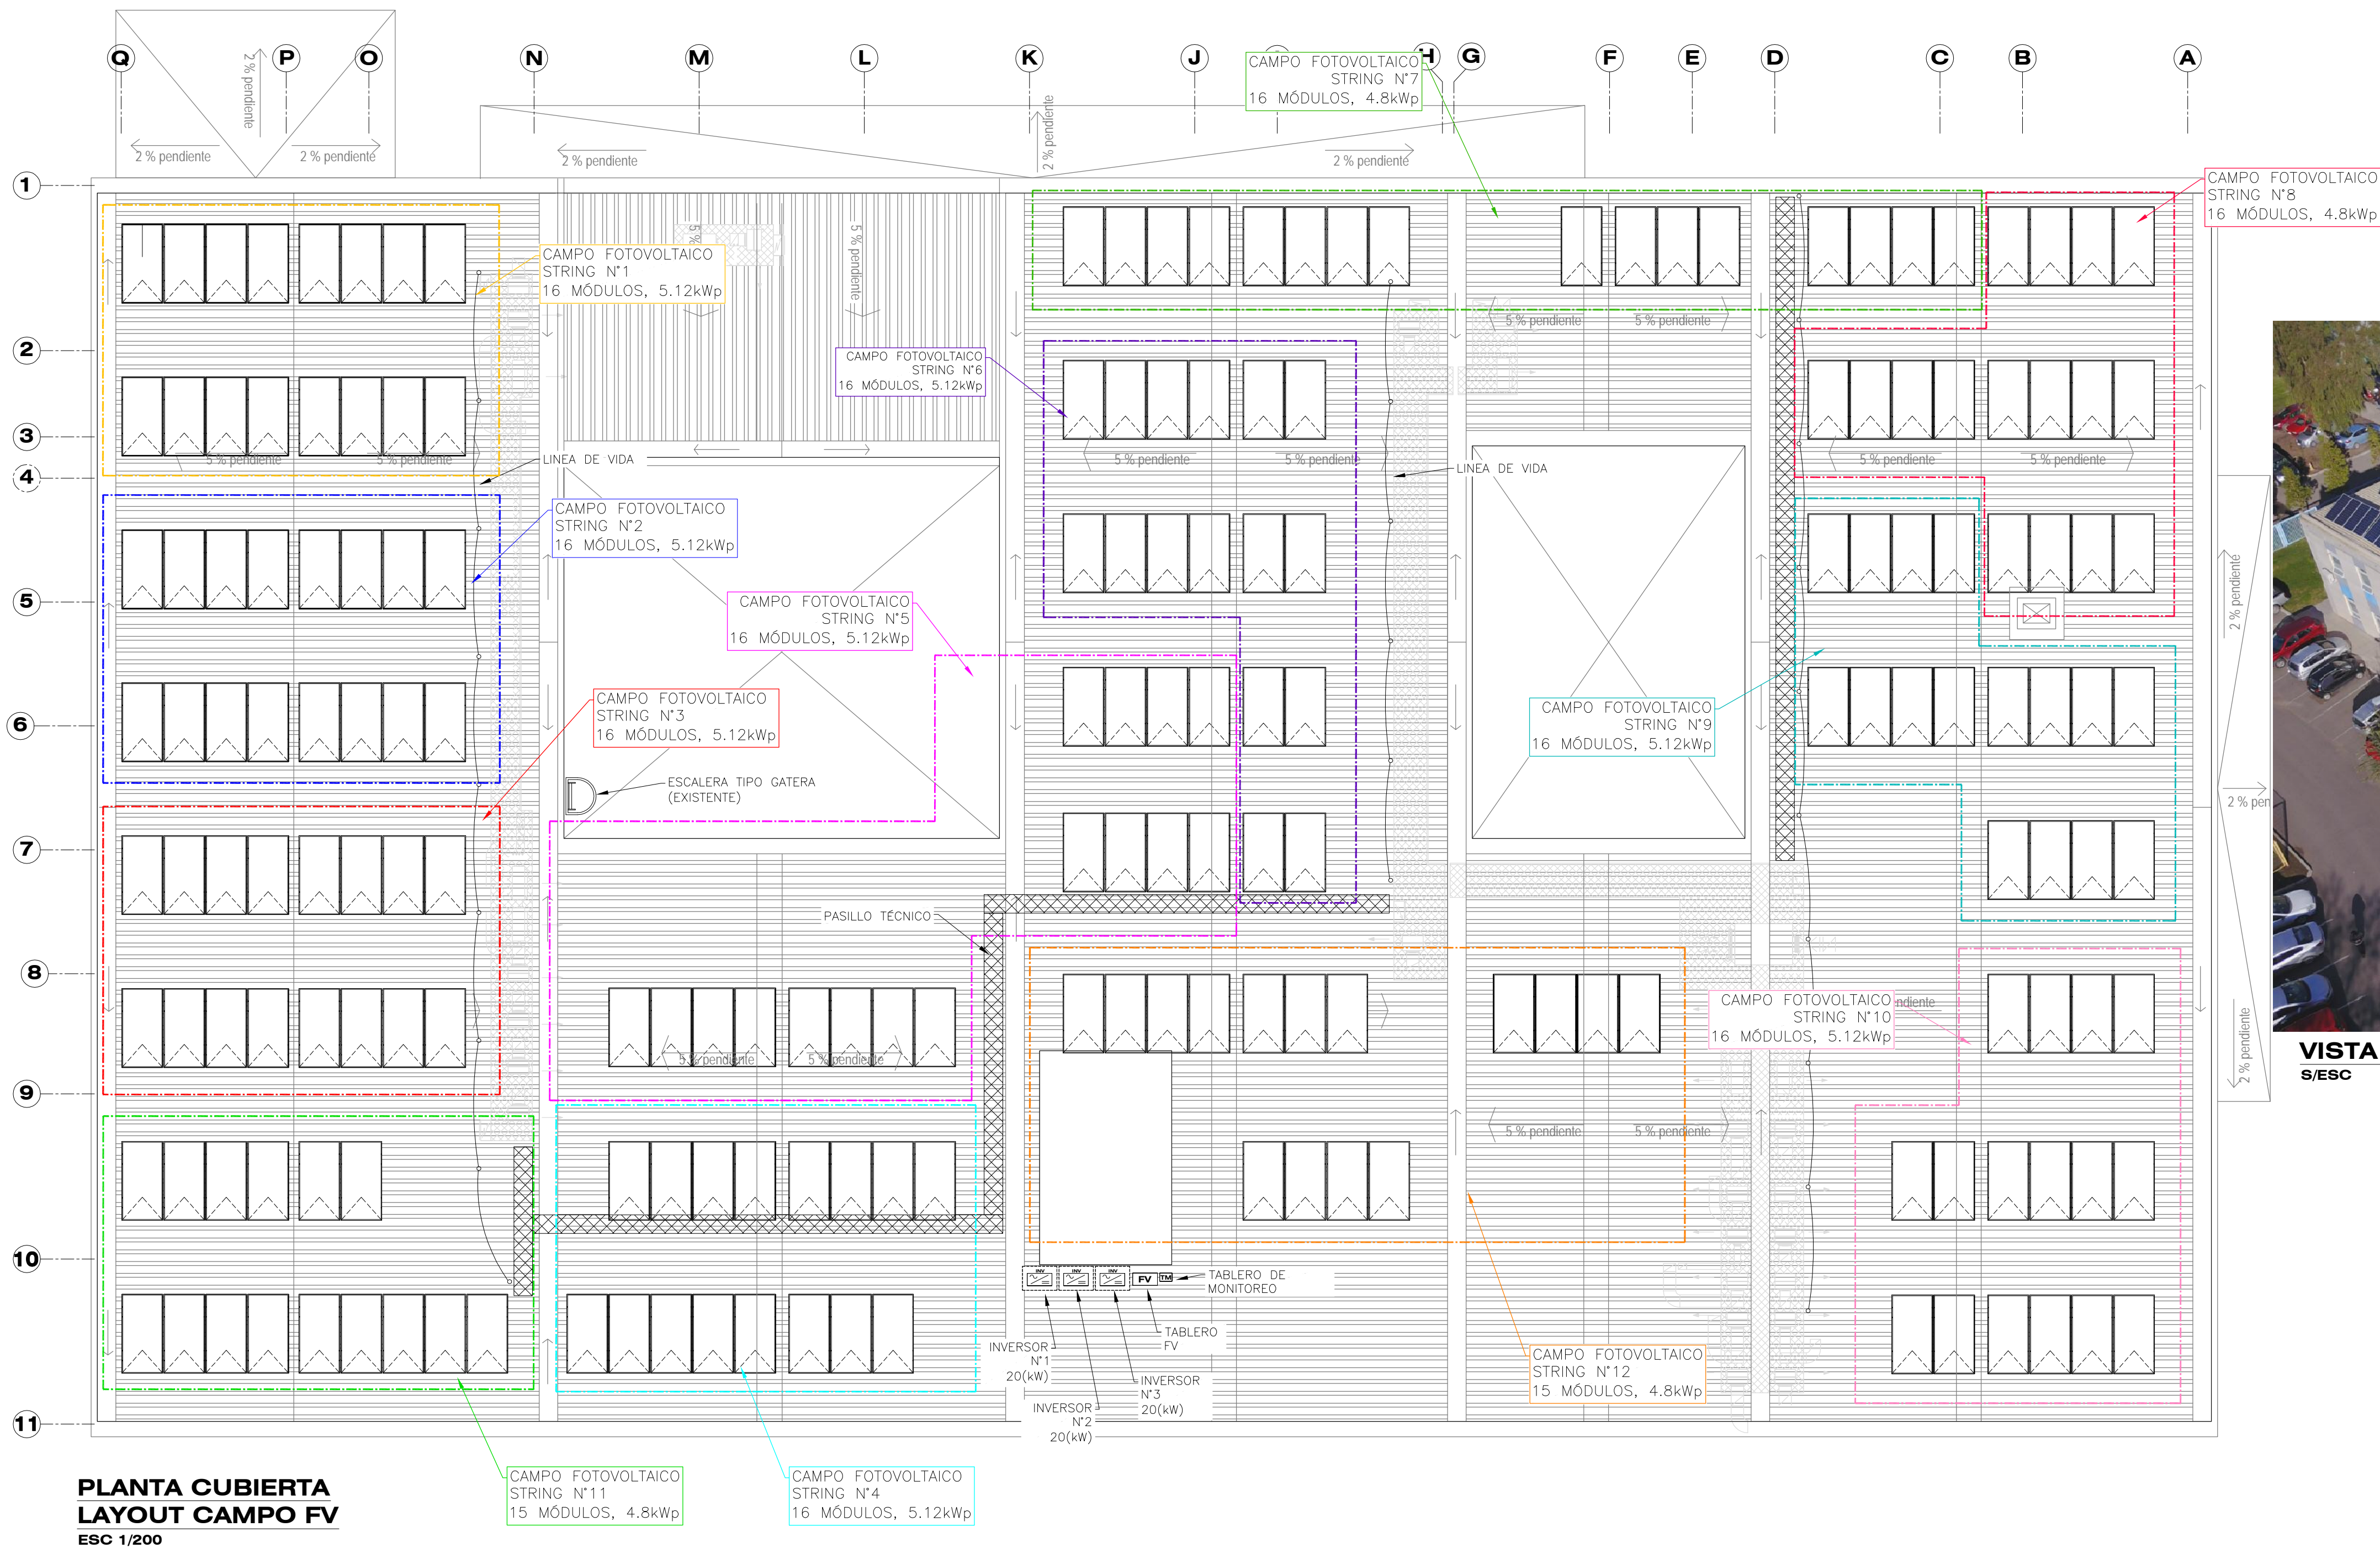

**VISTA AÉREA CAMPO FV**  
S/ESC

**PLANTA CUBIERTA**  
**LAYOUT CAMPO FV**  
ESC 1/200

**AS-BUILT**

PROMOTOR	<div><div></div><div>Ministerio de Energía</div><div>Gobierno de Chile</div></div>	POTENCIA DECLARADA	RESUMEN DE LÁMINAS	NOTAS	CROQUIS DE UBICACIÓN	TIMBRES DE INSCRIPCIÓN	SISTEMA DE GENERACIÓN ELÉCTRICA FOTOVOLTAICA DE 60kW PARA CESFAM EL REAL COMUNA DE SAN FELIPE LAYOUT CAMPO FV		
		INVERSOR N°1 TRIFÁSICO 20kW STRING N°1 16 MÓDULOS 320Wp = 5,12kWp STRING N°2 16 MÓDULOS 320Wp = 5,12kWp STRING N°3 16 MÓDULOS 320Wp = 5,12kWp STRING N°4 16 MÓDULOS 320Wp = 5,12kWp INVERSOR N°2 TRIFÁSICO 20kW STRING N°5 16 MÓDULOS 320Wp = 5,12kWp STRING N°6 16 MÓDULOS 320Wp = 5,12kWp STRING N°7 16 MÓDULOS 320Wp = 5,12kWp STRING N°8 16 MÓDULOS 320Wp = 5,12kWp INVERSOR N°3 TRIFÁSICO 20kW STRING N°9 16 MÓDULOS 320Wp = 5,12kWp STRING N°10 16 MÓDULOS 320Wp = 5,12kWp STRING N°11 15 MÓDULOS 320Wp = 4,8kWp STRING N°12 15 MÓDULOS 320Wp = 4,8kWp	Lámina Descripción 01 de 10 Diagrama Unifilneal General 02 de 10 Cuadro de Generación UG C.A. – C.C. 03 de 10 Layout Campo FV 04 de 10 Canalización de Strings 05 de 10 Detalles Panel Solar y Conectores 06 de 10 Diseño de Estructura y Sistema Puesto a Tierra 07 de 10 Diseño Estructural de Seguridad 08 de 10 Disposición Tablero FV 09 de 10 Disposición Tablero de Monitoreo 10 de 10 Tipología Sistema de Monitoreo	1- LOS MATERIALES QUE REQUIEREN CERTIFICACIÓN PARA SU USO, CUMPLEN CON ESTE REQUISITO. 2- EL DISEÑO ELÉCTRICO DEL PROYECTO CUMPLE CON LAS NORMAS NCH-4/2003 Y LAS RGR N°01 Y N°02 ASOCIADAS AL NET BILLING. 3- LA SIMBOLOGÍA UTILIZADA CUMPLE CON LAS NORMAS NCH-4/2003 Y LA NORMA UNE-60617 (IEC 60617)	 32°45'32.19"S 70°43'32.25"W	INSCRIPCIÓN N° : _____  DE FECHA : _____	CALLE: CAJALES N°1900 COMUNA: SAN FELIPE  PROPIETARIO CENTRO DE SALUD FAMILIAR SAN FELIPE RUT 61.606.700-1  REPL: ANDREA SOLEDAD RODRIGUEZ VIVEROS RUT: 10.554.642-4 DC: Cajas N°1900, San Felipe, Región de Valparaíso FONOS: (34) 249 3734	LÁMINA: 03 DE 10 FECHA: MAYO 2017 PROYECTO: J. GUJARDO REVISÓ: F. REYES  ESCALA: S/ESC DIBUJO: J. GUJARDO INSTALADOR: JOSÉ FRANCISCO GUJARDO PARRA LICENCIA SEC. CLASE B N° 172299474 DC: EL SOL N°2596, MAIPÚ, RM FONOS: +569 52110736	
		POTENCIA NOMINAL = 60kW							