



**TIPOLOGÍA SISTEMA DE MONITOREO S/E**

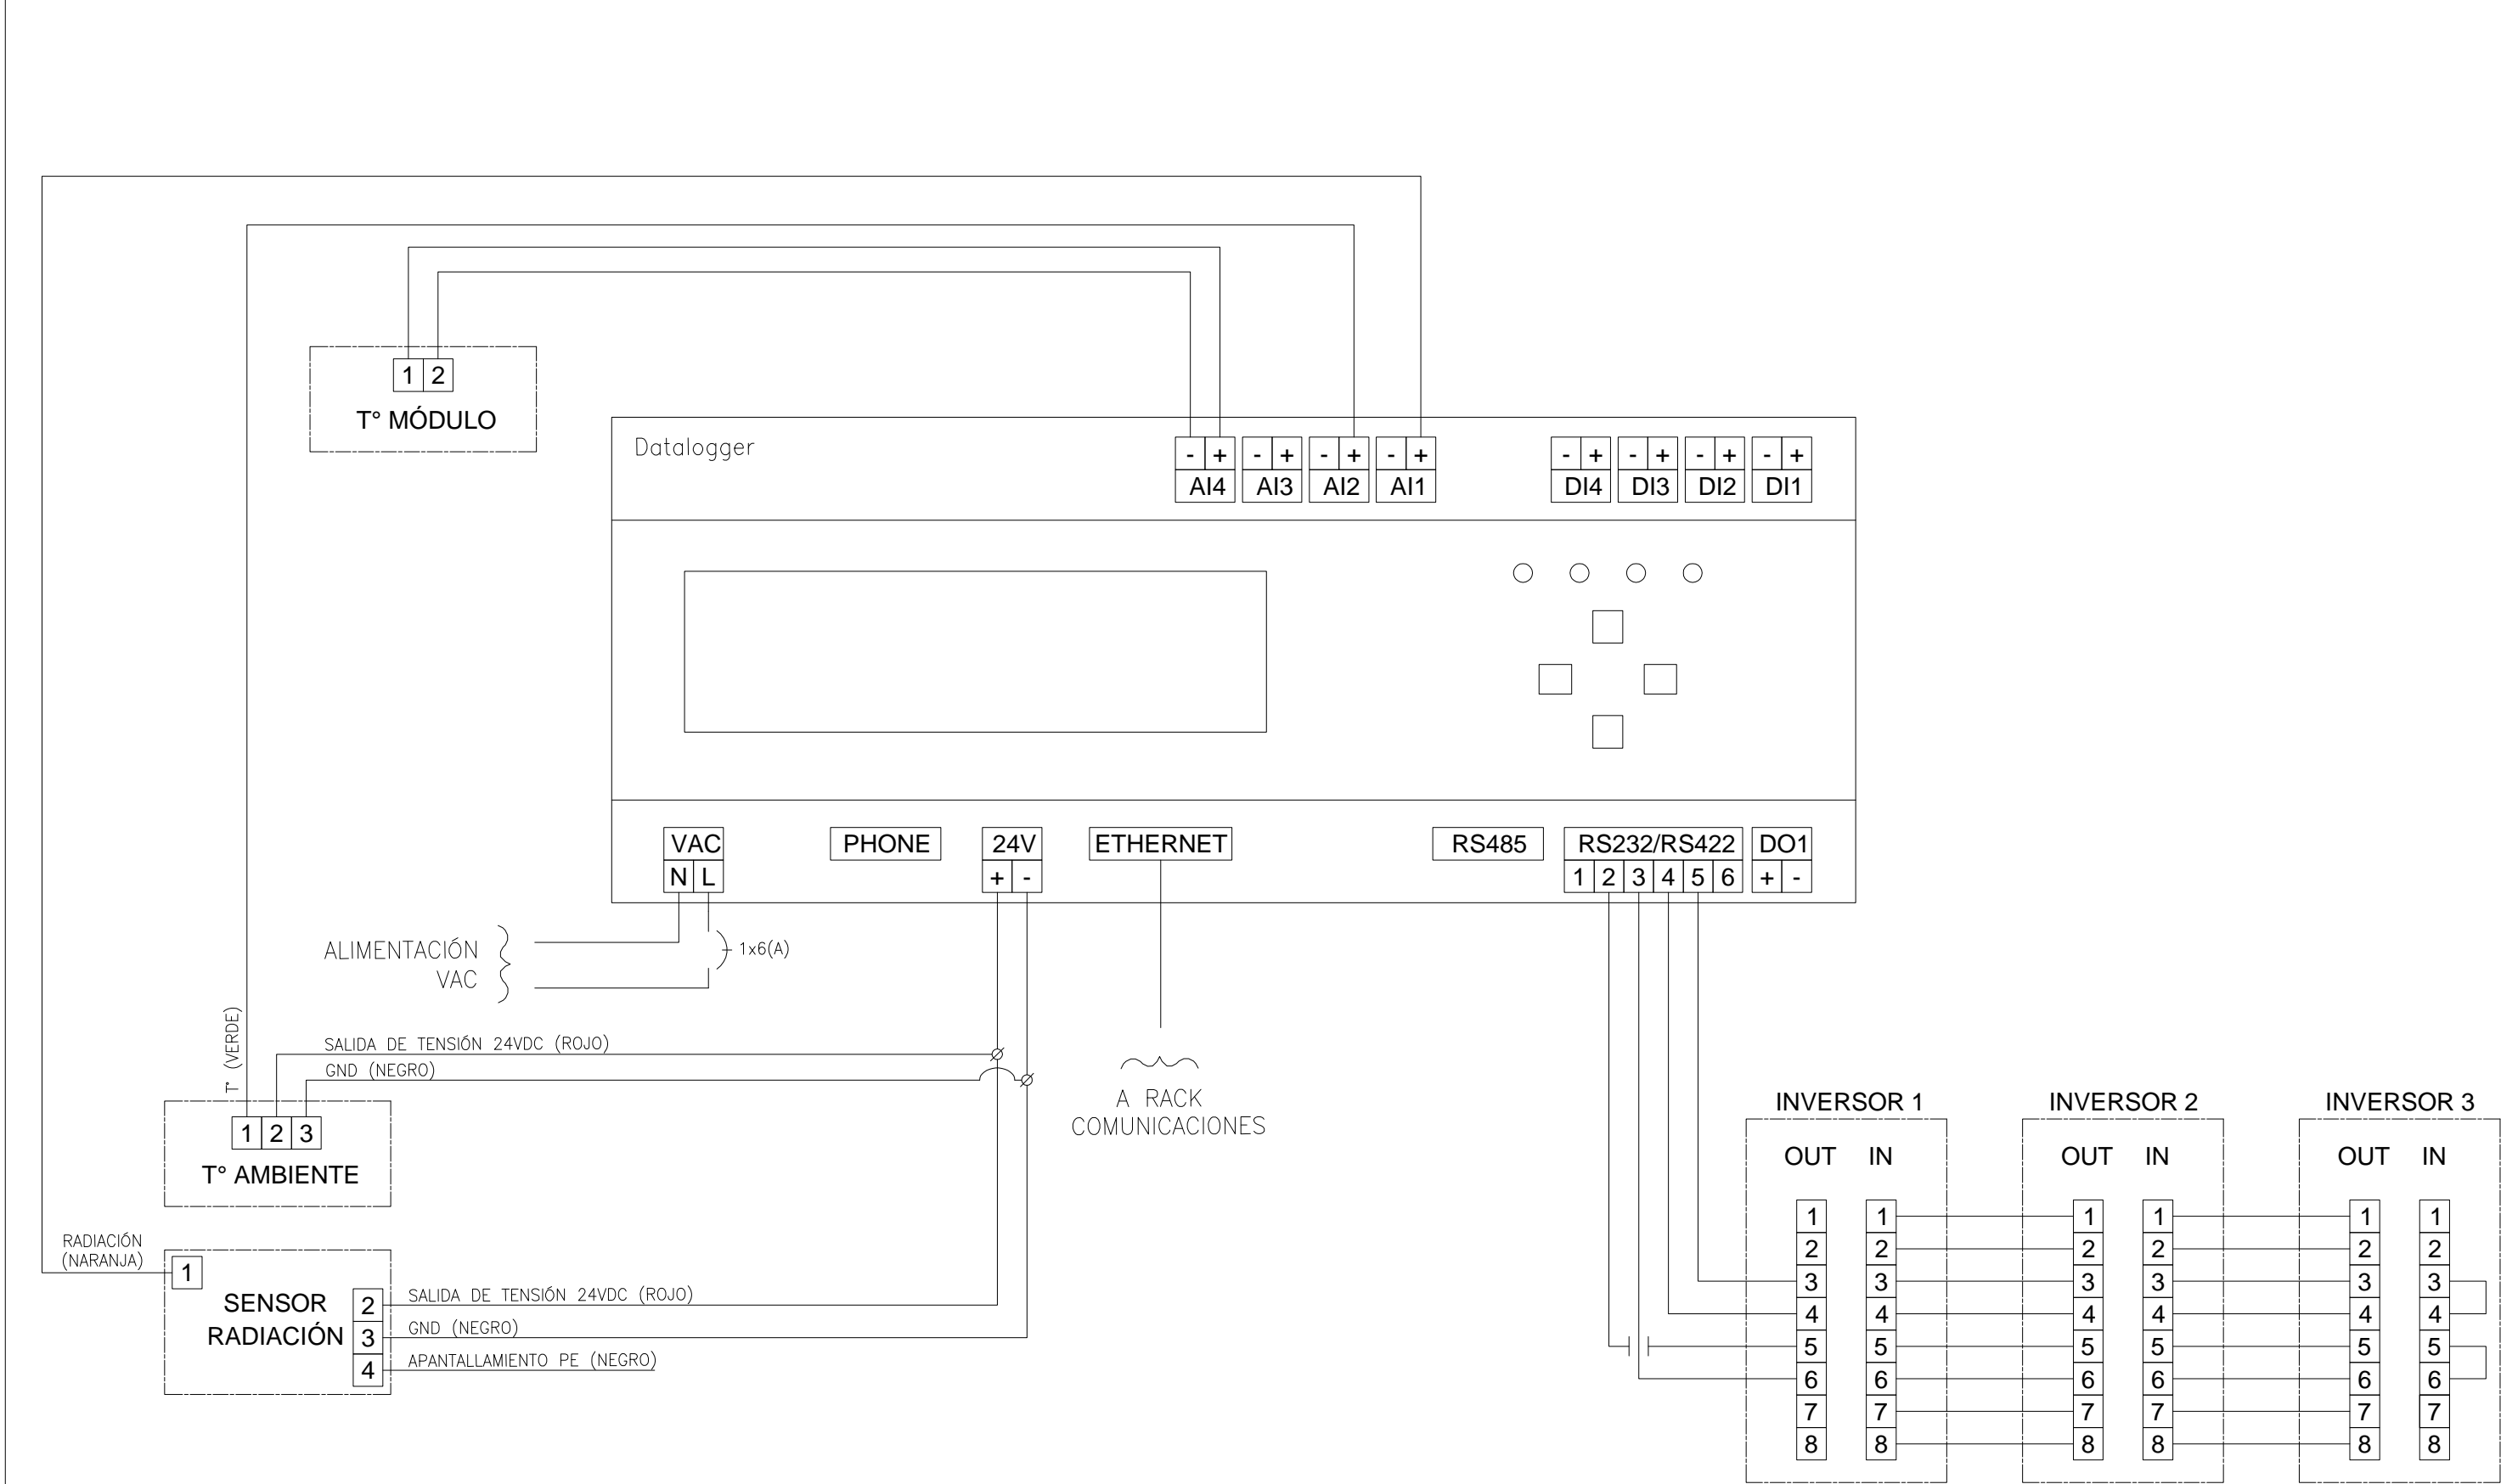


**DETALLE CONEXIONADO DL S/E**

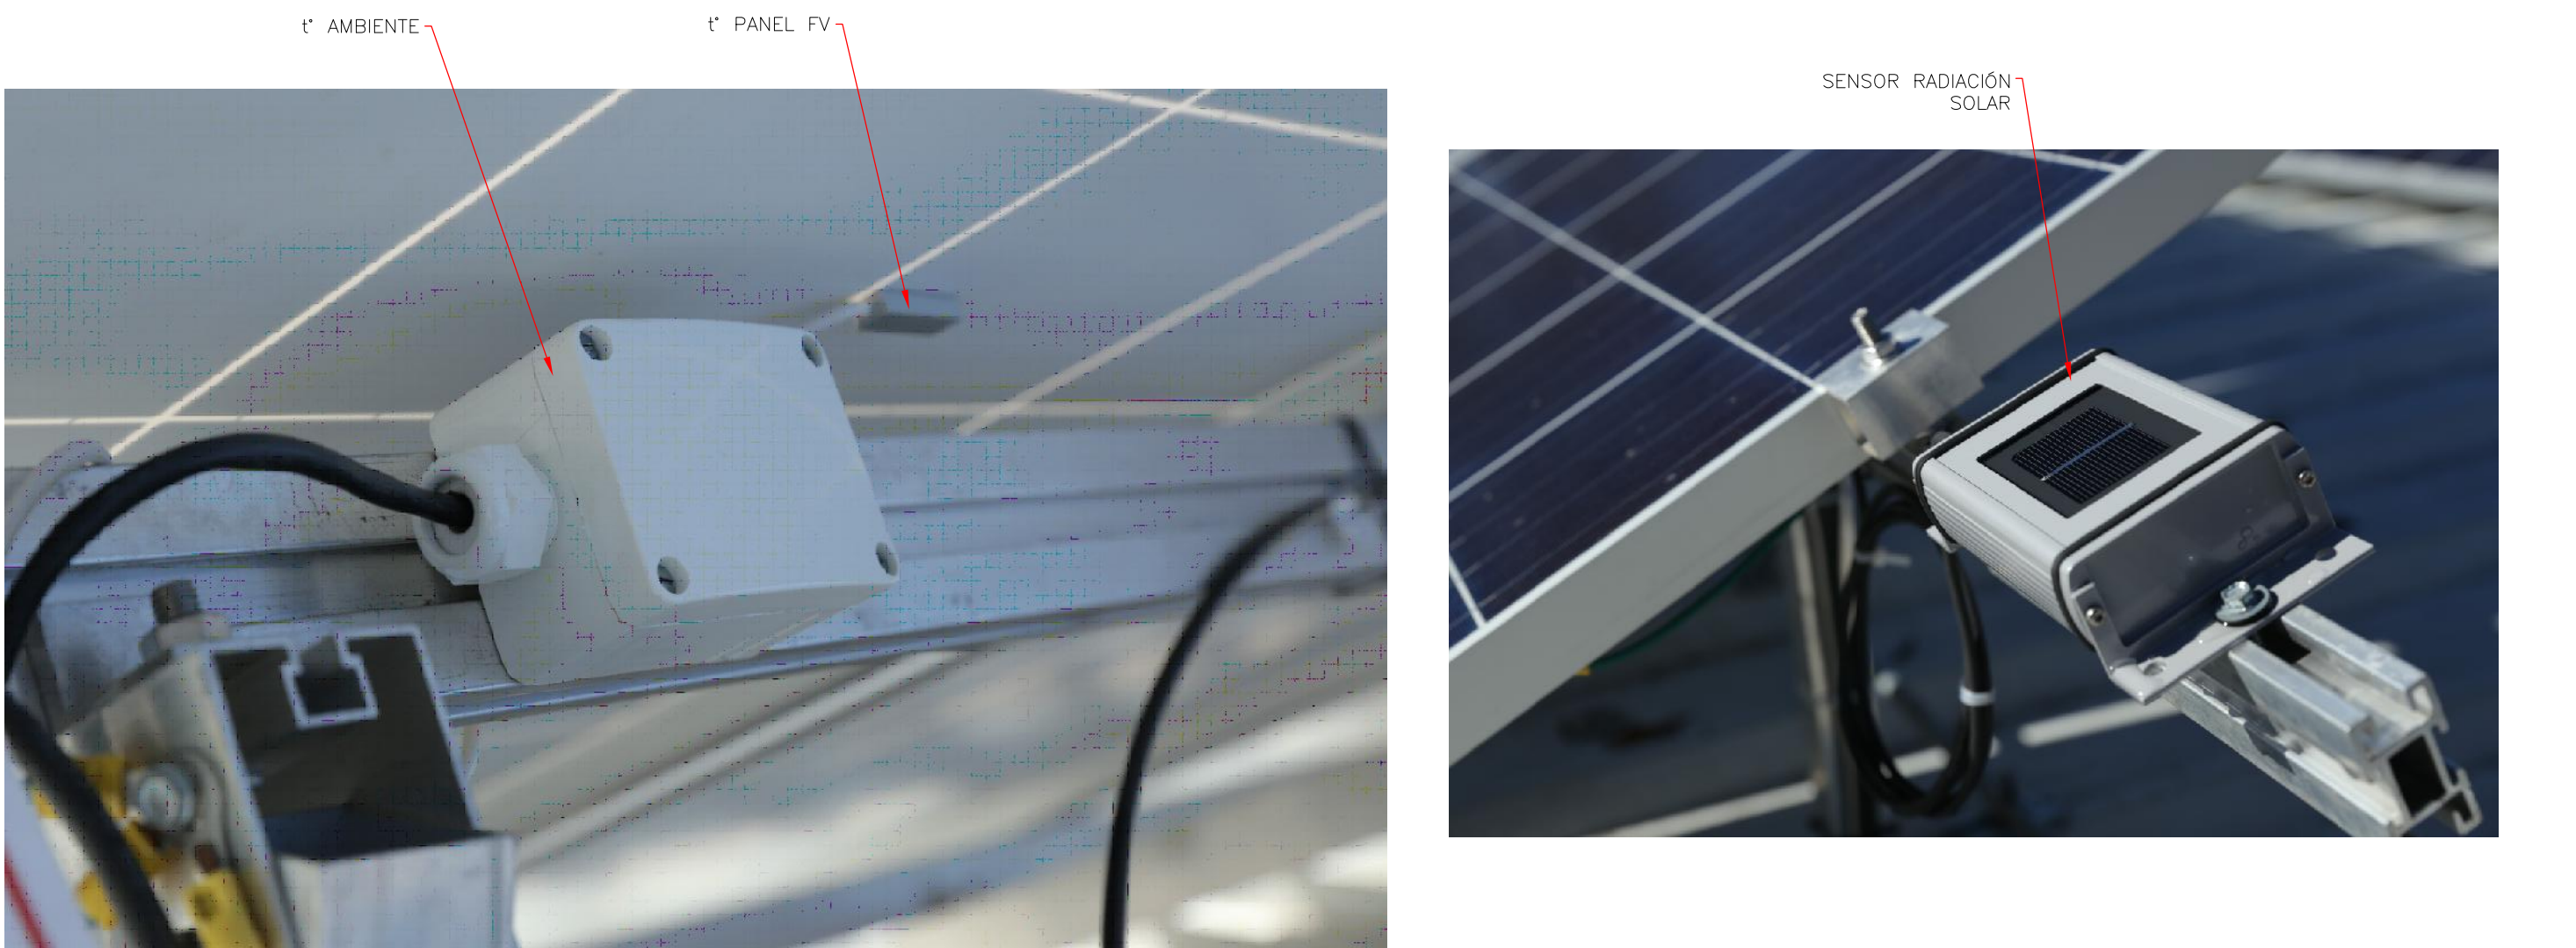

**SENSORES DL S/E**

**AS-BUILT**

PROMOTOR	<div><div><div>Ministerio de Energía</div><div>Gobierno de Chile</div></div></div>	POTENCIA DECLARADA	RESUMEN DE LÁMINAS	NOTAS	CROQUIS DE UBICACIÓN	TÍMBRES DE INSCRIPCIÓN	SISTEMA DE GENERACIÓN ELÉCTRICA FOTOVOLTAICA DE 60kW PARA CESFAM EL REAL COMUNA DE SAN FELIPE
		INVERSOR N°1 TRIFÁSICO 20kW STRING N°1 16 MÓDULOS 320Wp = 5,12kWp STRING N°2 16 MÓDULOS 320Wp = 5,12kWp STRING N°3 16 MÓDULOS 320Wp = 5,12kWp STRING N°4 16 MÓDULOS 320Wp = 5,12kWp INVERSOR N°2 TRIFÁSICO 20kW STRING N°5 16 MÓDULOS 320Wp = 5,12kWp STRING N°6 16 MÓDULOS 320Wp = 5,12kWp STRING N°7 16 MÓDULOS 320Wp = 5,12kWp STRING N°8 16 MÓDULOS 320Wp = 5,12kWp INVERSOR N°3 TRIFÁSICO 20kW STRING N°9 16 MÓDULOS 320Wp = 5,12kWp STRING N°10 16 MÓDULOS 320Wp = 5,12kWp STRING N°11 15 MÓDULOS 320Wp = 4,8kWp STRING N°12 15 MÓDULOS 320Wp = 4,8kWp <div>POTENCIA NOMINAL = 60kW</div>	Lámina Descripción 01 de 10 Diagrama Unilineal General 02 de 10 Cuadro de Generación UG C.A. - C.C. 03 de 10 Layout Campo FV 04 de 10 Canalización de Strings 05 de 10 Detalles Panel Solar y Conectores 06 de 10 Diseño de Estructura y Sistema Puesta a Tierra 07 de 10 Diseño Estructural de Seguridad 08 de 10 Disposición Tablero FV 09 de 10 Disposición Tablero de Monitoreo 10 de 10 Tipología Sistema de Monitoreo	1- LOS MATERIALES QUE REQUIEREN CERTIFICACIÓN PARA SU USO, CUMPLEN CON ESTE REQUISITO.  2- EL DISEÑO ELÉCTRICO DEL PROYECTO CUMPLE CON LAS NORMAS NCH-4/2003 Y LAS RGR N°01 Y N°02 ASOCIADAS AL NET BILLING.  3- LA SIMBOLOGÍA UTILIZADA CUMPLE CON LAS NORMAS NCH-4/2003 Y LA NORMA UNE-EN617 (IEC 60617)		INSCRIPCIÓN N° : _____  DE FECHA : _____	TIPOLOGÍA SISTEMA DE MONITOREO
		CALLE: CAJALES N°1900	LAMINA: 10 DE 10	ESCALA: S/ESC	FECHA : MAYO 2017		
		COMUNA: SAN FELIPE	PROYECTO: J.GUJARDO	DIBUJO: J.GUJARDO	REVISÓ : F.REYES		
		PROPIETARIO CENTRO DE SALUD FAMILIAR SAN FELIPE RUT 61.606.700-1	INSTALADOR				
		REPL: ANDREA SOLEDAD RODRÍGUEZ VIVEROS RUT: 10.554.642-4 DC: Cajas N°1900, San Felipe, Región de Valparaíso FONO: (34) 249 3734	JOSÉ FRANCISCO GUJARDO PARRA LICENCIA SEC. CLASE B N° 172299474 DC: EL SOL N°2596, MAIPÚ, RM FONO: +569 52110736				