



VISTA FRONTAL
ESC 1/5

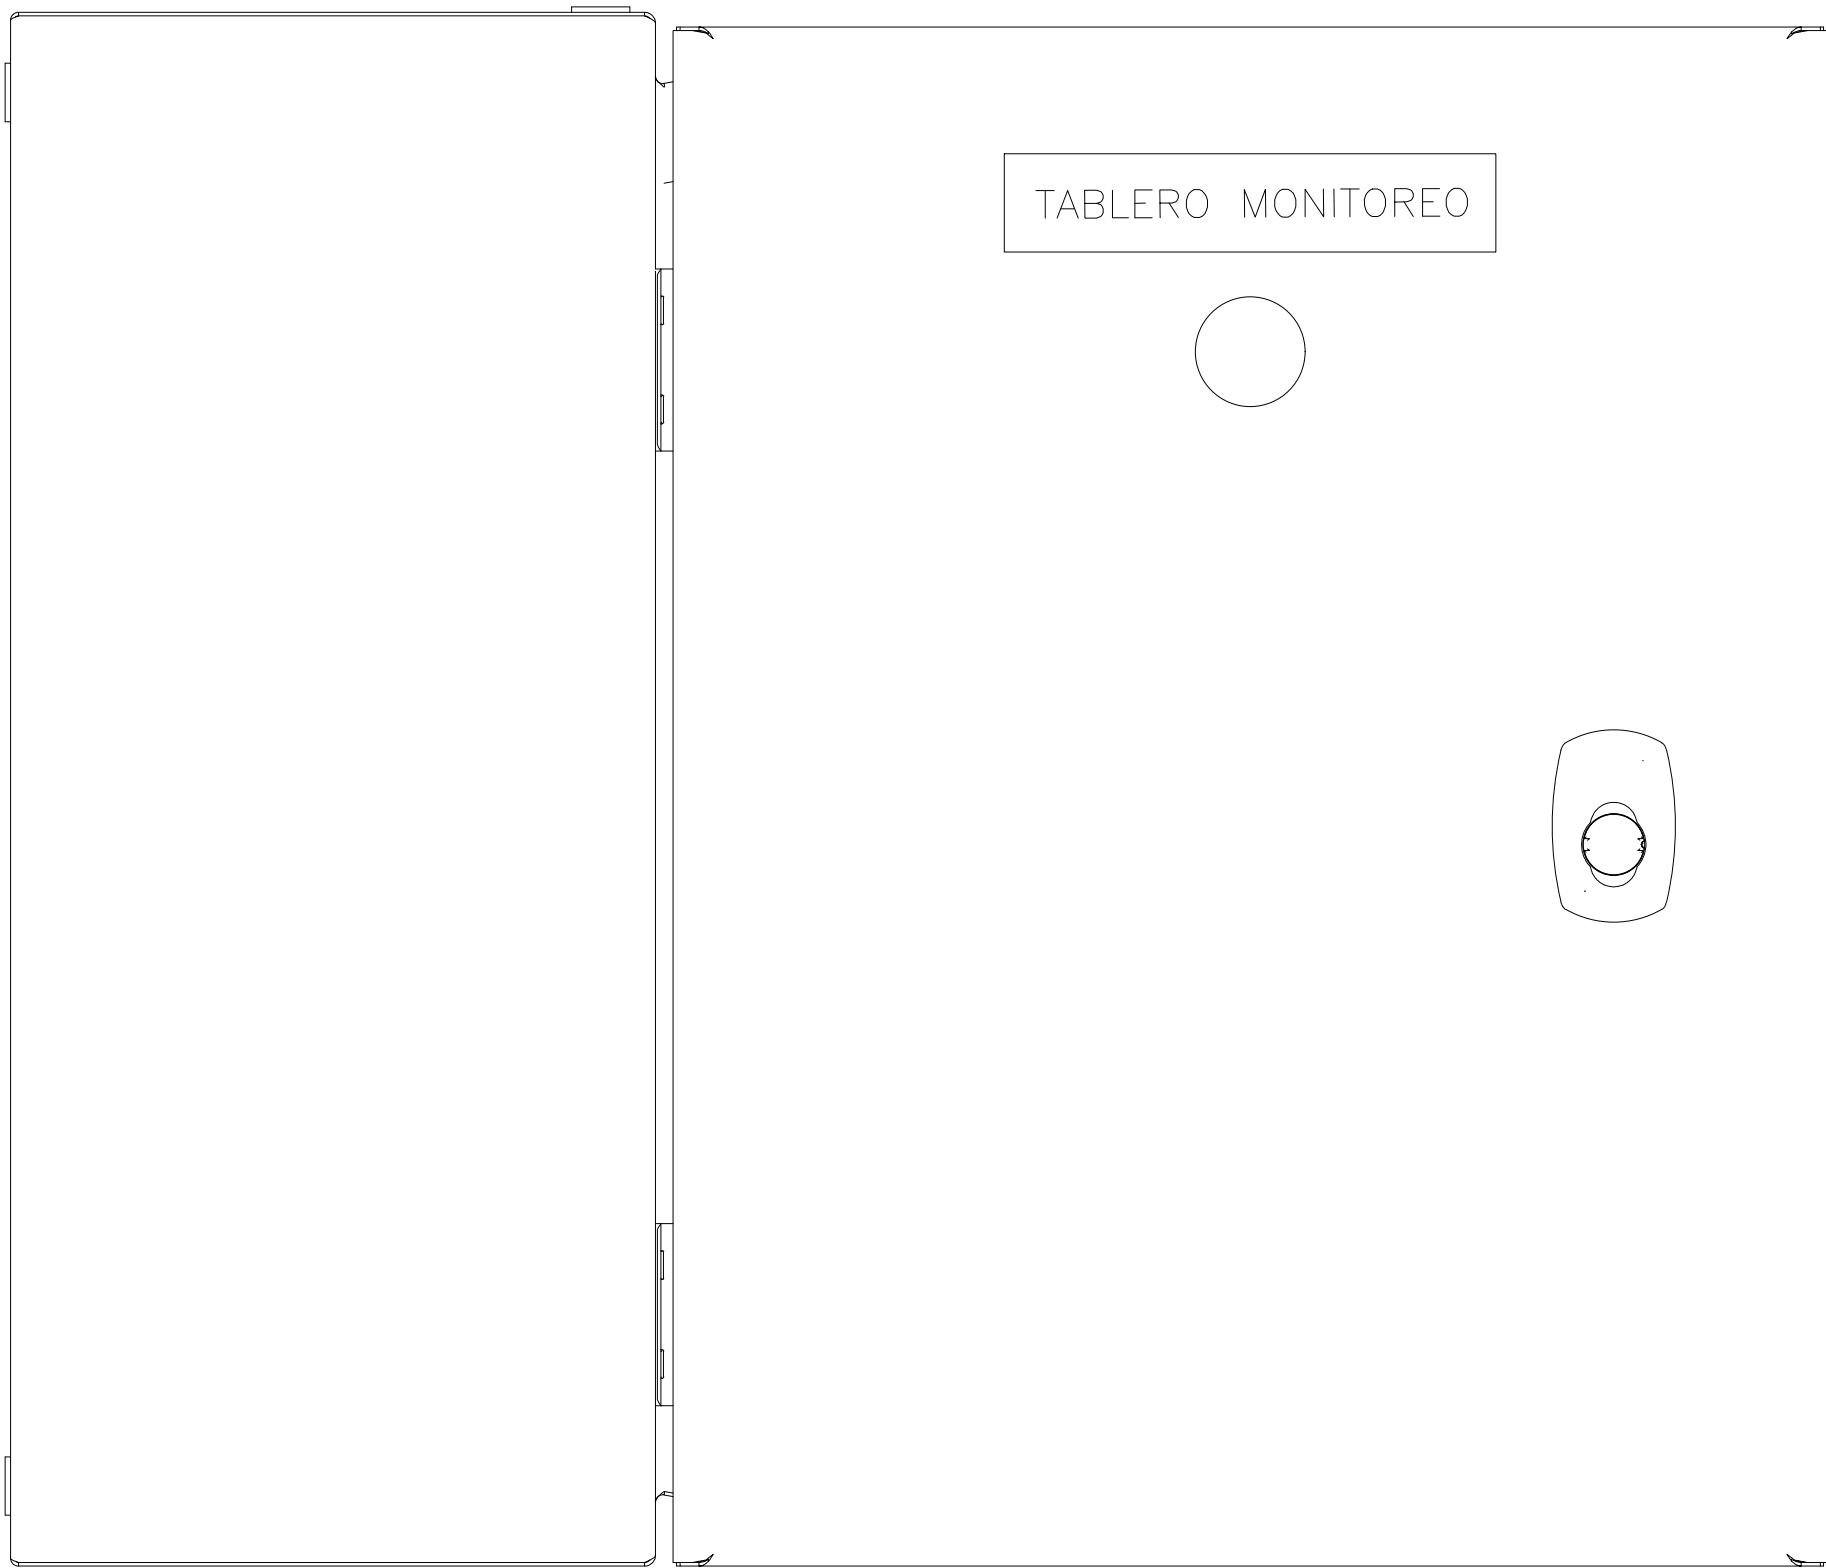


VISTA LATERAL
ESC 1/5

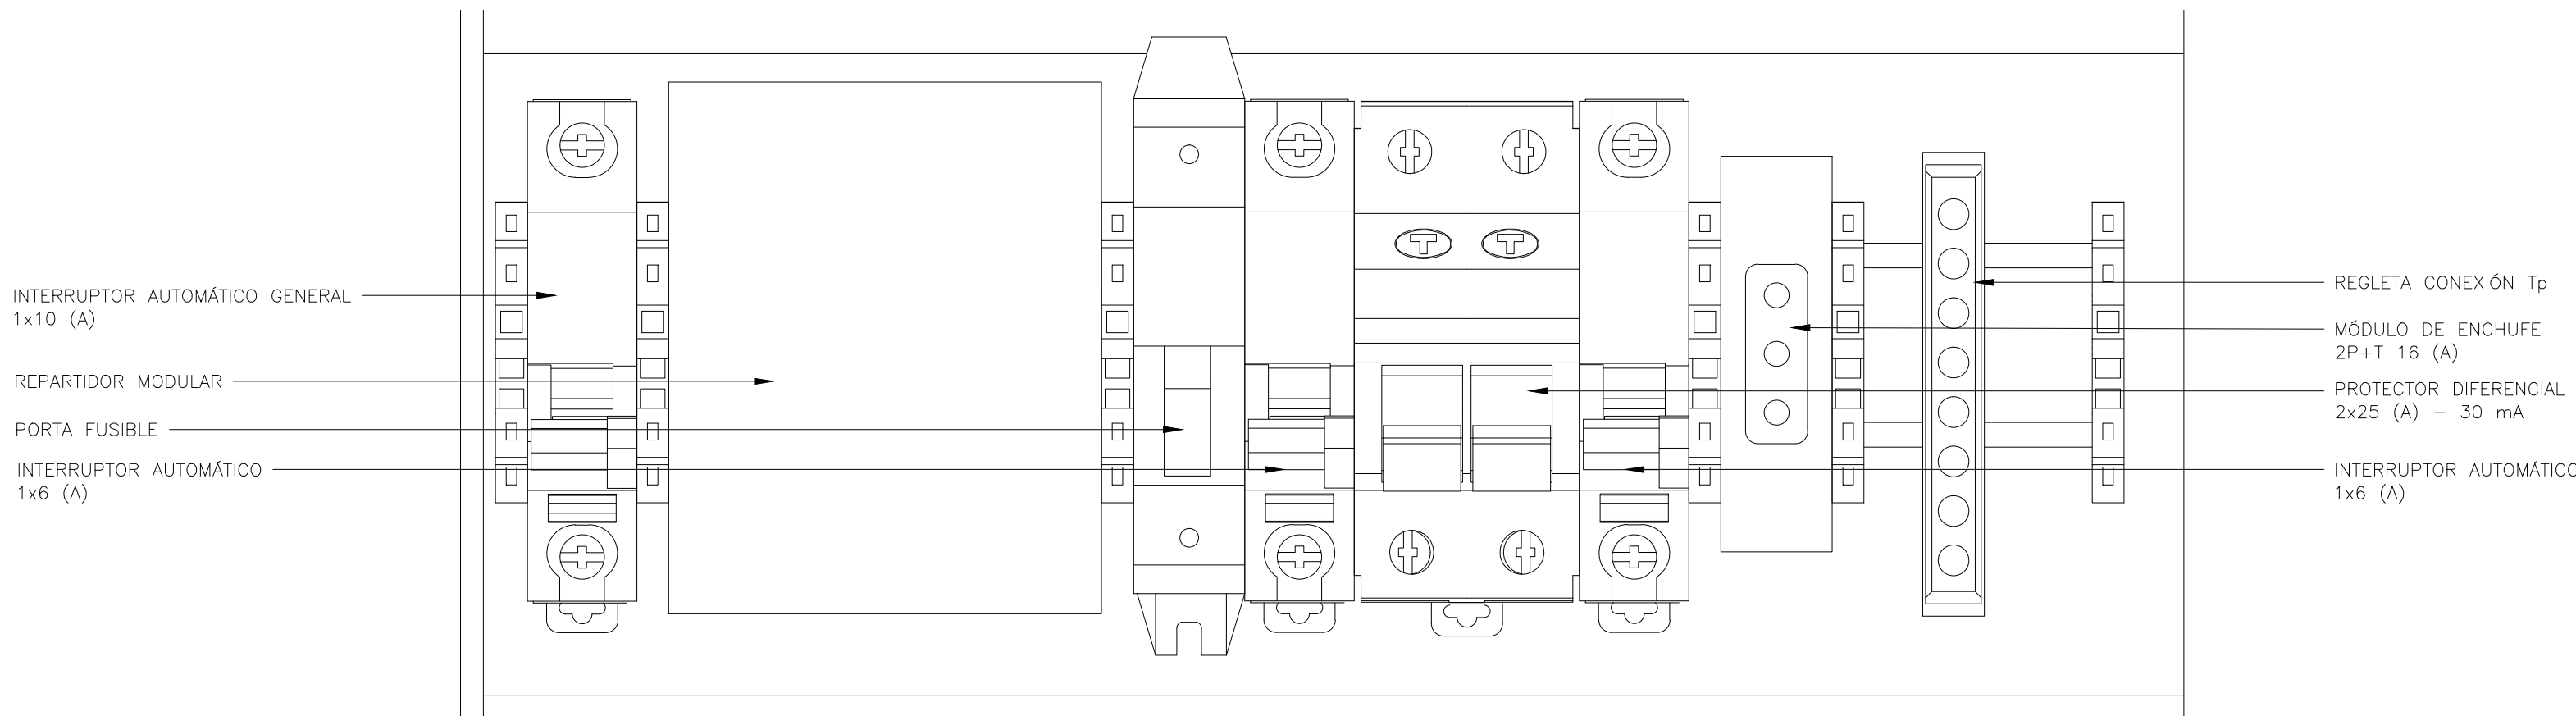

DETALLE 1

AS-BUILT

PROMOTOR	POTENCIA DECLARADA		RESUMEN DE LÁMINAS		NOTAS	CROQUIS DE UBICACIÓN	TIMBRES DE INSCRIPCIÓN		SISTEMA DE GENERACIÓN ELÉCTRICA FOTOVOLTAICA DE 60kW PARA CESFAM EL REAL COMUNA DE SAN FELIPE		
	INVERSOR N°1 TRIFASICO 20kW STRING N°1 16 MÓDULOS 320Wp = 5,12kWp STRING N°2 16 MÓDULOS 320Wp = 5,12kWp STRING N°3 16 MÓDULOS 320Wp = 5,12kWp STRING N°4 16 MÓDULOS 320Wp = 5,12kWp INVERSOR N°2 TRIFASICO 20kW STRING N°5 16 MÓDULOS 320Wp = 5,12kWp STRING N°6 16 MÓDULOS 320Wp = 5,12kWp STRING N°7 16 MÓDULOS 320Wp = 5,12kWp STRING N°8 16 MÓDULOS 320Wp = 5,12kWp INVERSOR N°3 TRIFASICO 20kW STRING N°9 16 MÓDULOS 320Wp = 5,12kWp STRING N°10 16 MÓDULOS 320Wp = 5,12kWp STRING N°11 15 MÓDULOS 320Wp = 4,8kWp STRING N°12 15 MÓDULOS 320Wp = 4,8kWp POTENCIA NOMINAL = 60kW		Lámina	Descripción	1- LOS MATERIALES QUE REQUIEREN CERTIFICACIÓN PARA SU USO, CUMPLEN CON ESTE REQUISITO. 2- EL DISEÑO ELÉCTRICO DEL PROYECTO CUMPLE CON LAS NORMAS NCH-4/2003 Y LAS RGR N°01 Y N°02 ASOCIADAS AL NET BILLING. 3- LA SIMBOLOGIA UTILIZADA CUMPLE CON LAS NORMAS NCH-4/2003 Y LA NORMA UNE-60617 (IEC 60617)		INSCRIPCIÓN N° : _____ DE FECHA : _____	CALLE: CAJALES N°1900		LÁMINA: 09 DE 10 ESCALA: S/ESC	
			COMUNA: SAN FELIPE					FECHA : MAYO 2017			
								PROYECTO: J.GUAIJARDO DIBUJO: J.GUAIJARDO			
								REVISÓ : F.REYES			
				32°45'32.19"S 70°43'32.25"W		PROPIETARIO CENTRO DE SALUD FAMILIAR SAN FELIPE RUT 61.606.700-1		INSTALADOR			
						REPL.: ANDREA SOLEDAD RODRIGUEZ VIVEROS RUT: 10.554.642-4 DC: Cajas N°1900, San Felipe, Región de Valparaíso FONO: (34) 249 3734		JOSÉ FRANCISCO GUAIJARDO PARRA LICENCIA SEC CLASE B N° 172299474 DC: EL SOL N°2596, MAIPO, RM FONO: +569 52110736			