



CANALIZACIÓN STRINGS
ESC 1/100

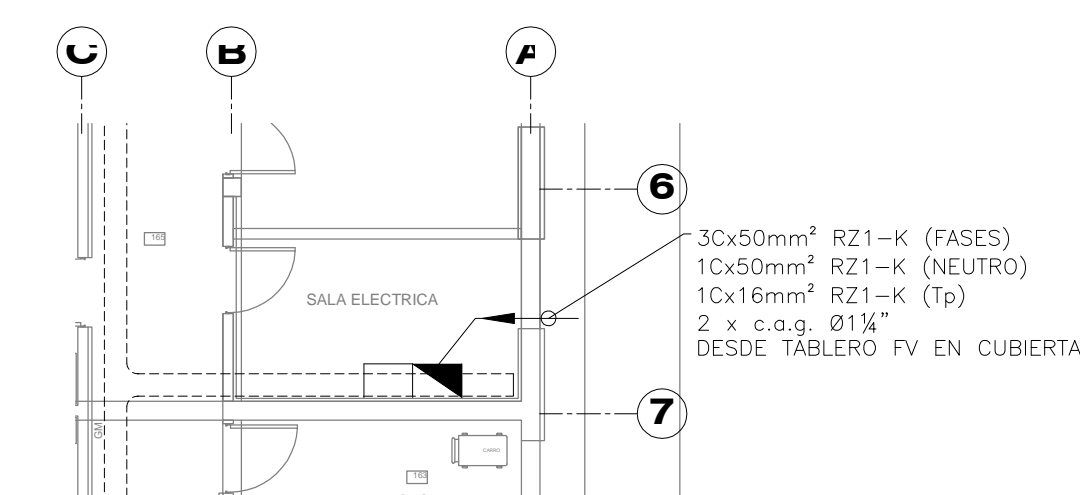


CANALIZACIÓN PUNTO DE INYECCIÓN
ESC 1/100



—	c.a.g.
—	METÁLICO FLEXIBLE
---	CABLE EXZHELLENT SOLAR (CC)
⊖	CONECTOR MC4 (-)
⊕	CONECTOR MC4 (+)
E	EMPALME ELÉCTRICO
M	MEDIDOR BIDIRECCIONAL
■	TABLERO DE DISTRIBUCIÓN ELÉCTRICO
FV	TABLERO FOTOVOLTAICO
INV	INVERSOR TRIFÁSICO
☐	PANEL FOTOVOLTAICO 320Wp
—	CUERDA DE VIDA
▨	PASILLO TÉCNICO
■	CAJA DE PASO CC

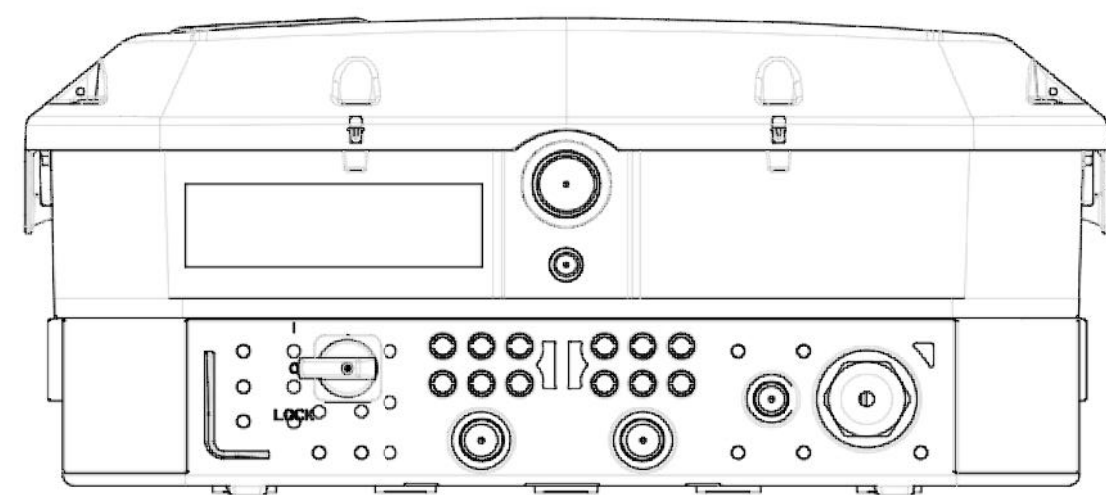

VISTA INFERIOR INVERSOR
UTILIZAR TERMINALES DE GOMA

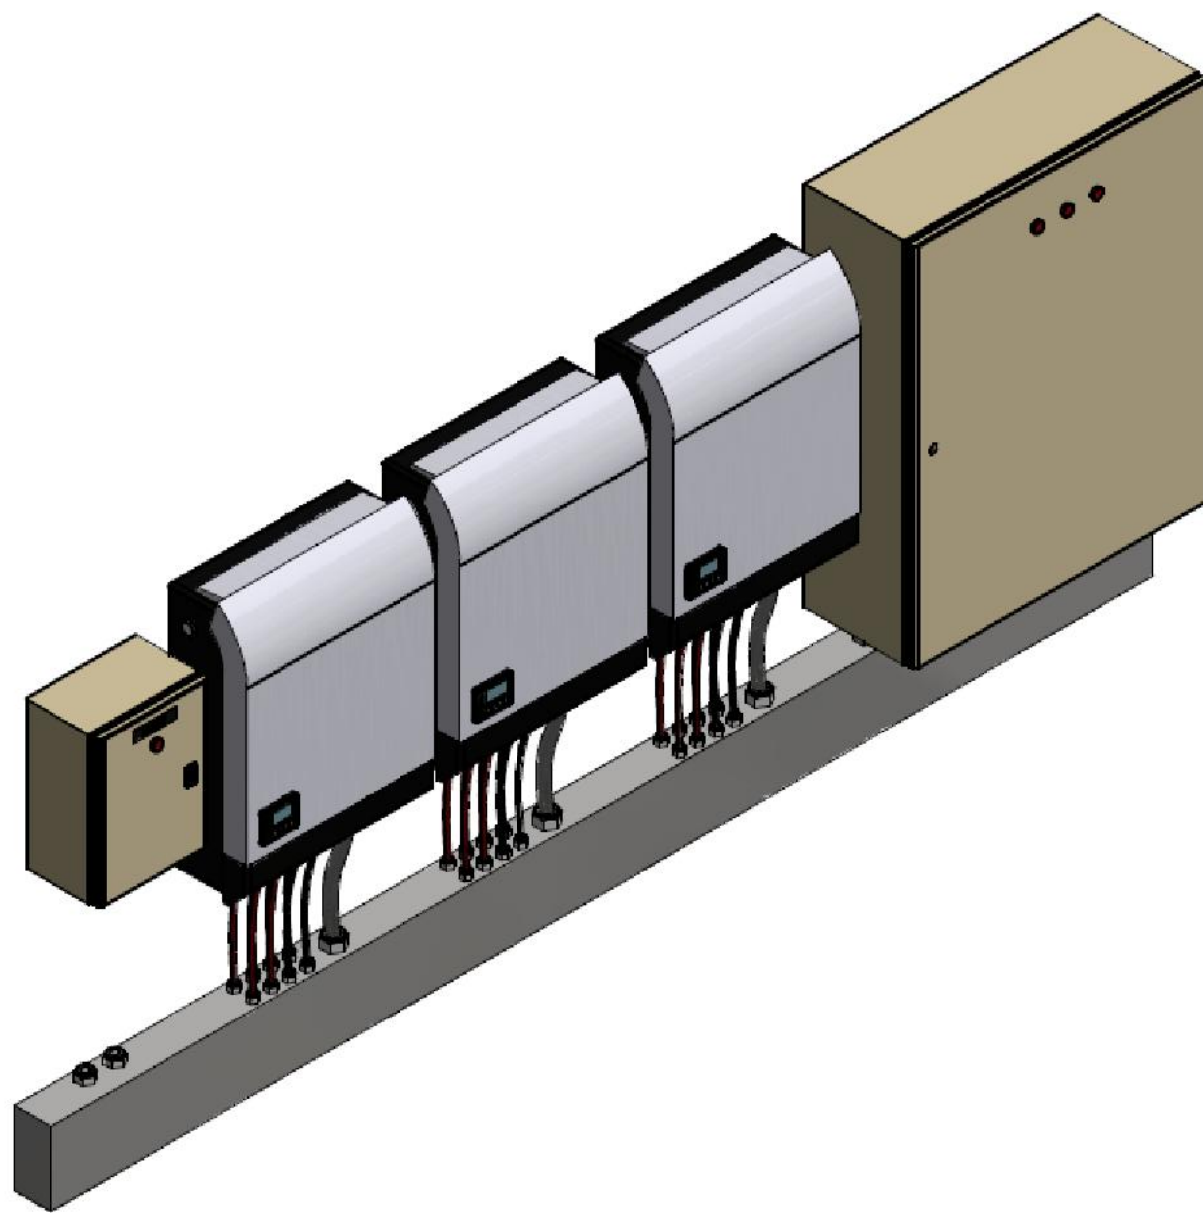
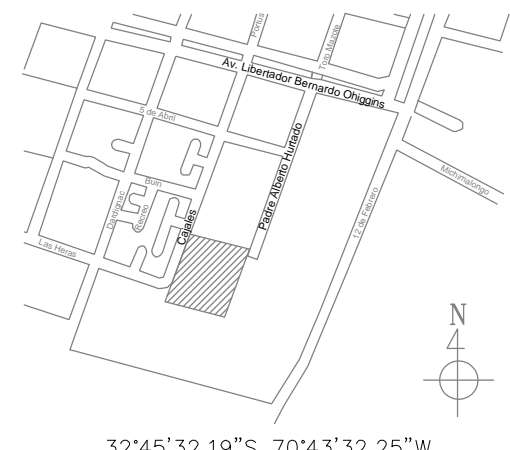


DETALLE MONTAJE TABLERO FV - INVERSORES
S/E

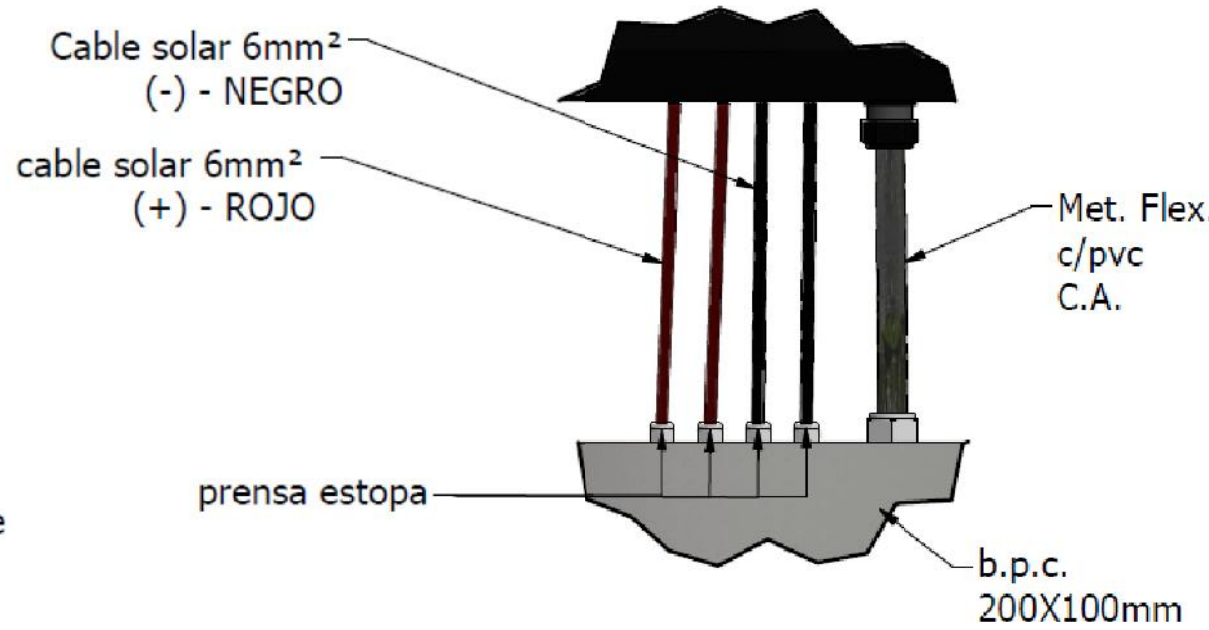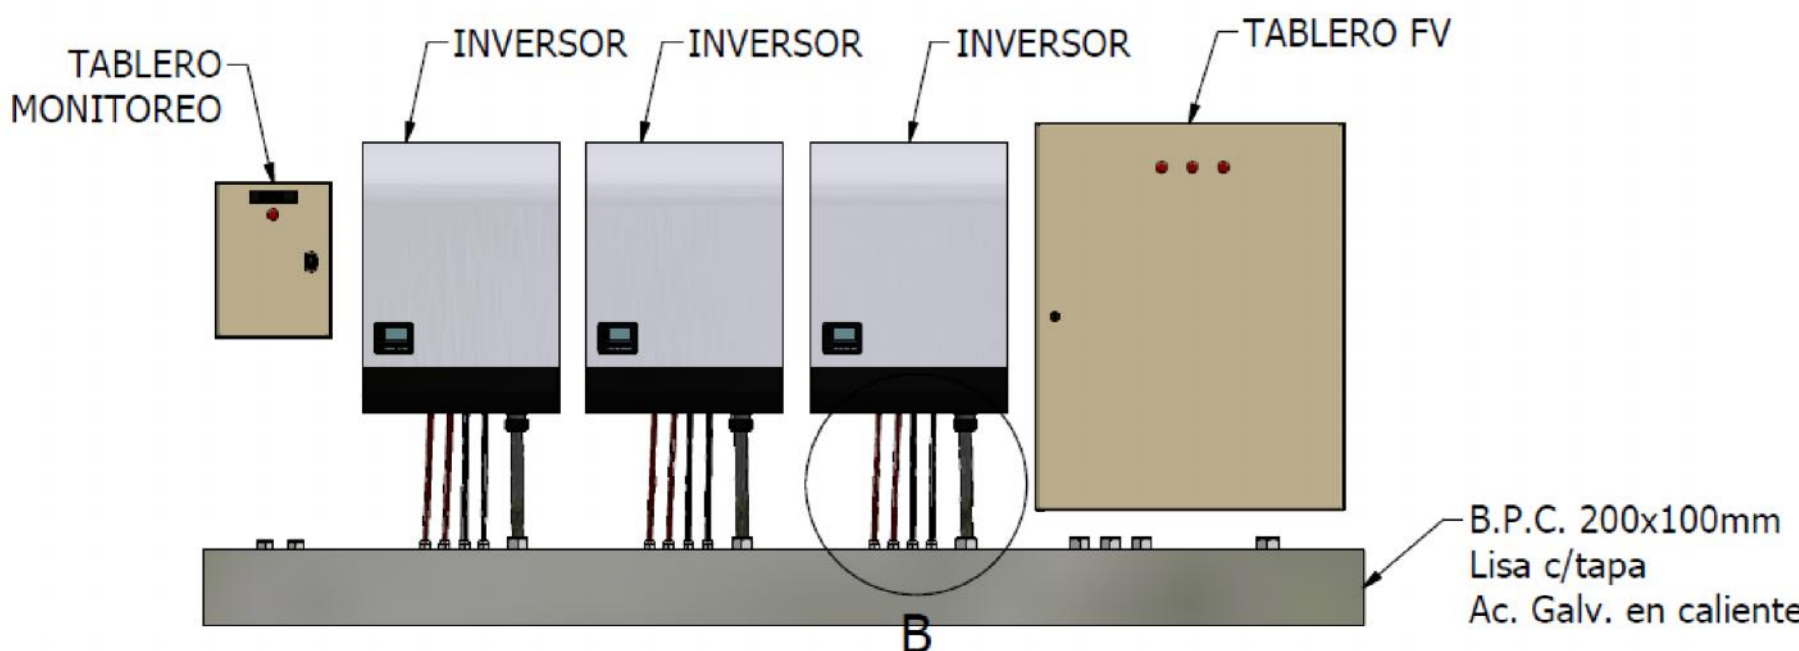

CANALIZACIÓN BPC - INVERSOR
B (1 : 8)

AS-BUILT

PROMOTOR	<div><div></div><div>Ministerio de Energía</div><div>Gobierno de Chile</div></div>	POTENCIA DECLARADA	RESUMEN DE LÁMINAS		NOTAS	CROQUIS DE UBICACIÓN	TÍMBRES DE INSCRIPCIÓN	SISTEMA DE GENERACIÓN ELÉCTRICA FOTOVOLTAICA DE 60kW PARA CESFAM EL REAL COMUNA DE SAN FELIPE CANALIZACIÓN STRINGS	
		INVERSOR N°1 TRIFÁSICO 20kW STRING N°1 16 MÓDULOS 320Wp = 5,12kWp STRING N°2 16 MÓDULOS 320Wp = 5,12kWp STRING N°3 16 MÓDULOS 320Wp = 5,12kWp STRING N°4 16 MÓDULOS 320Wp = 5,12kWp INVERSOR N°2 TRIFÁSICO 20kW STRING N°5 16 MÓDULOS 320Wp = 5,12kWp STRING N°6 16 MÓDULOS 320Wp = 5,12kWp STRING N°7 16 MÓDULOS 320Wp = 5,12kWp STRING N°8 16 MÓDULOS 320Wp = 5,12kWp INVERSOR N°3 TRIFÁSICO 20kW STRING N°9 16 MÓDULOS 320Wp = 5,12kWp STRING N°10 16 MÓDULOS 320Wp = 5,12kWp STRING N°11 15 MÓDULOS 320Wp = 4,8kWp STRING N°12 15 MÓDULOS 320Wp = 4,8kWp POTENCIA NOMINAL = 60kW	Lámina	Descripción	1- LOS MATERIALES QUE REQUIEREN CERTIFICACIÓN PARA SU USO, CUMPLEN CON ESTE REQUISITO. 2- EL DISEÑO ELÉCTRICO DEL PROYECTO CUMPLE CON LAS NORMAS NCH-4/2003 Y LAS RGR N°01 Y N°02 ASOCIADAS AL NET BILLING. 3- LA SIMBOLOGÍA UTILIZADA CUMPLE CON LAS NORMAS NCH-4/2003 Y LA NORMA UNE-60617 (IEC 60617)		INSCRIPCIÓN N° : _____ DE FECHA : _____		
						32°45'32.19" S 70°43'32.25" W		CALLE: CAJALES N°1900 COMUNA: SAN FELIPE PROPIETARIO CENTRO DE SALUD FAMILIAR SAN FELIPE RUT 61.606.700-1 REPL: ANDREA SOLEDAD RODRIGUEZ VIVEROS RUT: 10.554.642-4 DC: Copjes N1900, San Felipe, Región de Valparaíso FONO: (34) 249 3734	LAMINA: 04 DE 10 ESCALA: S/ESC FECHA: MAYO 2017 PROYECTO: J.GUJARDO/DIBUJO: J.GUJARDO REVISÓ: F.REYES INSTALADOR JOSÉ FRANCISCO GUJARDO PARRA LICENCIADO SEC. CLASE B N° 172299474 DC: EL SOL N°2596, MAIPÚ, RM FONO: +569 52110736