

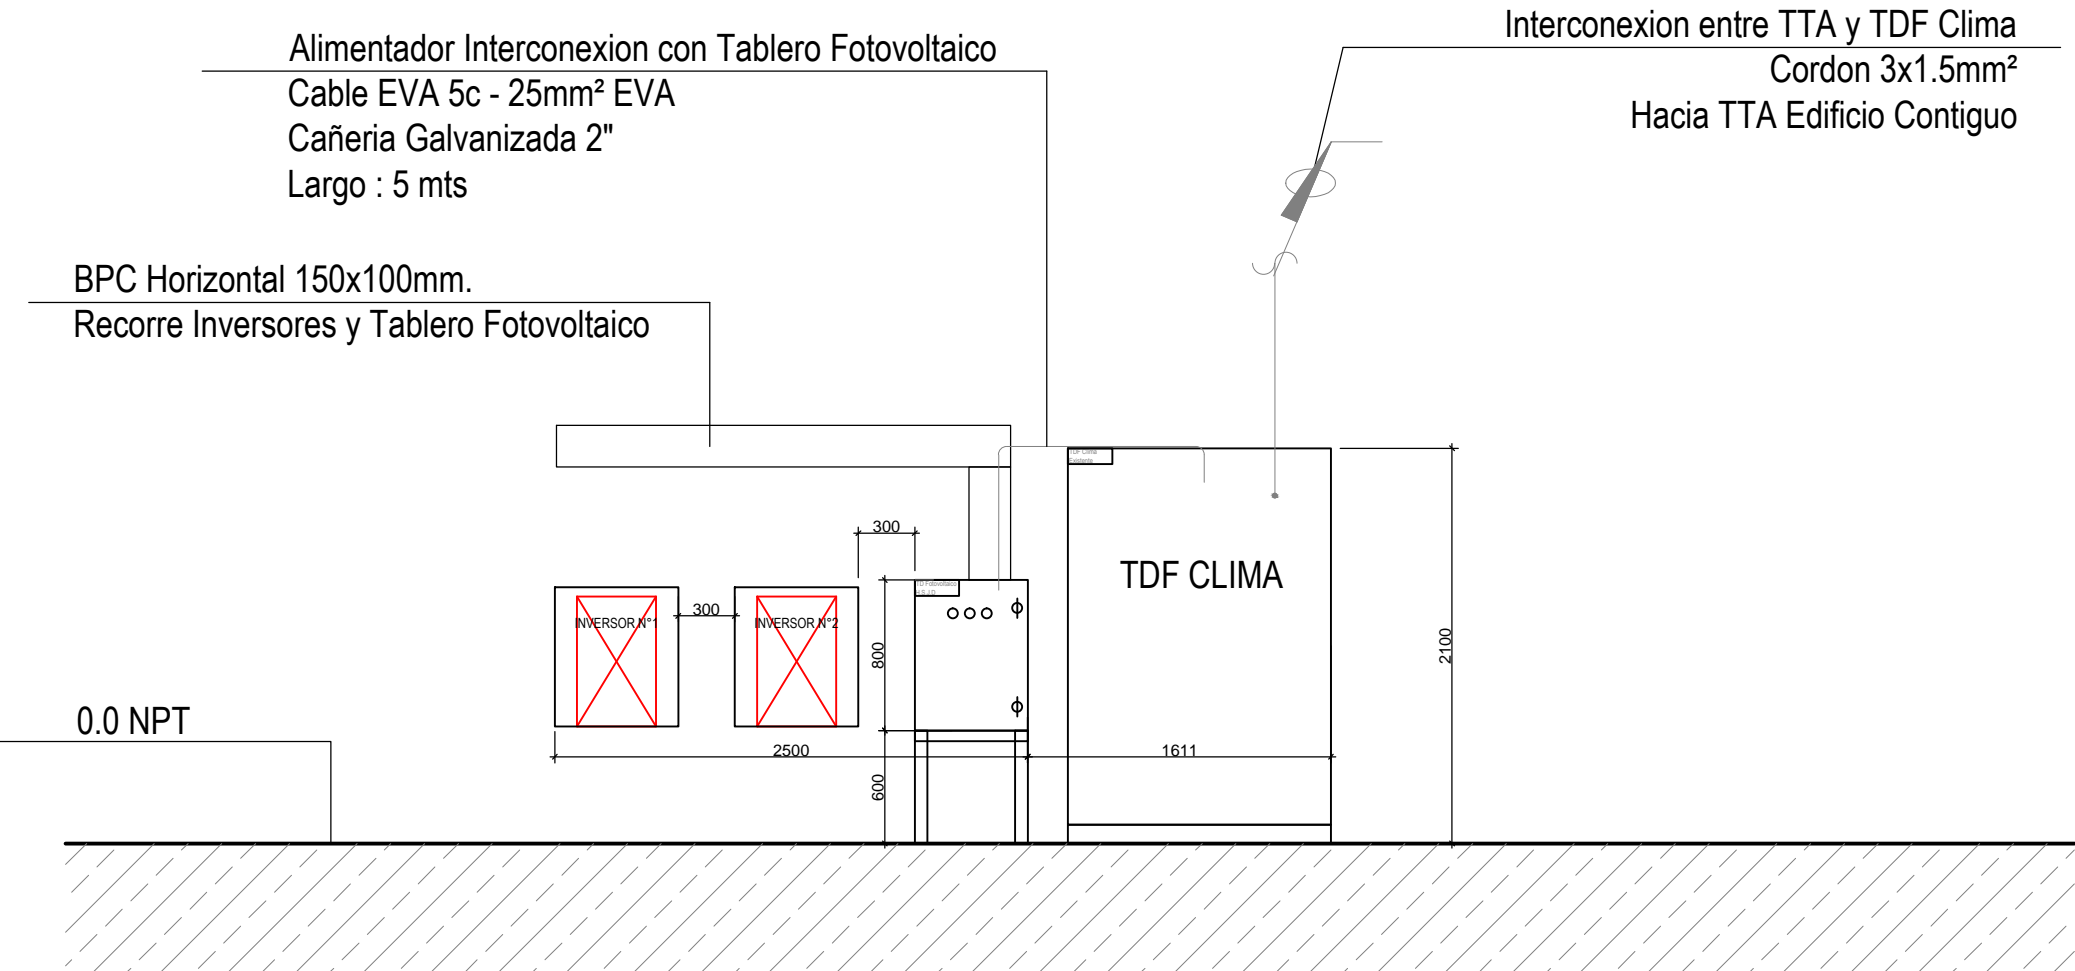


DETALLE TIPO
SALA DE TABLEROS - INVERSORES
PISO MECANICO.

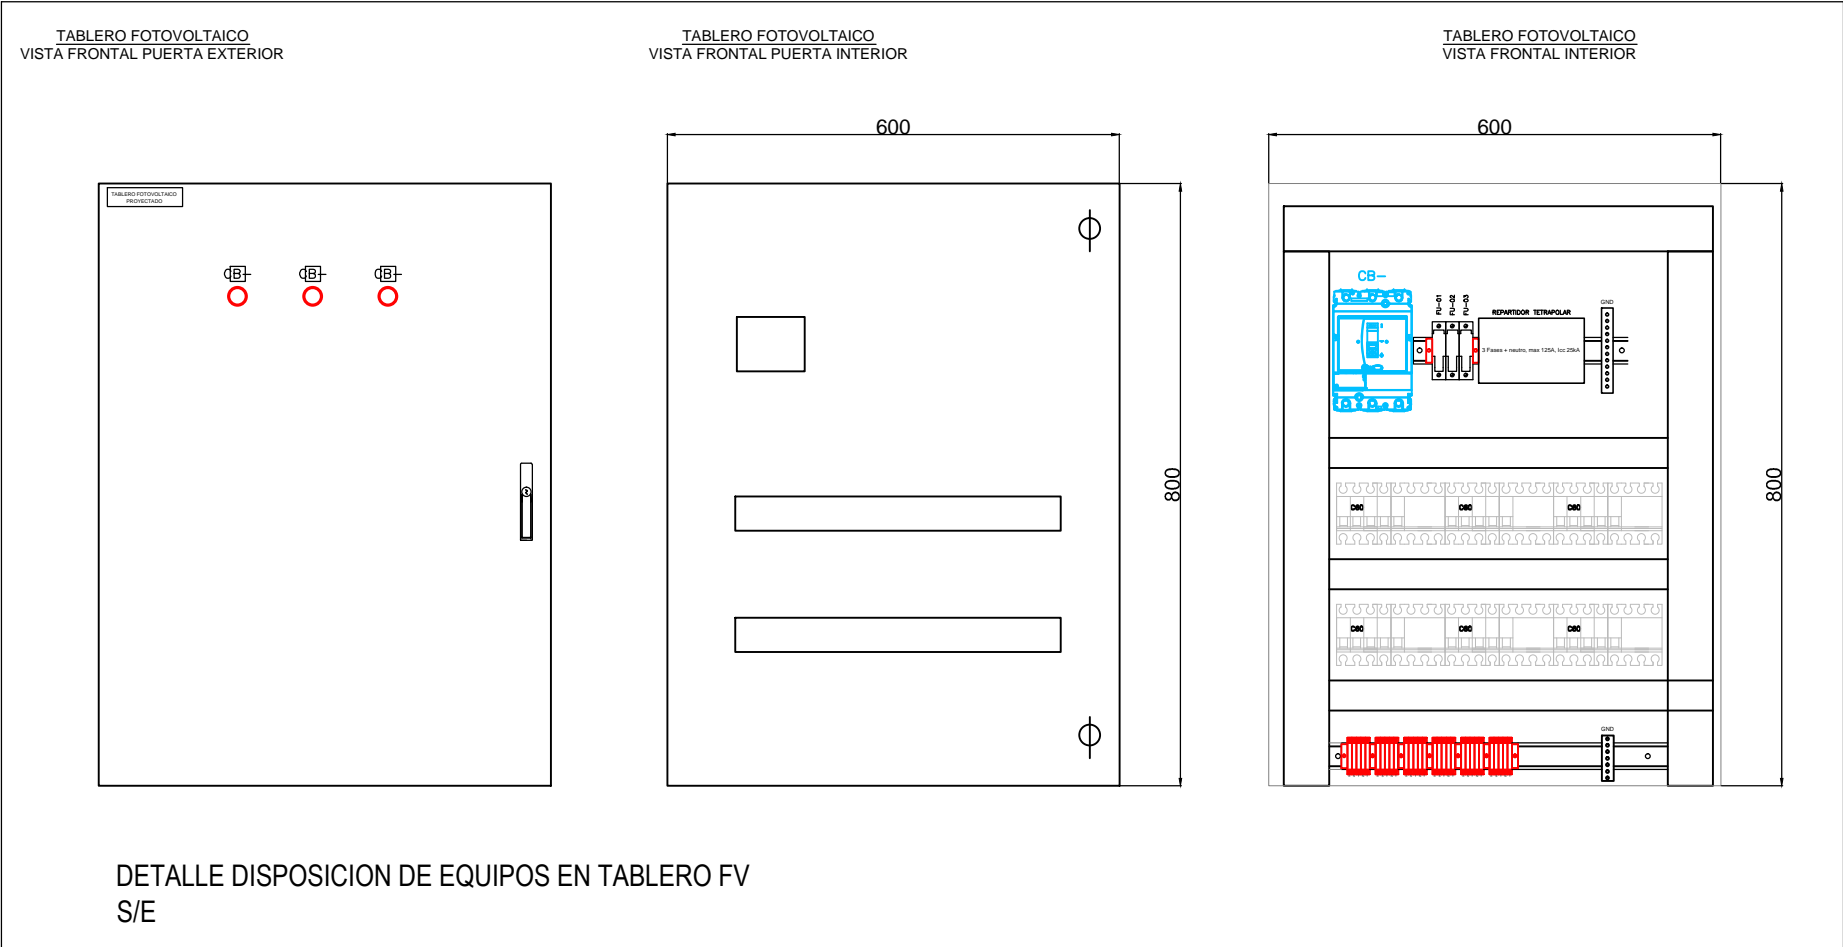

DETALLE TIPO
SALA DE TABLEROS - INVERSORES
VISTA LATERAL. PISO MECANICO.

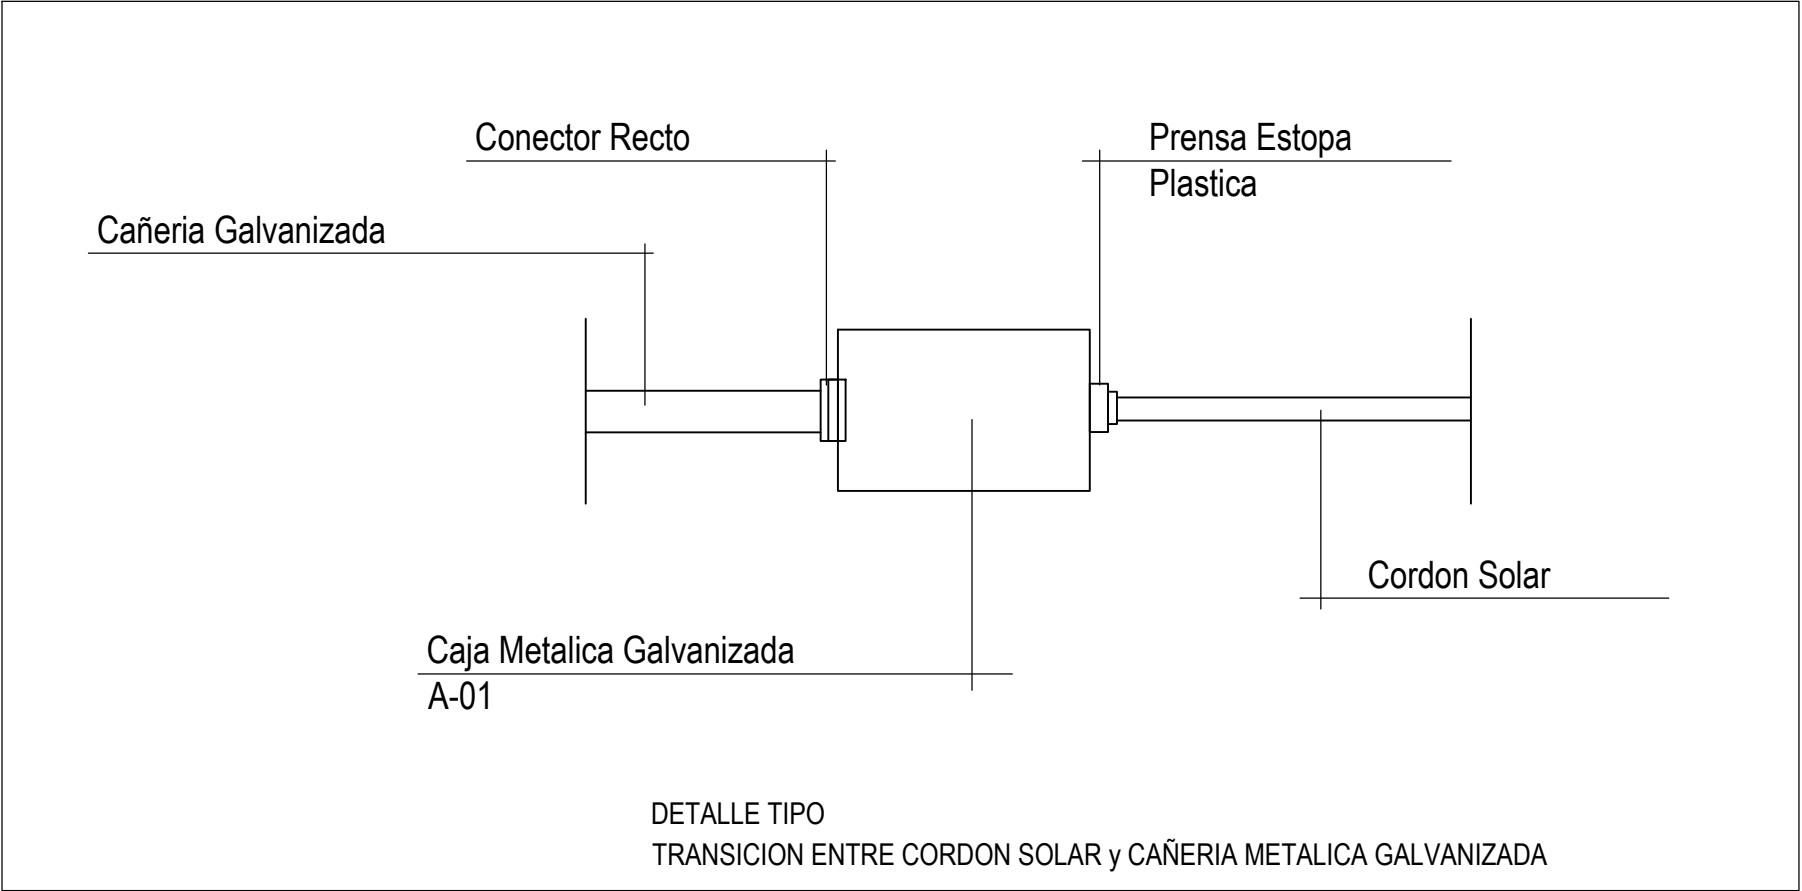

AS-BUILT

Nº	Lamina	LIC	Contenido	UBICACION	Observaciones.:	Denominación	Escala	
1	d.1), g)		Layout general sistema, vista en planta módulos			HOSPITAL San Juan	1 : 40	
2	d.3), e)		Detalle fijaciones de estructura e impermeabilización			Sistema Fotovoltaico 30,16 kWp		
3	d.3)		Detalle fijaciones y estructuras cortes			Dirección		
4	d.4)		Equipo de medidas de seguridad			Layout inversores y punto de conexión		
5	i.1)		Cableado generador fotovoltaico				
6	p)		Cuadros de generacion Apendice N°1+3 RDR01/2014			Esquema Nº:		
7	k), n)		Layout inversores y punto de conexión			LIC Nº:		
8	j)		Layout canalización			Formato:	A2	
9	h), l)		Diagrama unilineal y control			Realiz:		
10	i.2)		Diagrama elemental			Vis.		
11	q)		Layout Puesta a Tierra			Proyecto Nº:		
12	m)		Plano sistema monitoreo			2016-09-13 CL		
					Indice	Cambios	Fecha	Nombre
					Fecha	Nombre		
					23.02.17	N. Schwab		