



R Q P O N M K I G F E D C B A

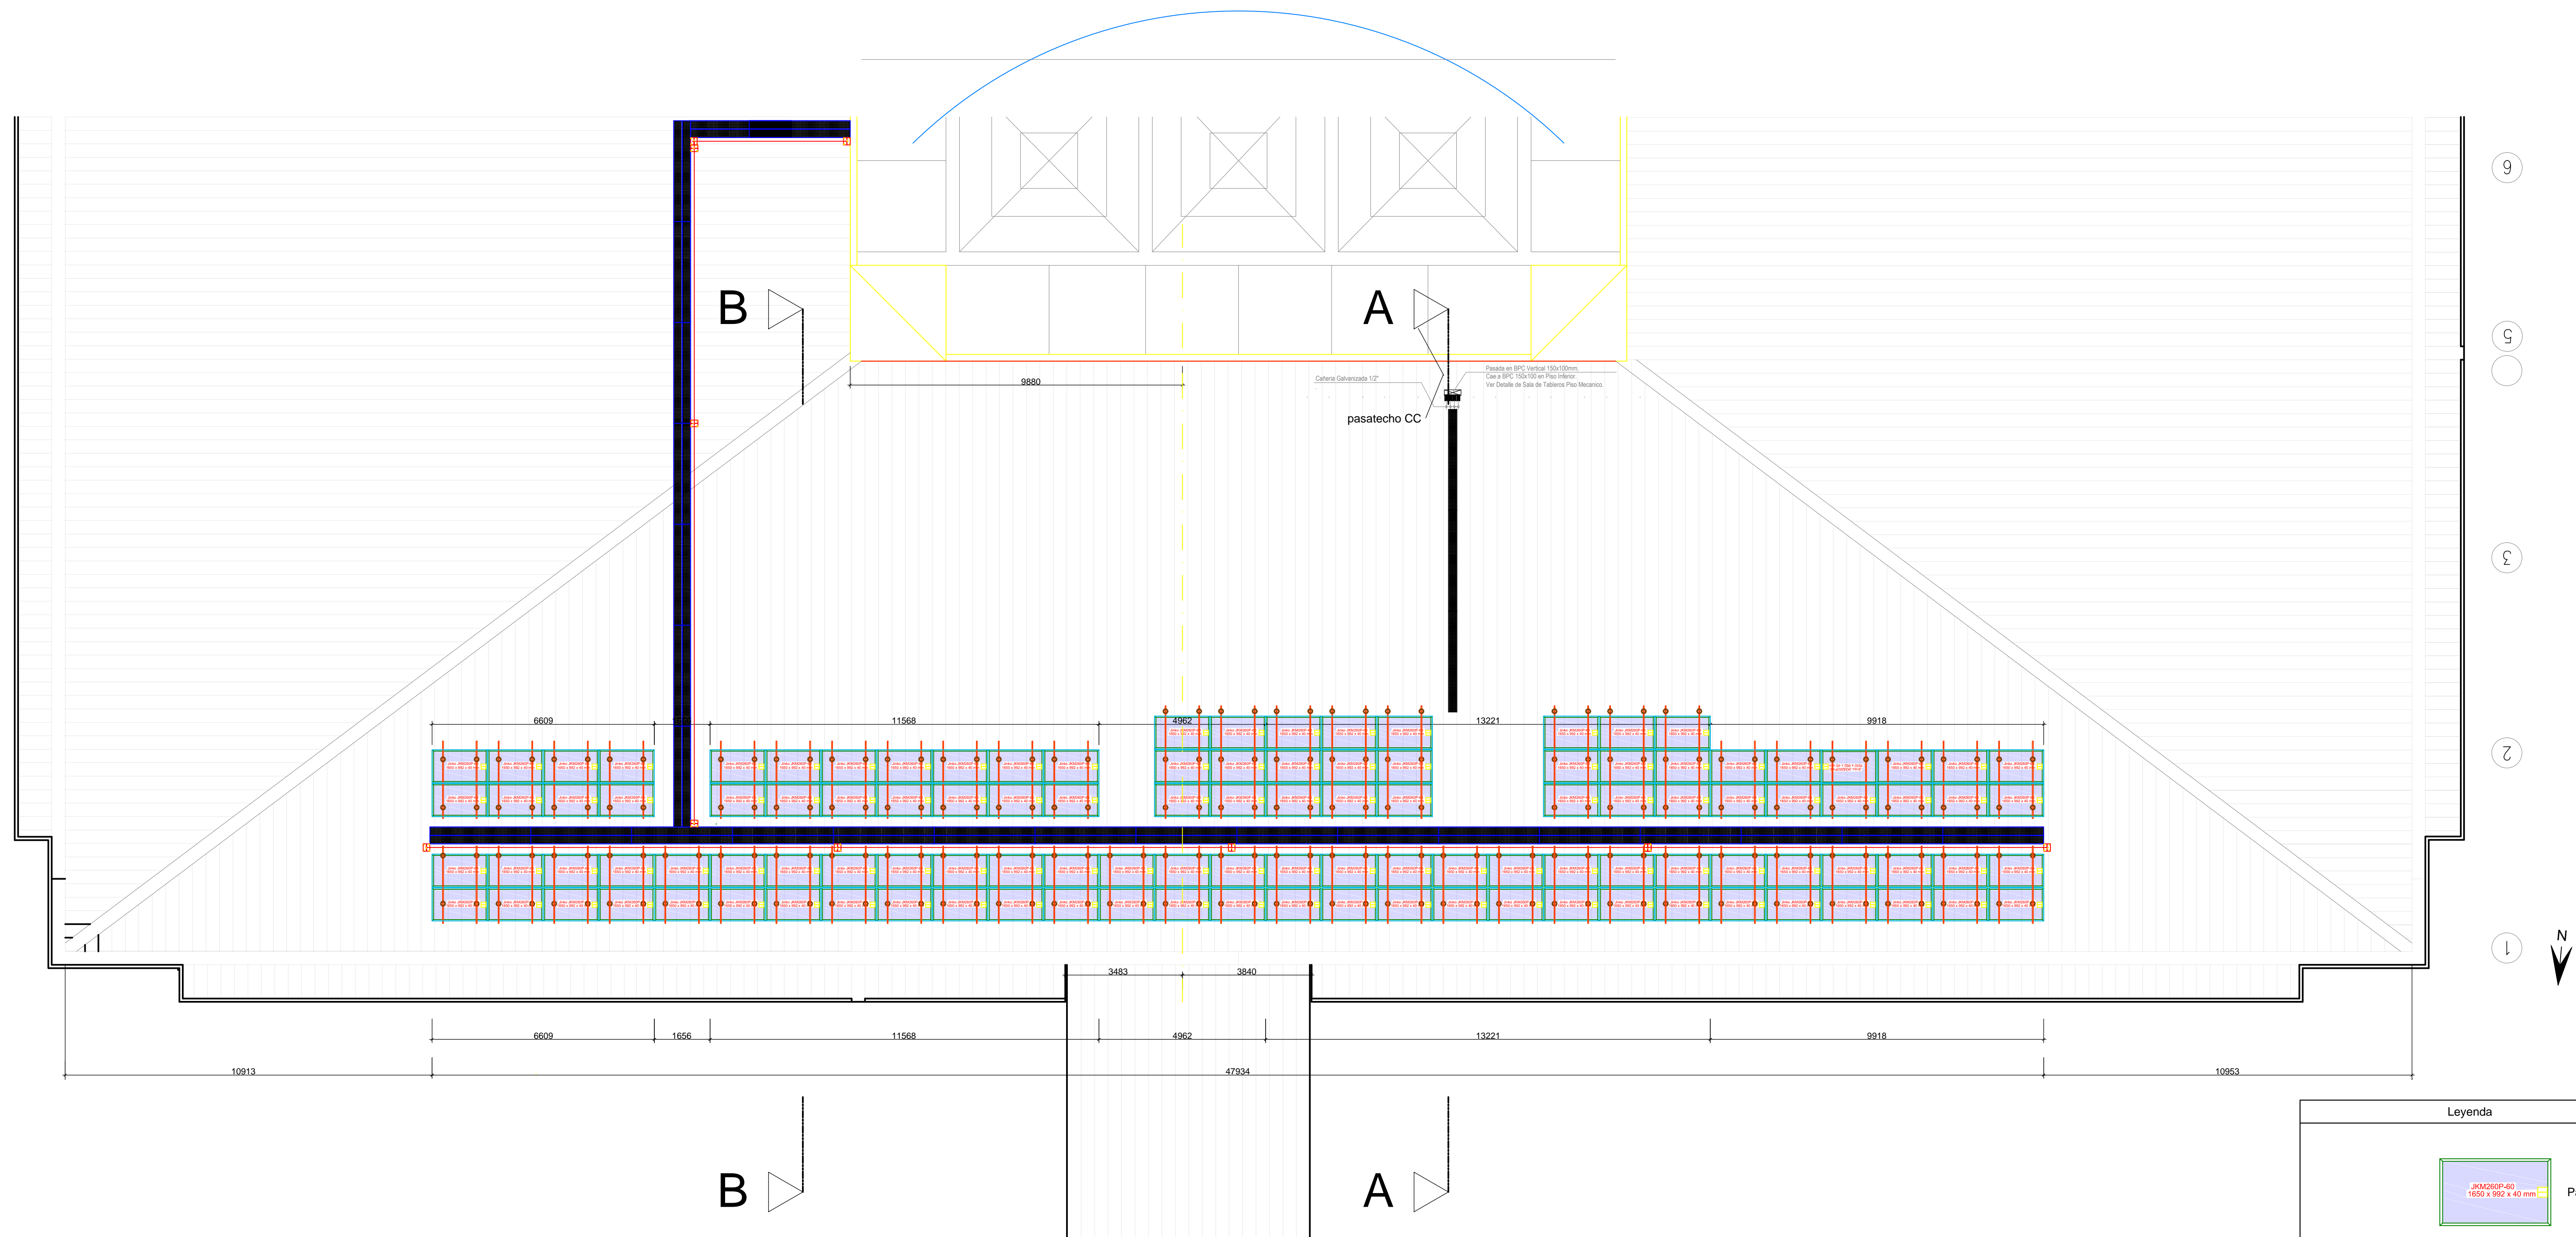


Vista en planta módulos esc. 1:100

AS-BUILT

116 módulos= 30,16 kWp

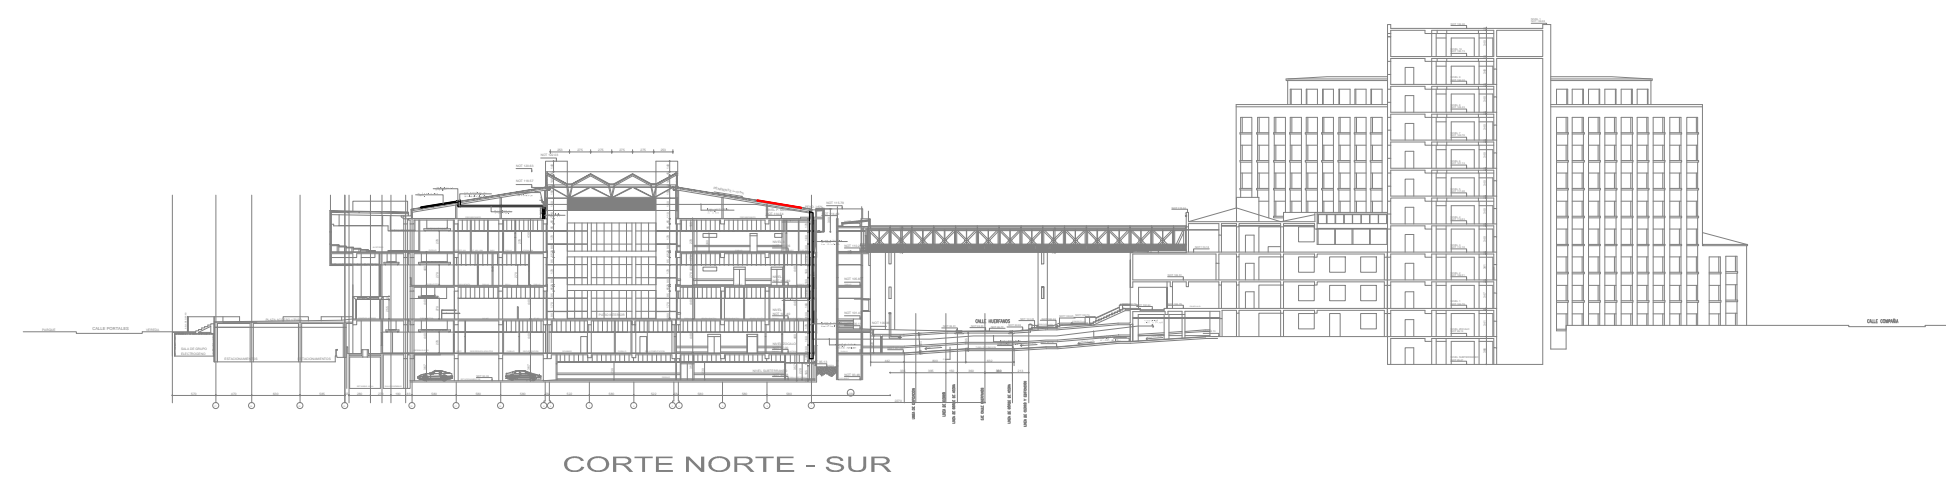

N°	Lamina	LIC	Contenido
1	d.1), g)		Layout general sistema, vista en planta módulos
2	d.3), e)		Detalle fijaciones de estructura e impermeabilización
3	d.3)		Detalle fijaciones y estructuras cortés
4	d.4)		Equipo de medidas de seguridad
5	i.1)		Cableado generador fotovoltaico
6	p)		Cuadros de generacion Apendice N°1+3 RDR01/2014
7	k), n)		Layout inversores y punto de conexión
8	j)		Layout canalización
9	h), i)		Diagrama unifilneal y control
10	i.2)		Diagrama elemental
11	q)		Layout Puesta a Tierra
12	m)		Plano sistema monitoreo

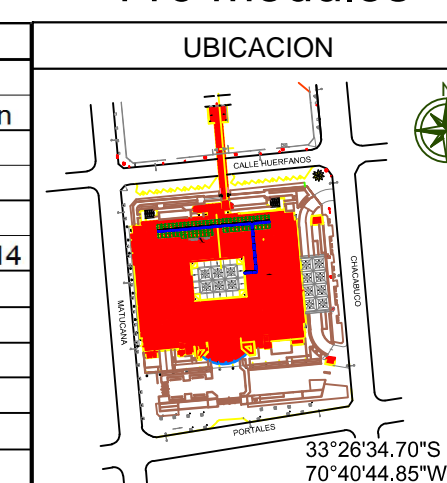

Indice	Cambios	Fecha	Nombre
Realiz.	23.02.17	N. Schwab	
Vis.			

Denominación	HOSPITAL San Juan Sistema Fotovoltaico 30,16 kWp
Dirección	Layout general sistema Vista en planta módulos
Esquema N°:	D 1.1
LIC N°:	d.1)
Formato:	A1
Proyecto N°:	2016-09-13 CL

Escala	1 : 100
GRAMMER SOLAR	

Leyenda	
	Panel solar
	Cuerda de vida Ø8mm2
	Parrilla 35x250
	Pasatecho