


DETALLE Dibujo A-A
ESCALA 1:30

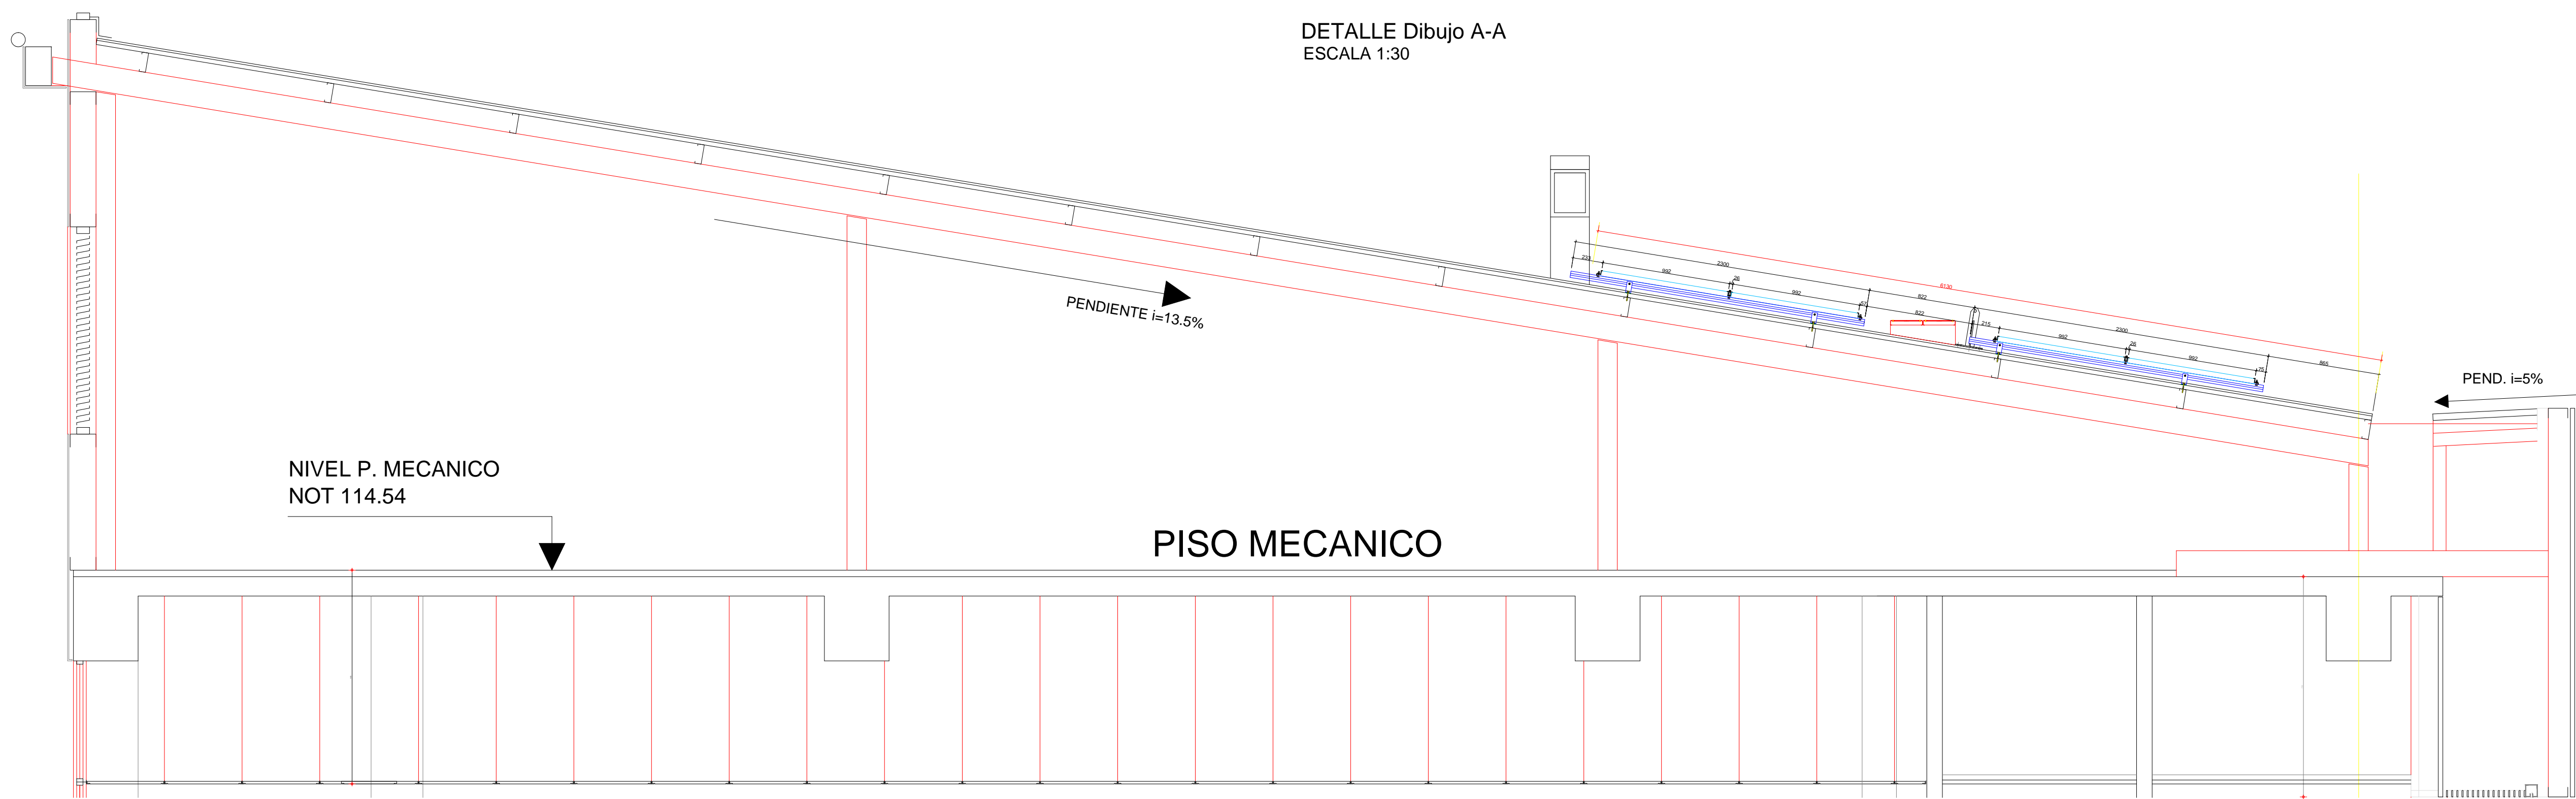

DETALLE Dibujo B-B
ESCALA 1:30

AS-BUILT

N° Lamina	LIC	Contenido	UBICACION		Observaciones.:		Denominación		Escala	
1	d.1), g)	Layout general sistema, vista en planta módulos					HOSPITAL San Juan		1 : 30	
2	d.3), e)	Detalle fijaciones de estructura e impermeabilización					Sistema Fotovoltaico 30,16 kWp			
3	d.3)	Detalle fijaciones y estructuras cortas					Dirección			
4	d.4)	Equipo de medidas de seguridad					Detalle fijaciones y estructuras cortas			
5	i.1)	Cableado generador fotovoltaico								
6	p)	Cuadros de generacion Apendice N°1+3 RDR01/2014								
7	k), n)	Layout inversores y punto de conexión								
8	j)	Layout canalización								
9	h), l)	Diagrama unifilneal y control								
10	i.2)	Diagrama elemental								
11	q)	Layout Puesta a Tierra								
12	m)	Plano sistema monitoreo								
					Indice Cambios		Fecha Nombre		Esquema N°:	
									D 1.3 - 1.4	
					Realiz		23.02.17		LIC N°:	
					Vis.				d.3),e)	
									Formato:	
									A1	
									Proyecto N°:	
									2016-09-13 CL	

