








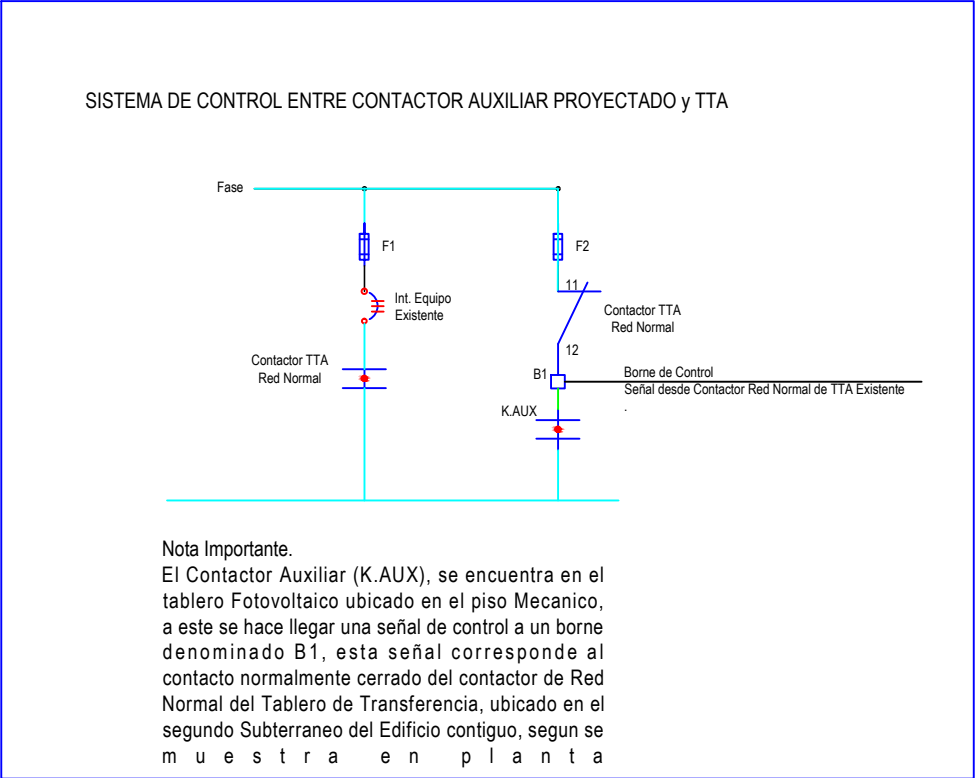

- 1.- LOS MATERIALES QUE REQUIEREN CERTIFICACION PARA SU USO, CUMPLEN CON ESTE REQUISITO
- 2.- LOS INVERSORES TARDAN UN MINUTO APROXIMADAMENTE EN SINCRONIZARSE CON LA RED, LUEGO DE ESTE PERIODO RETOMAN LA INYECCION A LA RED, pOR LO TANTO CUALQUIER VARIACION RAPIDA DE ENTRADA Y/O SALIDA DEL GRUPO ELECTROGENO, NO TENDRA IMPACTO EN LA OPERACION NORMAL DE LOS INVERSORES.





ESPECIFICACIONES TÉCNICAS	
SIMBOLOGIA	DATOS TÉCNICOS
	INTERRUPTOR TERMOMAGNETICO TETRAPOLAR
	CONTACTOR TRIFASICO CON MANDO A DISTANCIA - CONTACTOS AUXILIARES
	PORTAFUSIBLES CON FUSIBLES
	LUCES PILOTO PRESENCIA DE FASES COLOR ROJO / 220V
	INTERRUPTOR DIFERENCIAL 4x40A / 300mA TIPO "A"
	STRING Modulos segun detalle en planta
	DESCARGADOR DE TENSIONES CLASE II
	BORNE DE CONTROL

N°	Lamina	LIC	Contenido
1	d	1, g)	LAYOUT general sistema, vista en planta módulos
2	d	3, e)	Detalle fijaciones de estructura e impermeabilización
3	d	3)	Detalle fijaciones y estructuras cortes
4	d	4)	Equipo de medidas de seguridad
5	e	1, i)	Cableado generador fotovoltaico
6	e	p)	Cuadros de generación Apéndice N°1+3 RDR01/2014
7	k	n)	LAYOUT inversores y punto de conexión
8	j	j)	LAYOUT canalización
9	h	i, l)	Diagrama unilineal y control
10	i	1, 2)	Diagrama elemental
11	i	q)	LAYOUT Puesta a Tierra
12	m		Plano sistema monitoreo

AS-BUILT



Observaciones.:				CROQUIS DE UBICACION		TIMBRE DE INSCRIPCION		PROYECTO SISTEMA FOTOVOLTAICO 30.16 kwp HOSPITAL SAN JUAN DIAGRAMA UNILINEAL			
						INSCRIPCION N° _____ FECHA _____		TIPO INSTALACION: COMERCIAL DIRECCION : AVENIDA PORTALES N° 3239, COMUNA DE QUINTA NORMAL REGION METROPOLITANA LAMINA : 9 de 12 ESCALA: INDICADAS FECHA: 21/02/17 PROYECTISTA : CARLOS CABELLO C.			
								<u>ACEPTACION DE PROPIETARIO</u> RAZON SOCIAL: _____ RUT: _____ AL: _____ RUT: _____ DIR: CALLE TEXAROS N° 56, SANTIAGO, REGION METROPOLITANA FONOS: +562 X XX XX XXX			
Indice Cambios Fecha Nombre								PROYECTISTA  CARLOS CABELLO FUENTES INSTALADOR AUTORIZADO SEC LIC CLASE "A" N° 15.787.130-7			
Realiz. 23.02.17 N. Schwab											
Vis.											