

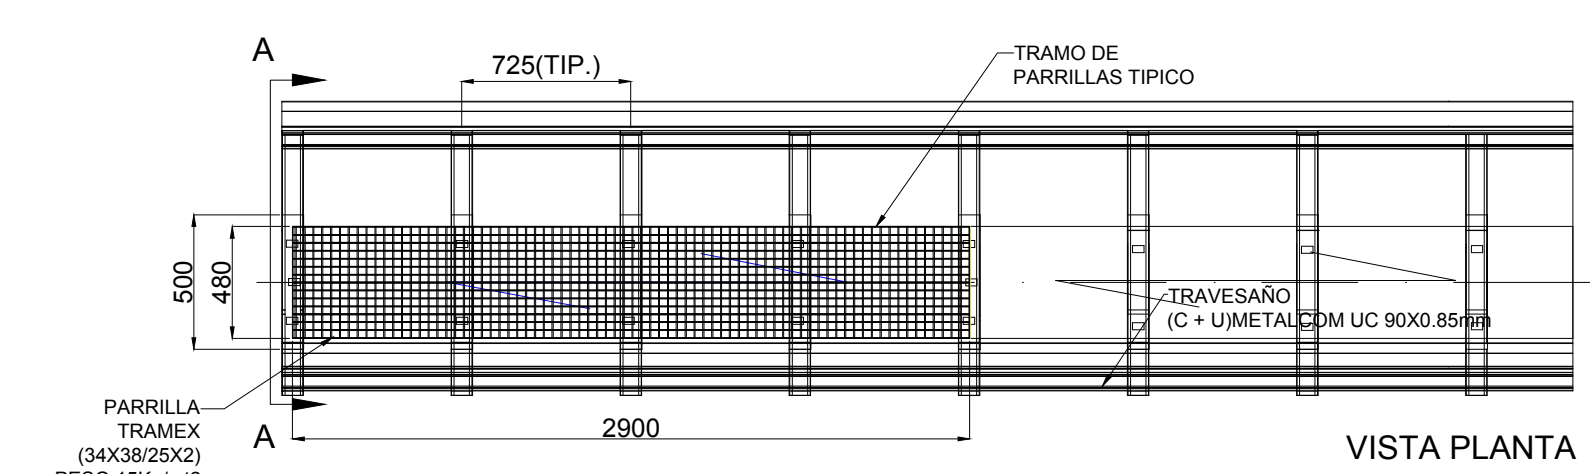
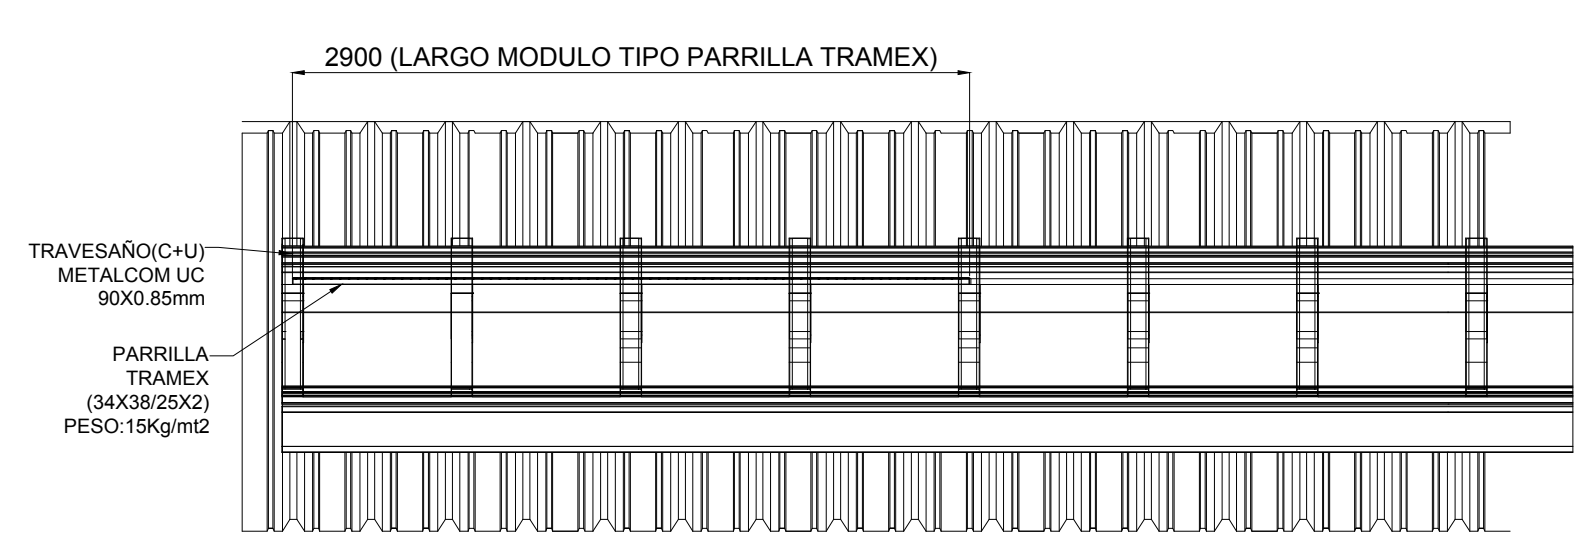
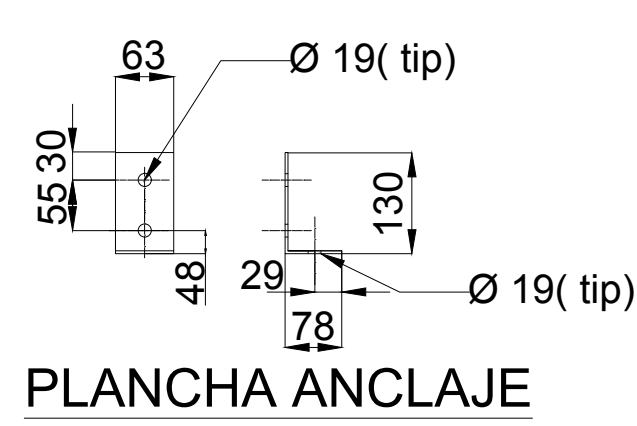
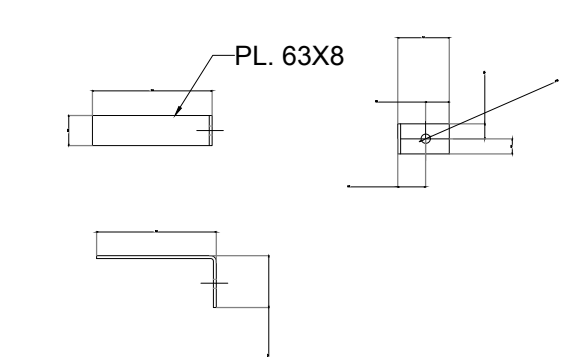
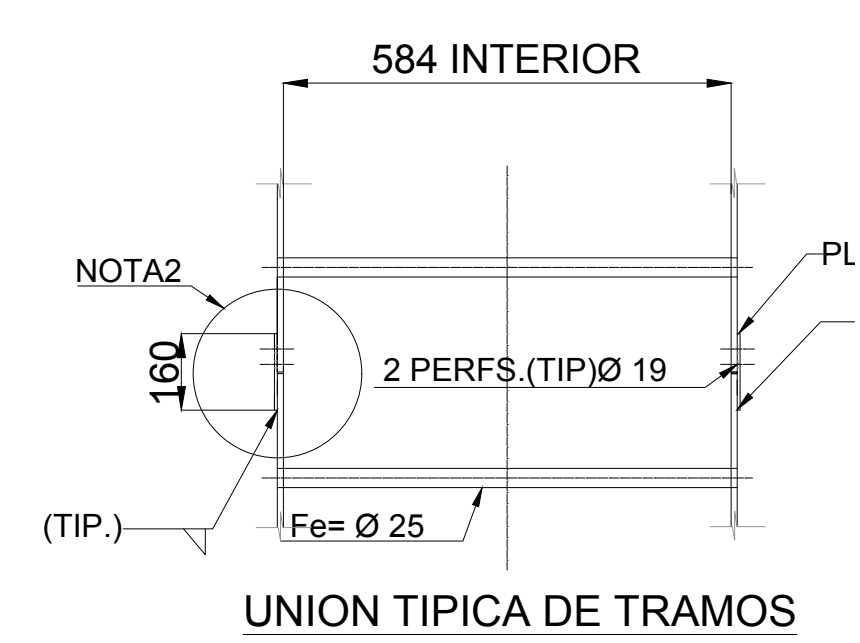
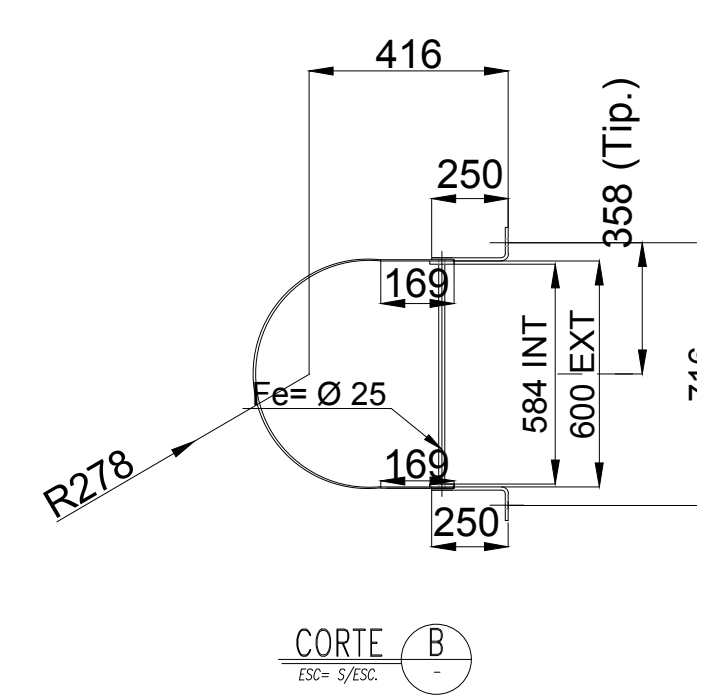
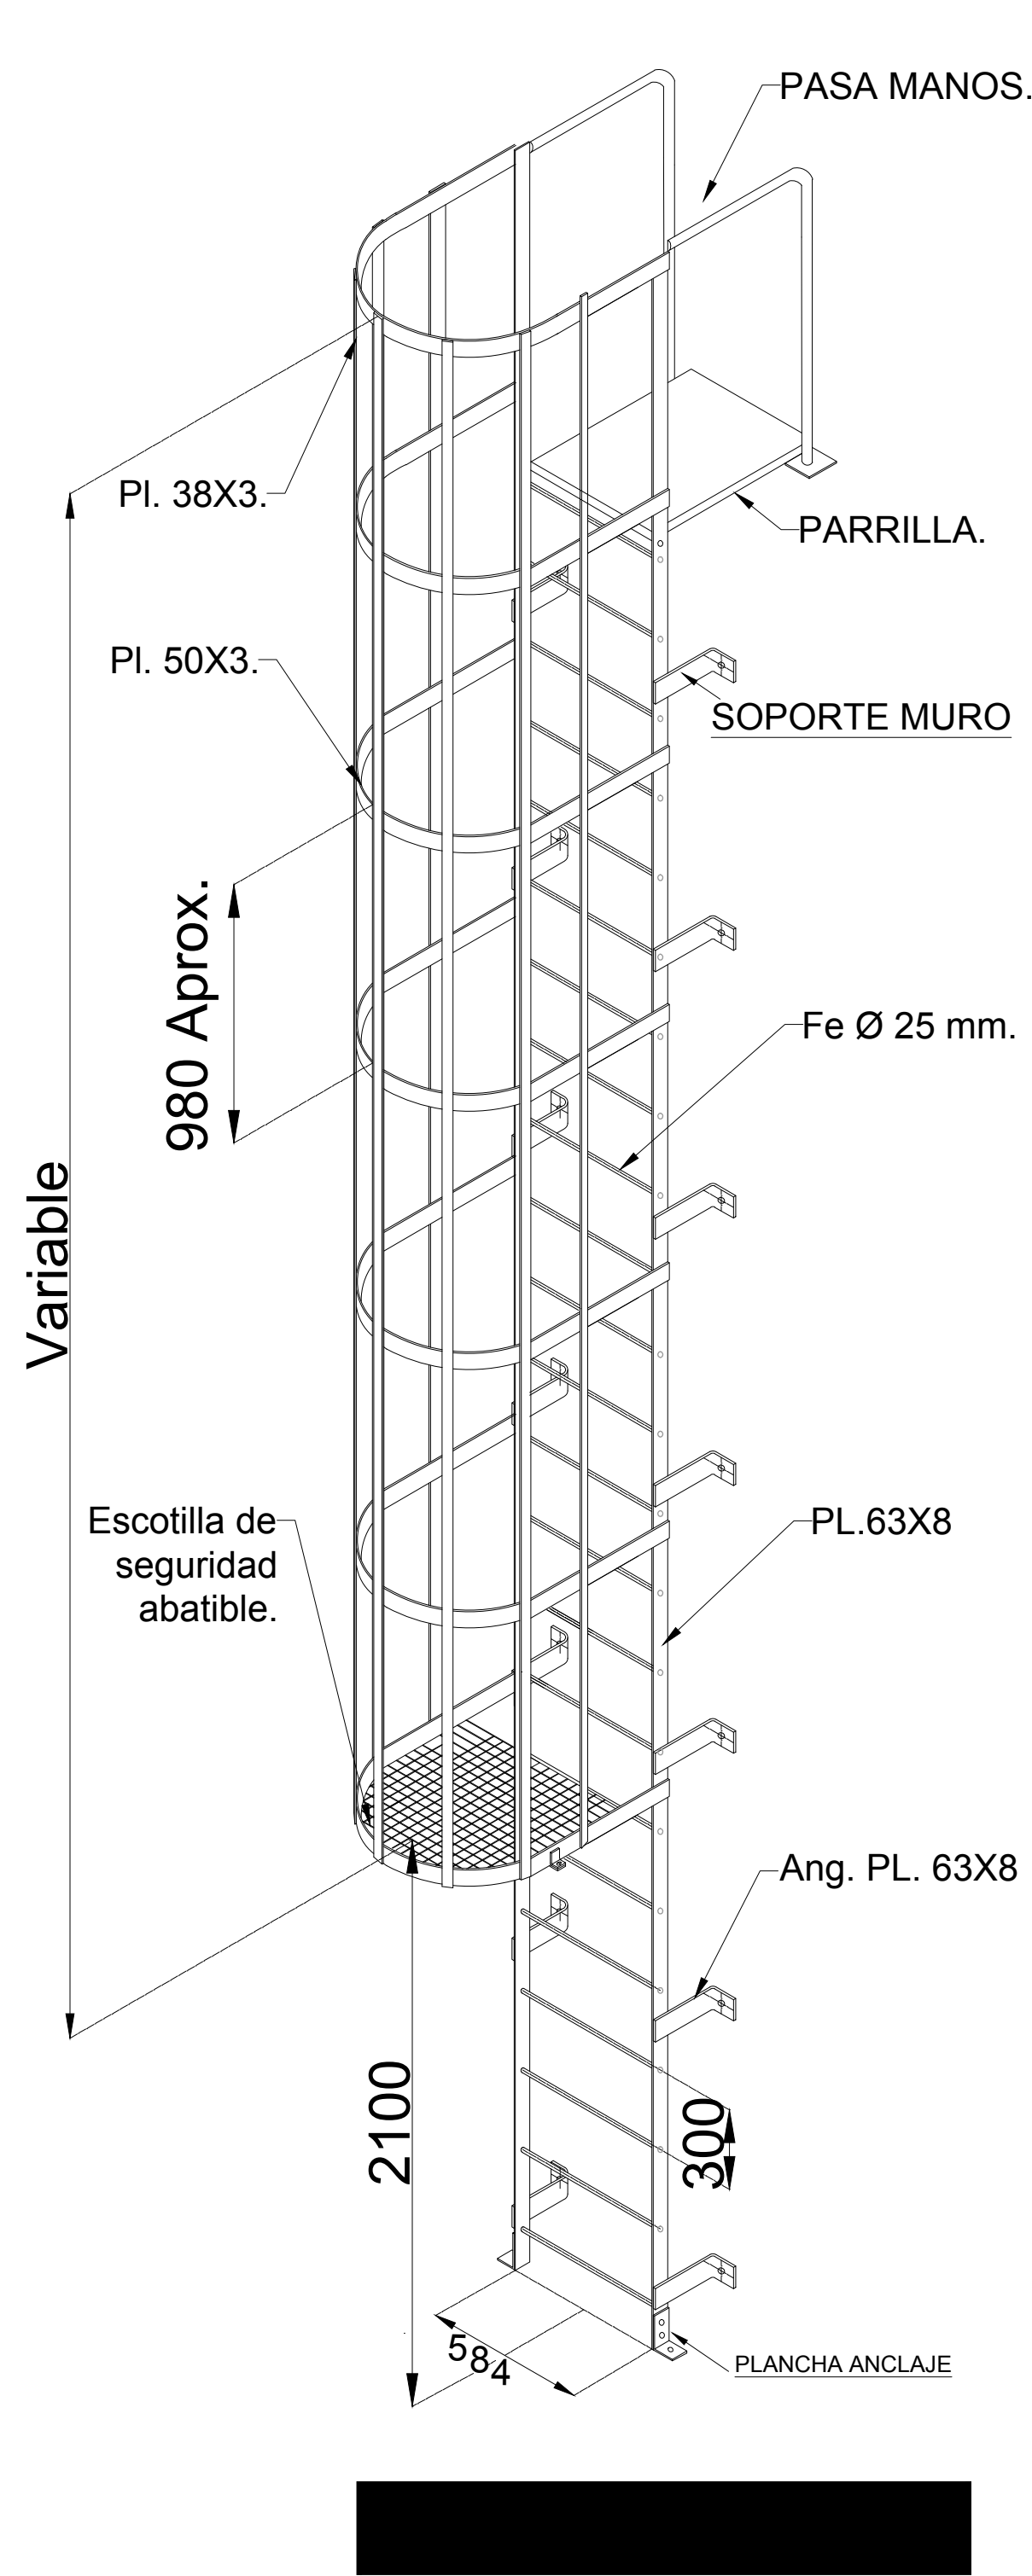


Variable


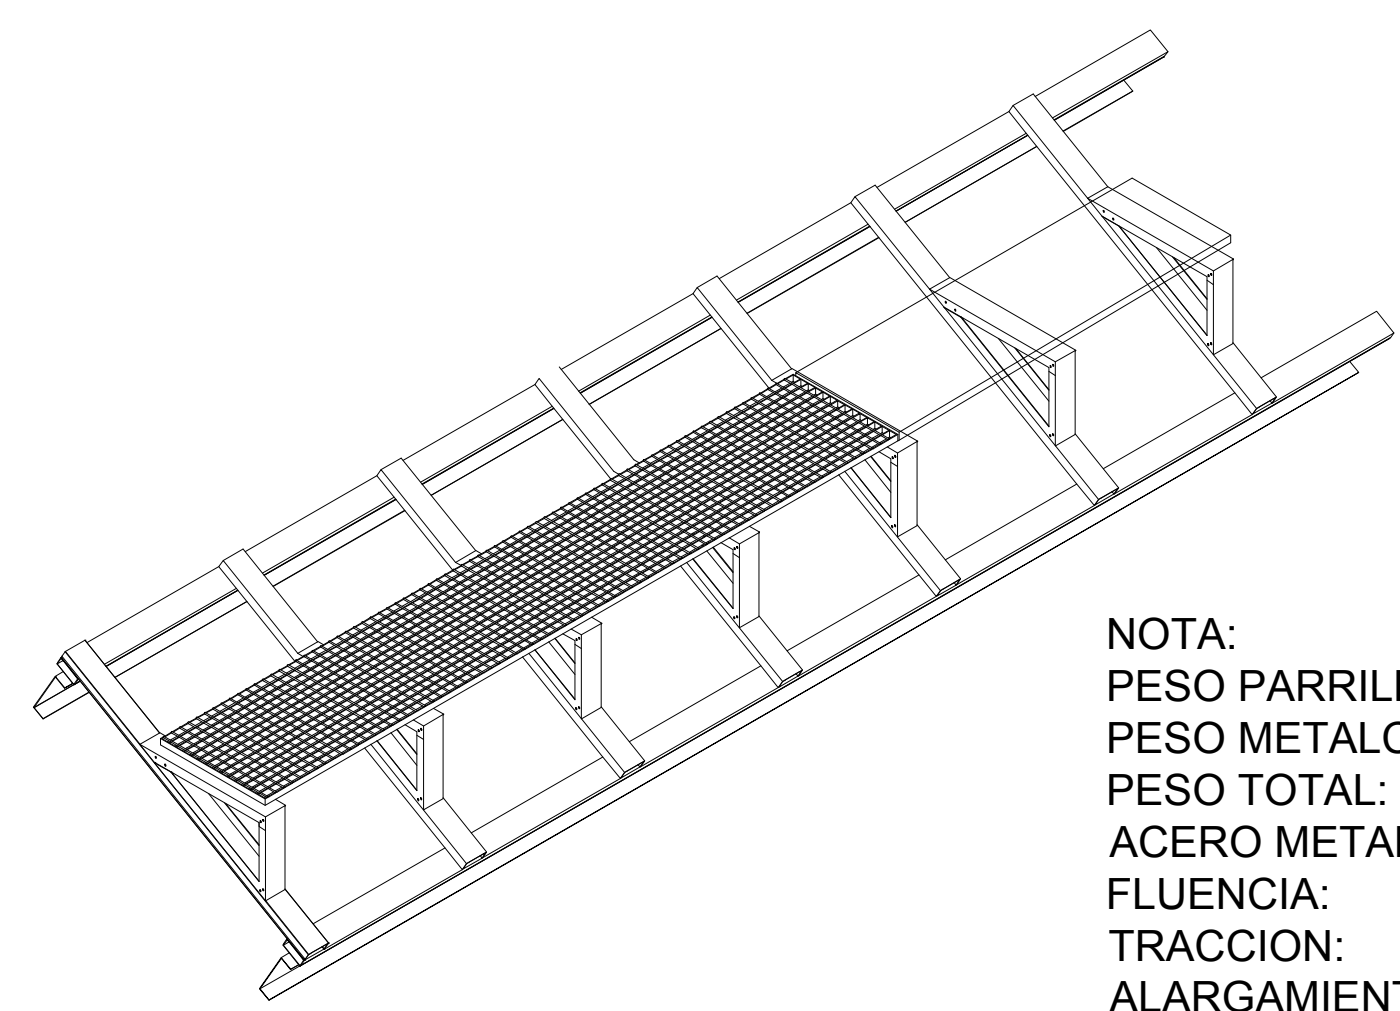


PASILLO TÉCNICO S/E

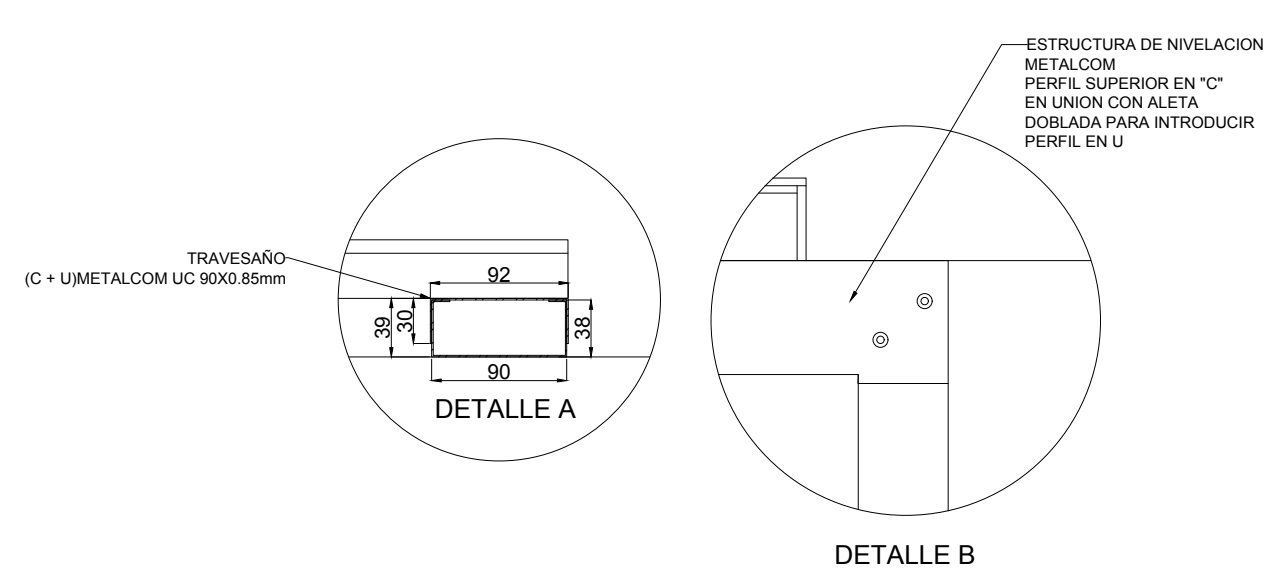

NOTA:

PESO PARRILLA TRAMEX:	15Kg/m2
PESO METALCOM:	7Kg/m2
PESO TOTAL:	22Kg/m2
ACERO METALCOM	
FLUENCIA:	2812Kg/cm2
TRACCION:	3867 Kg/cm2
ALARGAMIENTO:	16%

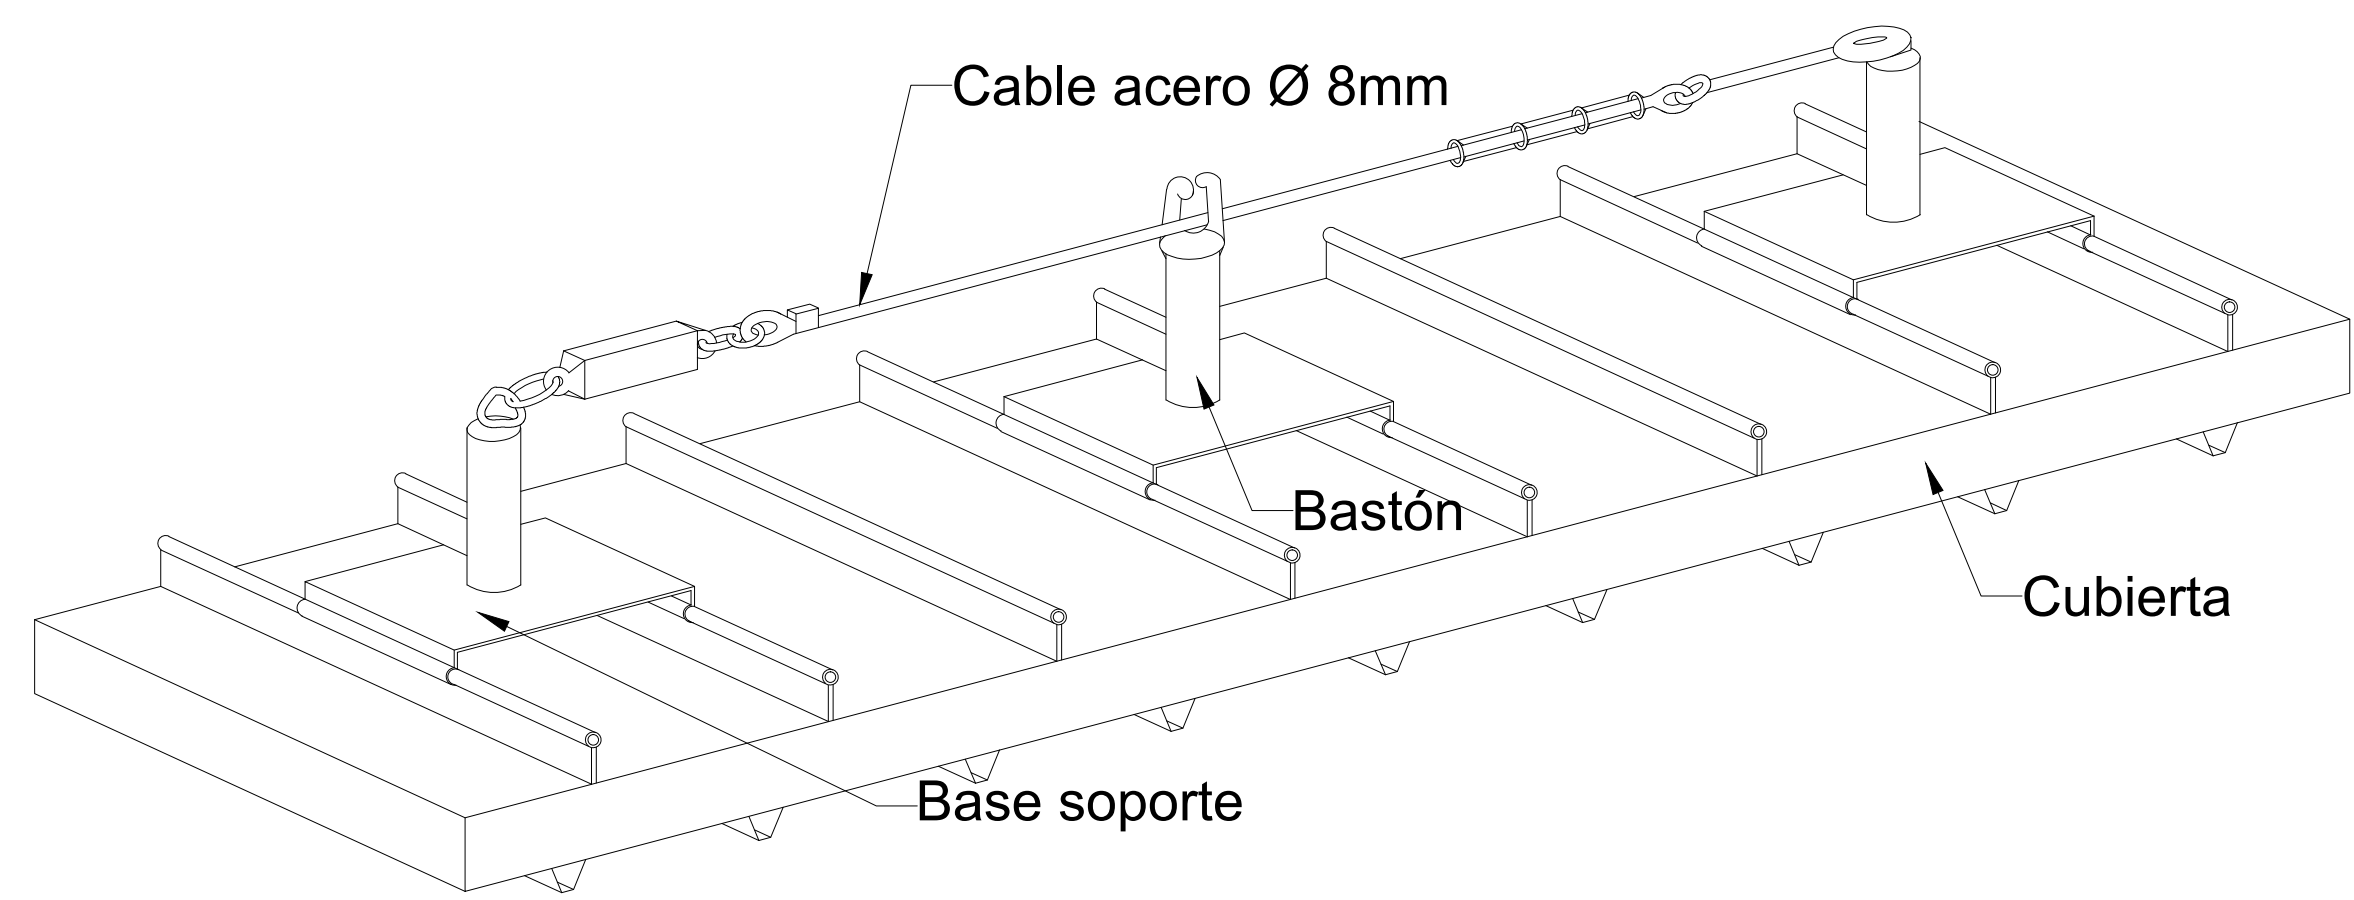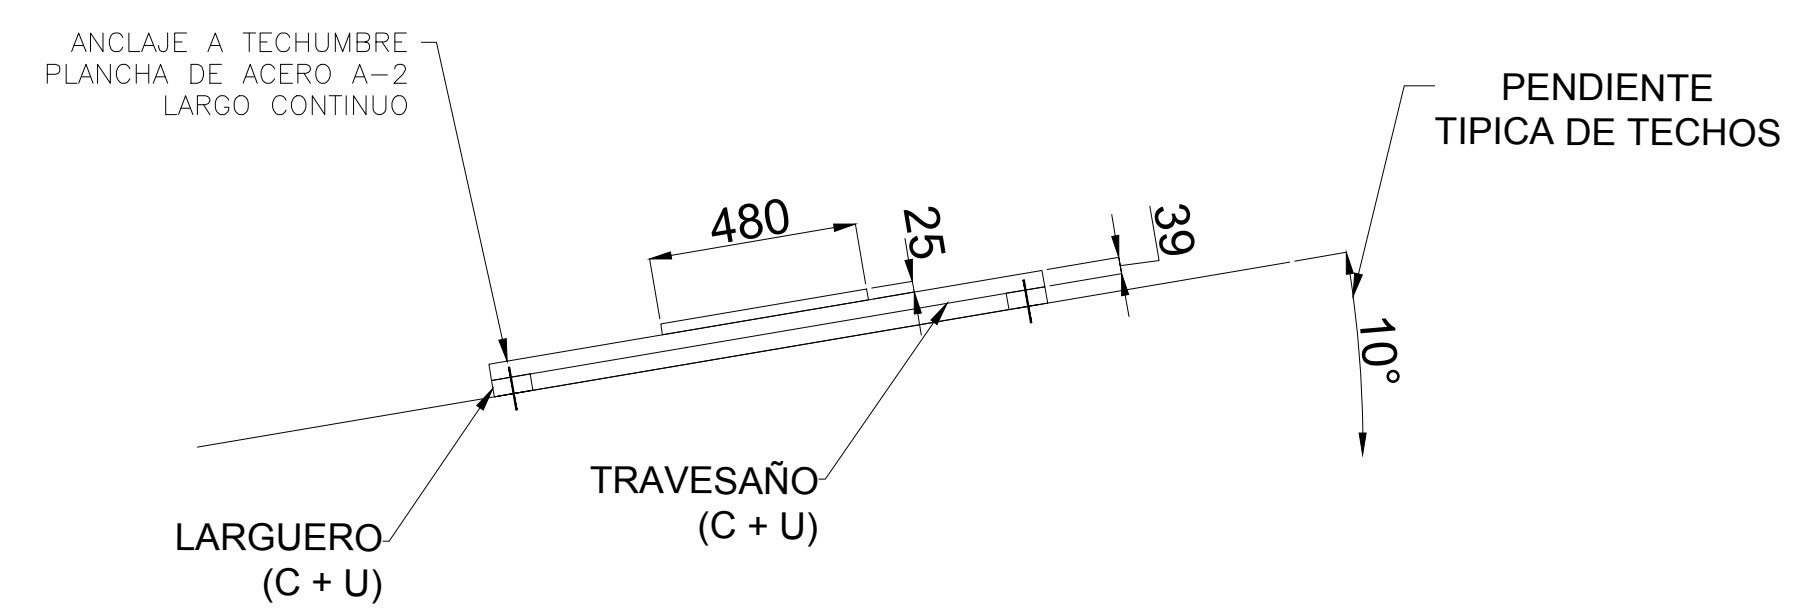

AS-BUILT

POTENCIA DECLARADA	RESUMEN DE LÁMINAS	NOTAS	CROQUIS DE UBICACIÓN	TIMBRES DE INSCRIPCIÓN	SISTEMA DE GENERACIÓN ELÉCTRICA FOTOVOLTAICA DE 10KW PARA JUZGADO DE GARANTÍA DE LA COMUNA DE LOS ANDES DISEÑO ESTRUCTURAL DE SEGURIDAD																												
INVERSOR N°1 TRIFÁSICO 10KW STRING N°1 17 MÓDULOS 320Wp = 5,44Kwp STRING N°2 16 MÓDULOS 320Wp = 5,12Kwp <div>POTENCIA TOTAL = 10kW</div>	<table><thead><tr><th>Lámina</th><th>Descripción</th></tr></thead><tbody><tr><td>01 de 10</td><td>Diagrama Unilineal General</td></tr><tr><td>02 de 10</td><td>Cuadro de Generación UC CA/CC</td></tr><tr><td>03 de 10</td><td>Layout Campo FV</td></tr><tr><td>04 de 10</td><td>Canalización de Strings</td></tr><tr><td>05 de 10</td><td>Detalles Panel Solar y Conectores</td></tr><tr><td>06 de 10</td><td>Diseño de Estructura y Sistema Puesto a Tierra</td></tr><tr><td>07 de 10</td><td>Diseño Estructural de Seguridad</td></tr><tr><td>08 de 10</td><td>Disposición Tablero FV</td></tr><tr><td>09 de 10</td><td>Disposición Tablero de Monitoreo</td></tr><tr><td>10 de 10</td><td>Tipología Sistema de Monitoreo</td></tr></tbody></table>	Lámina	Descripción	01 de 10	Diagrama Unilineal General	02 de 10	Cuadro de Generación UC CA/CC	03 de 10	Layout Campo FV	04 de 10	Canalización de Strings	05 de 10	Detalles Panel Solar y Conectores	06 de 10	Diseño de Estructura y Sistema Puesto a Tierra	07 de 10	Diseño Estructural de Seguridad	08 de 10	Disposición Tablero FV	09 de 10	Disposición Tablero de Monitoreo	10 de 10	Tipología Sistema de Monitoreo	<div>1- LOS MATERIALES QUE REQUIEREN CERTIFICACIÓN PARA SU USO, CUMPLEN CON ESTE REQUISITO.</div> <div>2- EL DISEÑO ELÉCTRICO DEL PROYECTO CUMPLE CON LAS NORMAS NCH-4/2003 Y LAS RGR N°01 Y N°02 ASOCIADAS AL NET BILLING.</div> <div>3- LA SIMBOLOGÍA UTILIZADA CUMPLE CON LAS NORMAS NCH-4/2003 Y LA NORMA UNE-60617 (IEC 60617)</div> <div>4- INCLINACIÓN PANELES FV 30°, ORIENTACIÓN 20° NE.</div>	<div></div> <div>32°49'41.60"S 70°36'4.672"W</div>	INSCRIPCIÓN N° : _____ DE FECHA : _____	<table><tr><td>CALLE: AVENIDA CARLOS DIAZ N°10 COMUNA: LOS ANDES</td><td>LÁMINA: 07 DE 10 ESCALA: 1/40 FECHA: MAYO 2017 PROYECTO: J. GUAIJARDO DIBUJO: J. GUAIJARDO REVISÓ: F. REYES</td></tr><tr><td>PROPIETARIO: CORPORACIÓN ADMINISTRATIVA DEL PODER JUDICIAL RUT 60.301.001-9</td><td>INSTALADOR</td></tr><tr><td>REPL.: RICARDO GUZMÁN SANZA RUT: 5.794.353-K DC: HURTADO DE MENDOZA N°1471, SANTIAGO FONO: (2) 26746200</td><td>JOSÉ FRANCISCO GUAIJARDO PARRA LICENCIA SEC CLASE B N° 172299474 DC: EL SOL N°2596, MAIPÚ, RM FONO: +569 52110736</td></tr></table>	CALLE: AVENIDA CARLOS DIAZ N°10 COMUNA: LOS ANDES	LÁMINA: 07 DE 10 ESCALA: 1/40 FECHA: MAYO 2017 PROYECTO: J. GUAIJARDO DIBUJO: J. GUAIJARDO REVISÓ: F. REYES	PROPIETARIO: CORPORACIÓN ADMINISTRATIVA DEL PODER JUDICIAL RUT 60.301.001-9	INSTALADOR	REPL.: RICARDO GUZMÁN SANZA RUT: 5.794.353-K DC: HURTADO DE MENDOZA N°1471, SANTIAGO FONO: (2) 26746200	JOSÉ FRANCISCO GUAIJARDO PARRA LICENCIA SEC CLASE B N° 172299474 DC: EL SOL N°2596, MAIPÚ, RM FONO: +569 52110736
Lámina	Descripción																																
01 de 10	Diagrama Unilineal General																																
02 de 10	Cuadro de Generación UC CA/CC																																
03 de 10	Layout Campo FV																																
04 de 10	Canalización de Strings																																
05 de 10	Detalles Panel Solar y Conectores																																
06 de 10	Diseño de Estructura y Sistema Puesto a Tierra																																
07 de 10	Diseño Estructural de Seguridad																																
08 de 10	Disposición Tablero FV																																
09 de 10	Disposición Tablero de Monitoreo																																
10 de 10	Tipología Sistema de Monitoreo																																
CALLE: AVENIDA CARLOS DIAZ N°10 COMUNA: LOS ANDES	LÁMINA: 07 DE 10 ESCALA: 1/40 FECHA: MAYO 2017 PROYECTO: J. GUAIJARDO DIBUJO: J. GUAIJARDO REVISÓ: F. REYES																																
PROPIETARIO: CORPORACIÓN ADMINISTRATIVA DEL PODER JUDICIAL RUT 60.301.001-9	INSTALADOR																																
REPL.: RICARDO GUZMÁN SANZA RUT: 5.794.353-K DC: HURTADO DE MENDOZA N°1471, SANTIAGO FONO: (2) 26746200	JOSÉ FRANCISCO GUAIJARDO PARRA LICENCIA SEC CLASE B N° 172299474 DC: EL SOL N°2596, MAIPÚ, RM FONO: +569 52110736																																
PROMOTOR <div></div>																																	