




VISTA LATERAL  
ESC 1/2

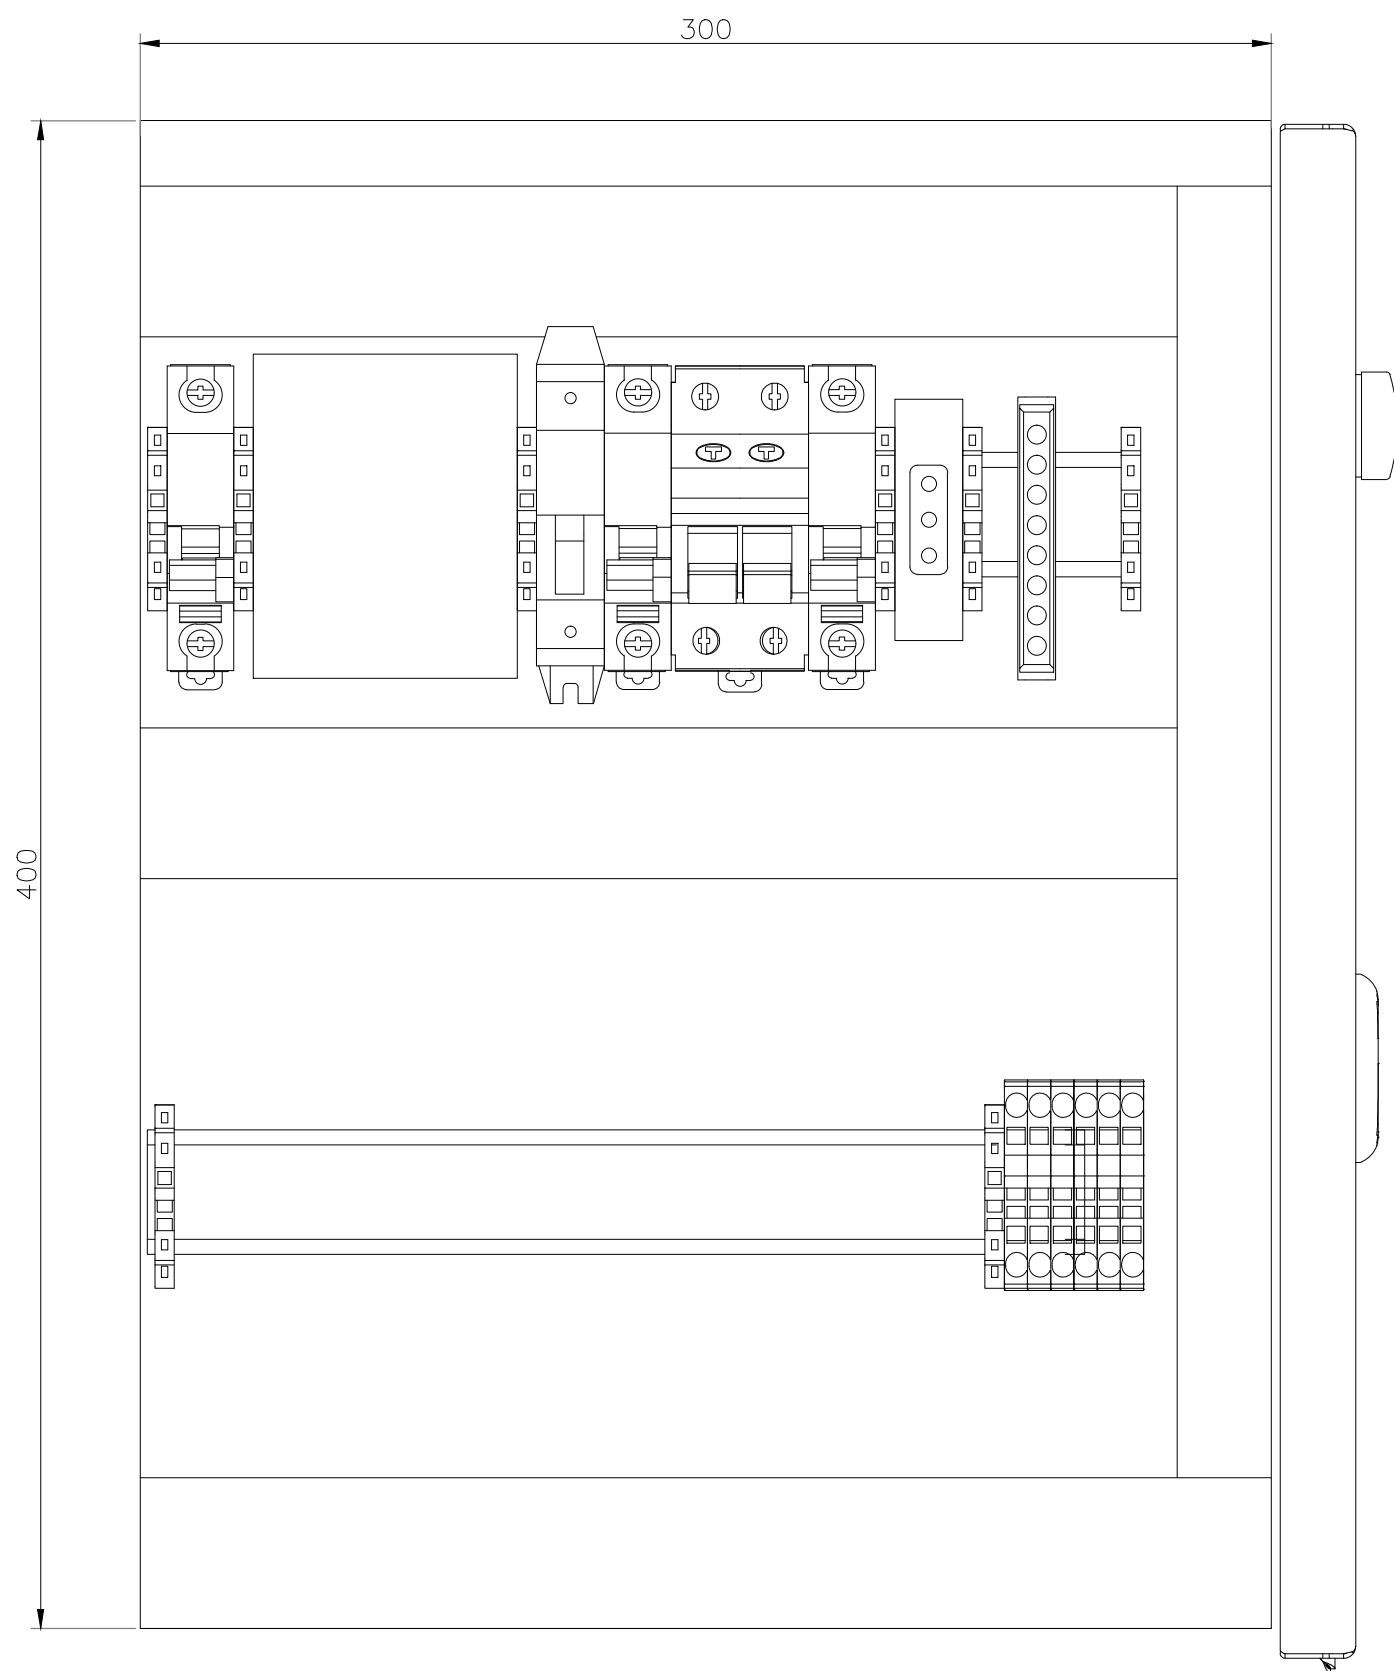


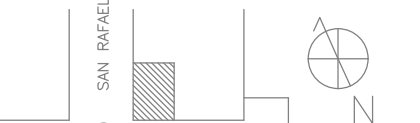
VISTA FRONTAL  
ESC 1/2

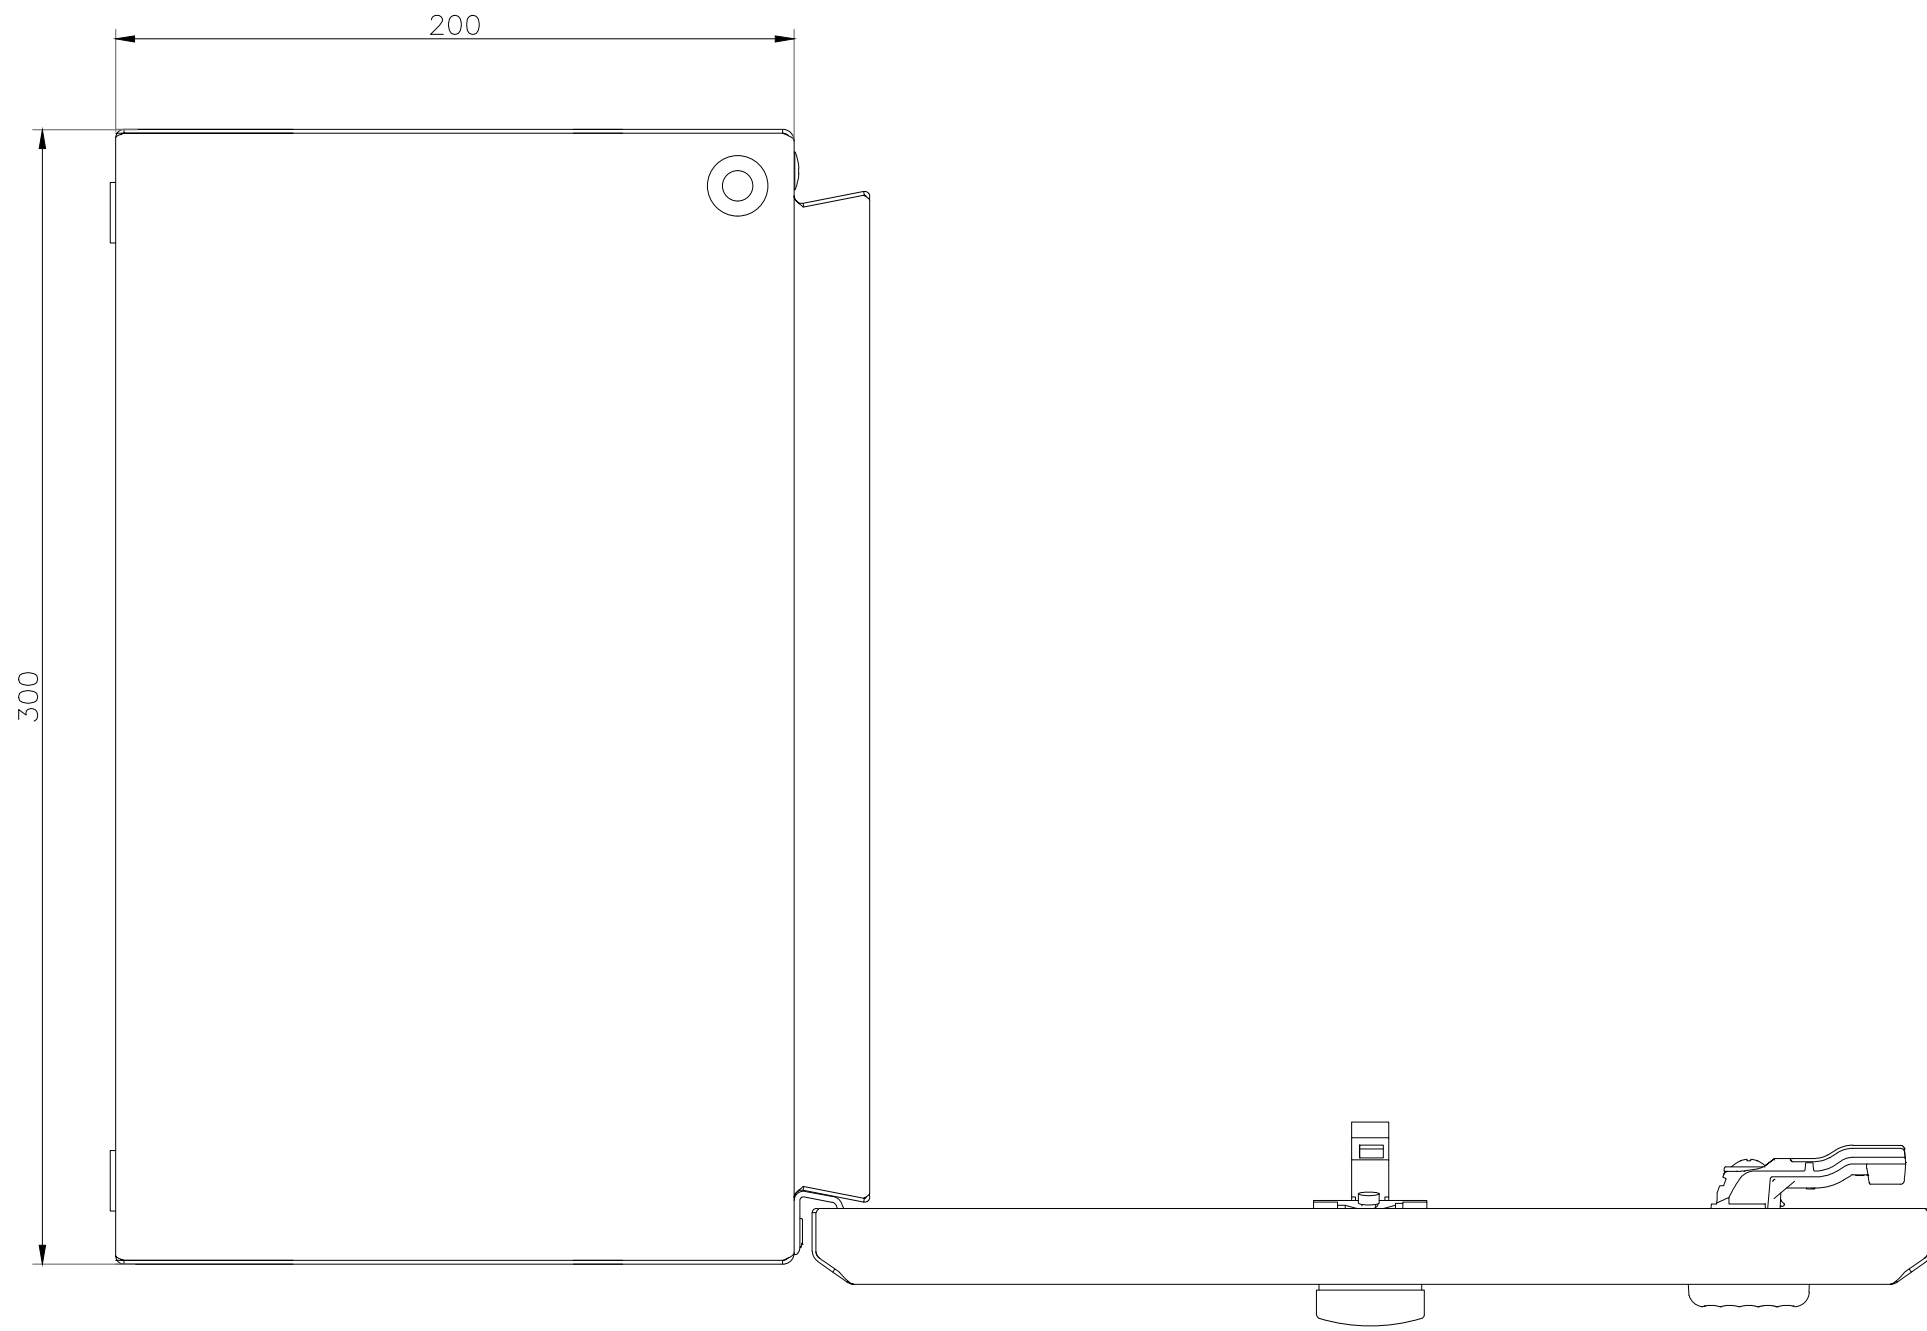

VISTA SUPERIOR  
ESC 1/2

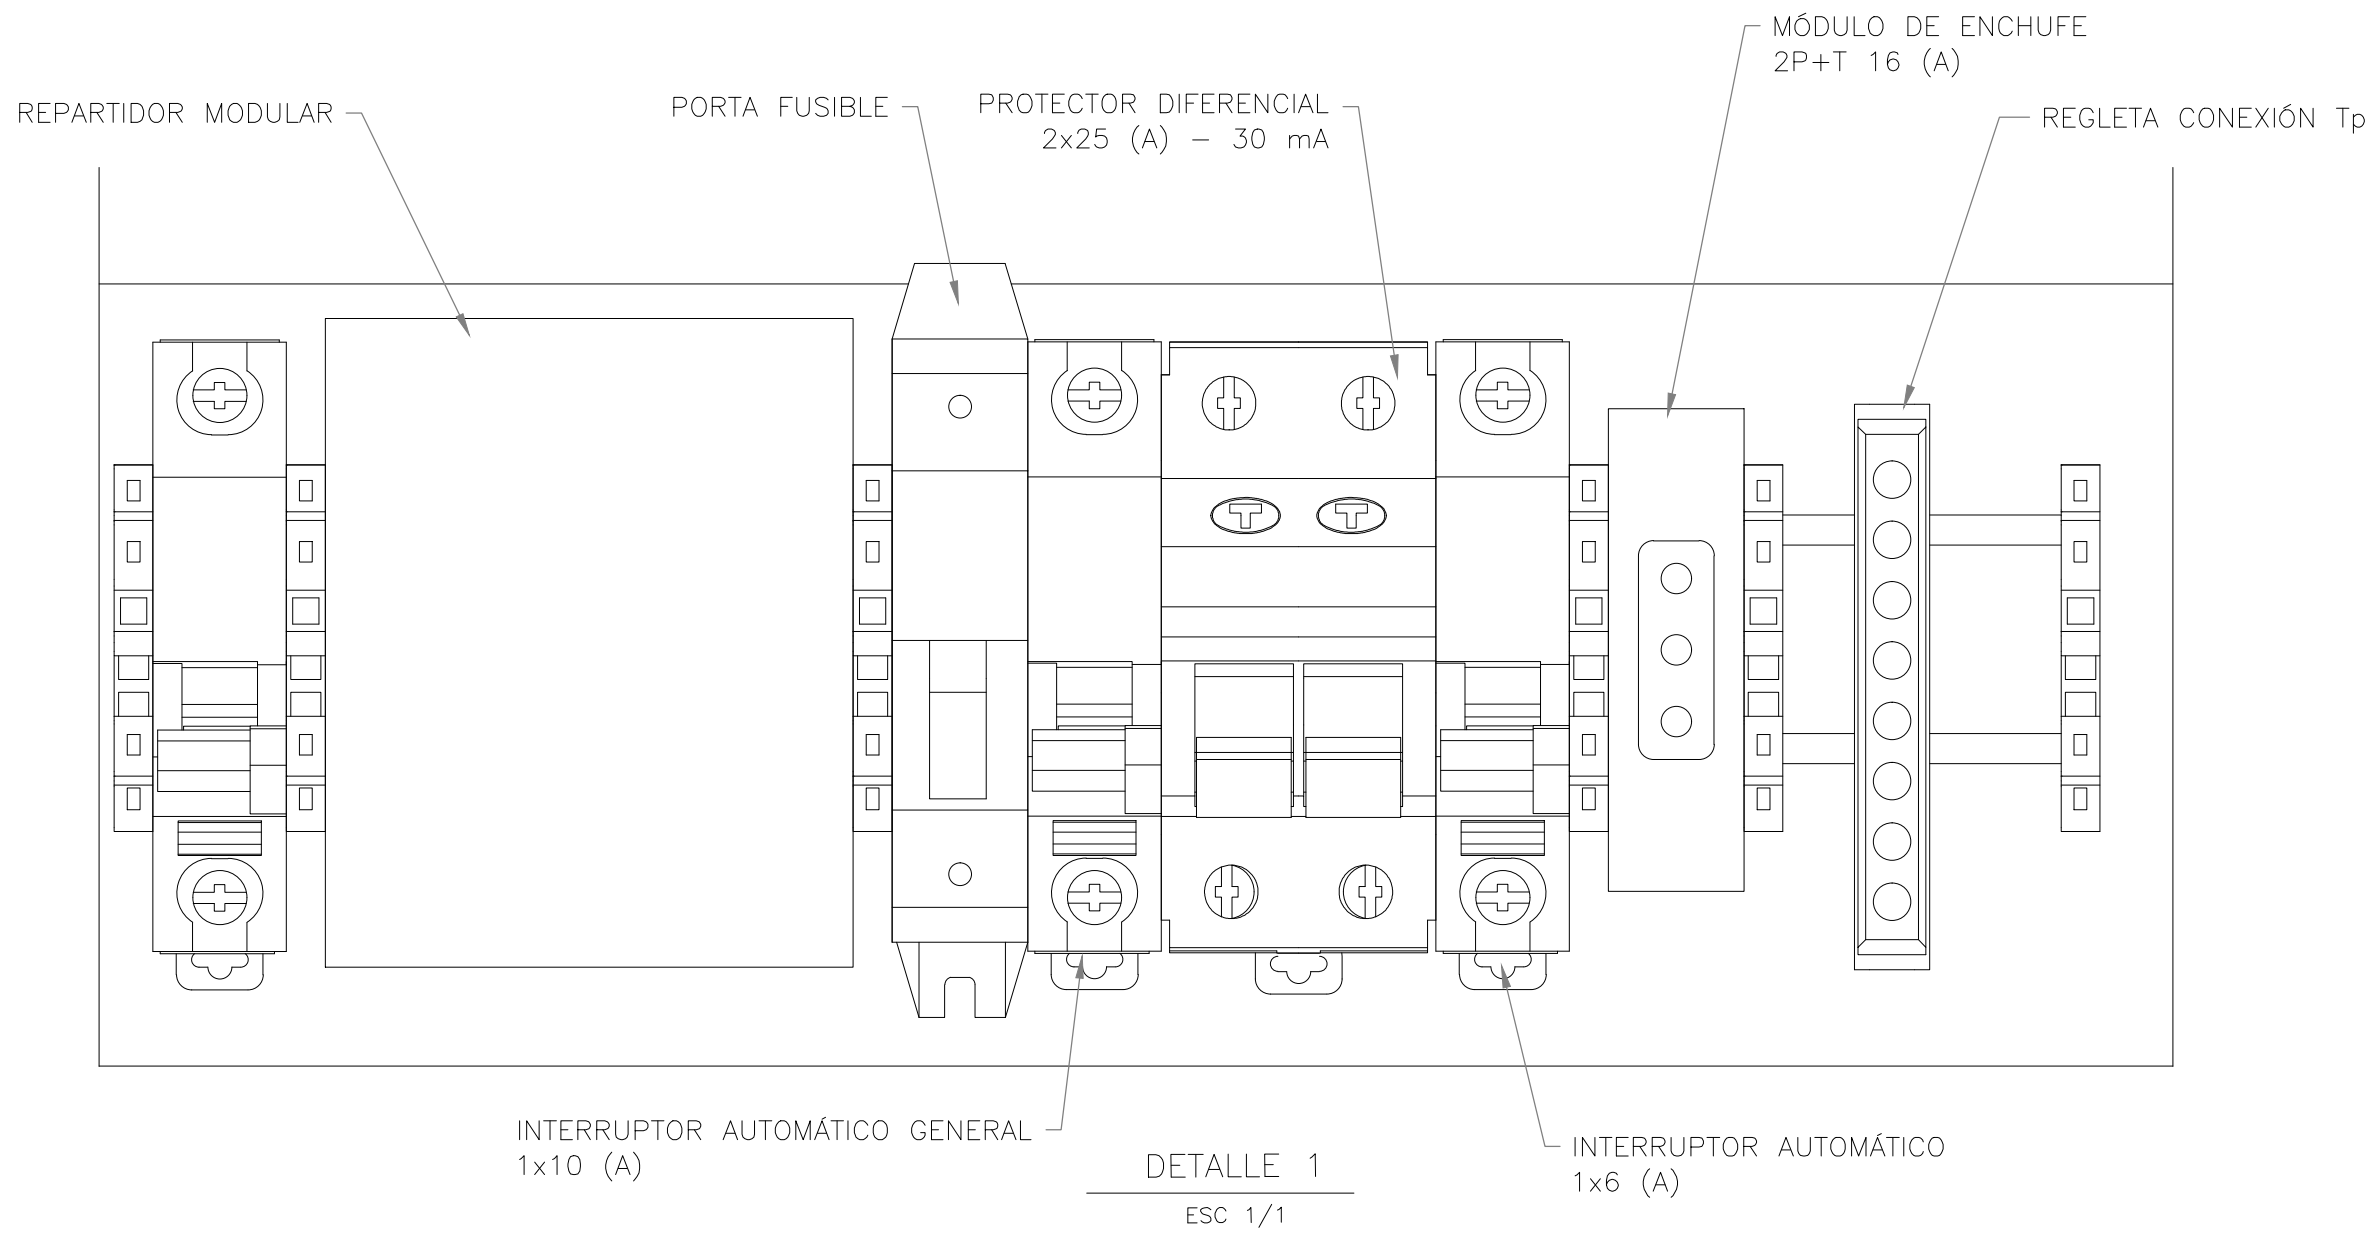

AS-BUILT

POTENCIA DECLARADA	RESUMEN DE LÁMINAS	NOTAS	CROQUIS DE UBICACIÓN	TIMBRES DE INSCRIPCIÓN	SISTEMA DE GENERACIÓN ELÉCTRICA FOTOVOLTAICA DE 10KW PARA JUZGADO DE GARANTÍA DE LA COMUNA DE LOS ANDES
INVERSOR N°1 TRIFÁSICO 10kW STRING N°1 17 MÓDULOS 320wp = 5,44kWp STRING N°2 16 MÓDULOS 320wp = 5,12kWp <div>POTENCIA TOTAL = 10kW</div> <div>PROMOTOR<div><div>Ministerio de Energía</div><div>Gobierno de Chile</div></div></div>	<div>LÁMINA: 09 DE 10   ESCALA: 1/2</div> <div>TÍTULO: PROYECTO DE TABLERO DE MONITOREO</div> <div>PROYECTO: J. GUAJARDO   DIBUJO: J. GUAJARDO</div> <div>REVISÓ: F. REYES</div> <div>INSTALADOR: JOSÉ FRANCISCO GUAJARDO PARRA</div>	<div>1- LOS MATERIALES QUE REQUIEREN CERTIFICACIÓN PARA SU USO, CUMPLEN CON ESTE REQUISITO.</div> <div>2- EL DISEÑO ELÉCTRICO DEL PROYECTO CUMPLE CON LAS NORMAS NCH-4/2003 Y LAS RGR N°01 Y N°02 ASOCIADAS AL NET BILLING.</div> <div>3- LA SIMBOLOGÍA UTILIZADA CUMPLE CON LAS NORMAS NCH-4/2003 Y LA NORMA UNE-60617 (IEC 60617)</div> <div>4- INCLINACIÓN PANELES FV 30°, ORIENTACIÓN 20° NE.</div>	<div></div> <div>32°49'41.60"S 70°36'4.672W</div>	<div>INSCRIPCIÓN N° : _____</div> <div>DE FECHA : _____</div>	<div>CALLE: AVENIDA CARLOS DÍAZ N°10 COMUNA: LOS ANDES</div> <div>PROPIETARIO CORPORACIÓN ADMINISTRATIVA DEL PODER JUDICIAL RUT 60.301.001-9</div> <div>REPL.: RICARDO GUZMÁN SANZA RUT: 5.794.353-K DC: HURTADO DE MENDOZA N°1471, SANTIAGO FONO: (2) 26746200</div>
					<div>JOSÉ FRANCISCO GUAJARDO PARRA LICENCIA SEC. CLASE B N° 172299474 DC: EL SOL N°2596, MAIPO, RM FONO: +569 52110736</div>