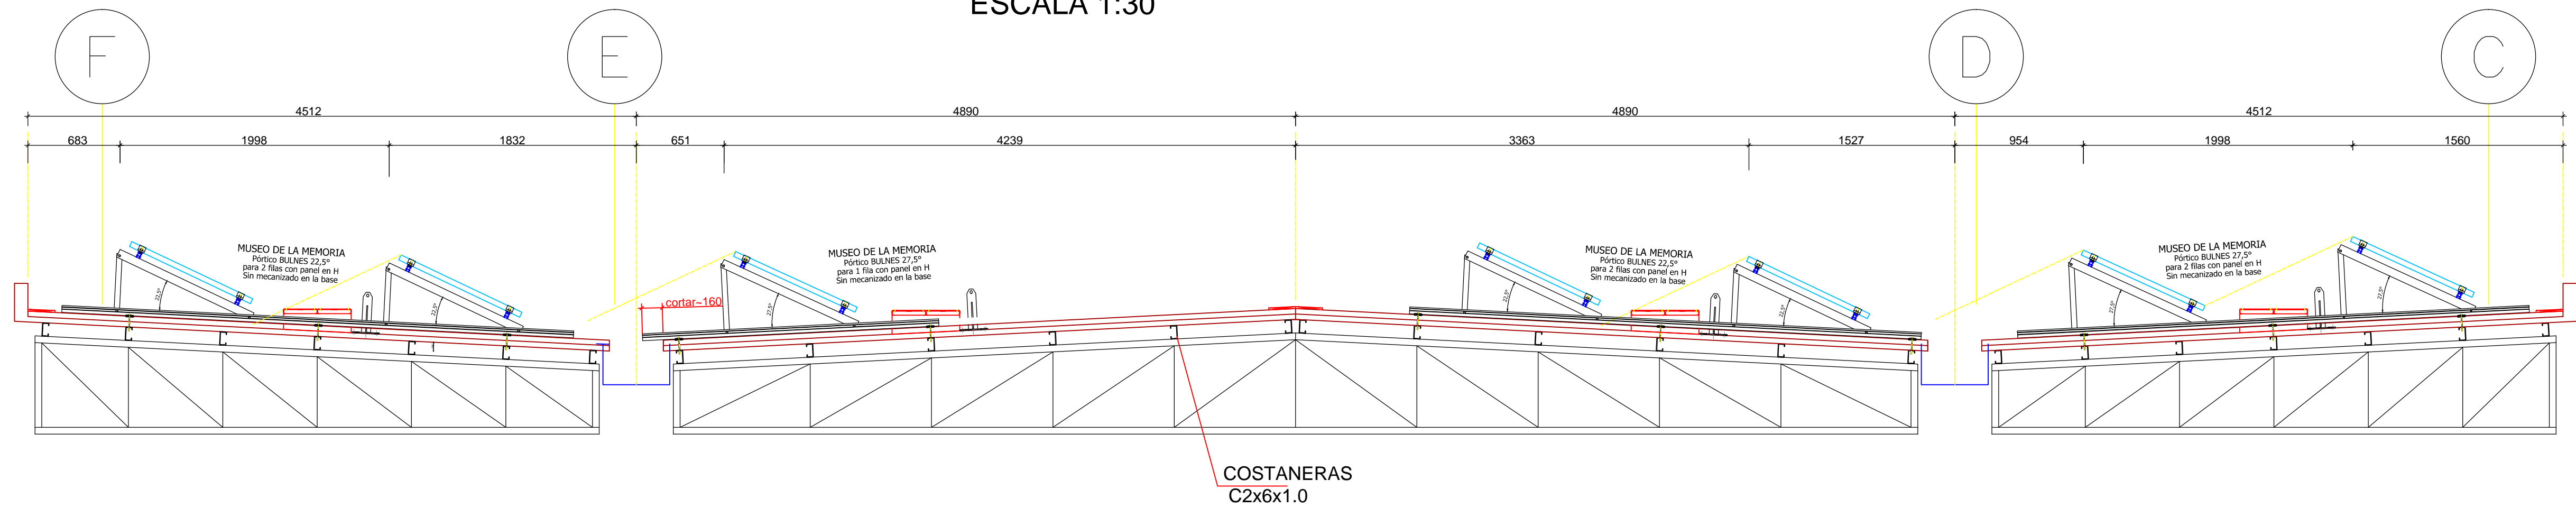
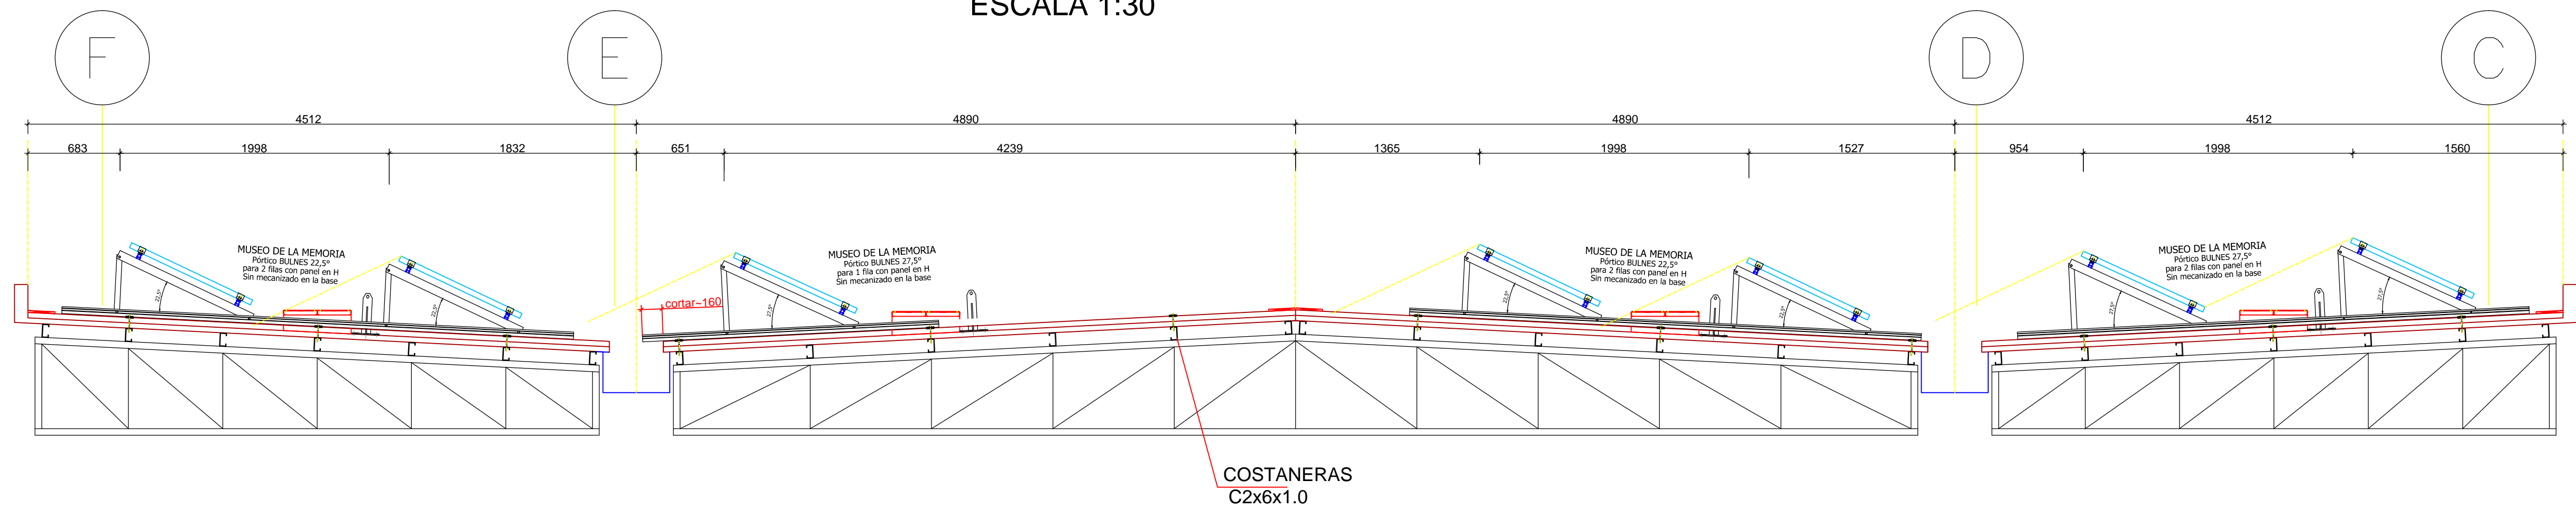


DETALLE Dibujo A-A
ESCALA 1:30

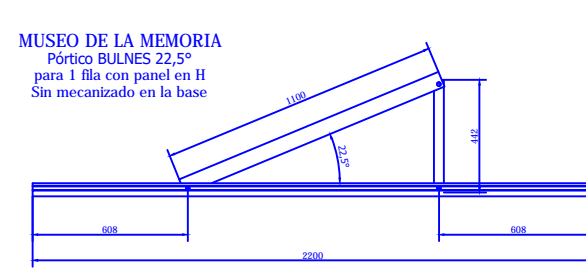
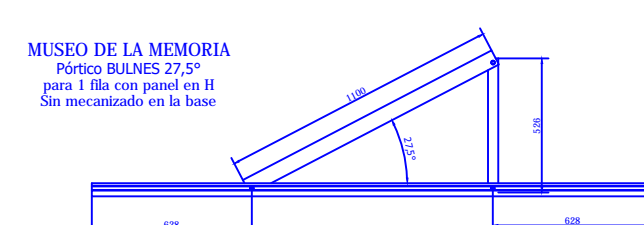
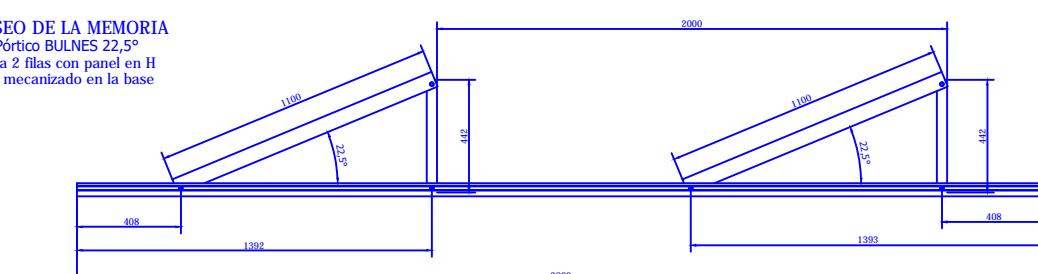
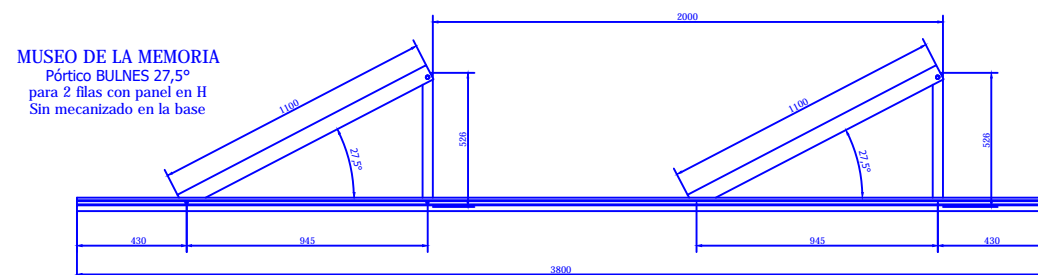


DETALLE Dibujo B-B
ESCALA 1:30






DETALLE Dibujo C-C
ESCALA 1:30

AS-BUILT



ESCALA 1:30

N° Lamina		LIC	Contenido	UBICACION	Observaciones:.			Denominación		Escala
1	d.1), g)		Layout general sistema, vista en planta módulos					MUSEO DE LA MEMORIA Sistema Fotovoltaico 70,72 kWp		1 : 30
2	d.3), e)		Detalle fijaciones de estructura e impermeabilización							
3	d.3)		Detalle fijaciones y estructuras cortas							
4	d.4)		Equipo de medidas de seguridad							
5	i.1)		Cableado generador fotovoltaico							
6	p)		Cuadros de generacion Apéndice N°1+3 RD01/2014							
7	k), n)		Layout inversores y punto de conexión							
8	j)		Layout canalización							
9	h), l)		Diagrama unifilneal y control							
10	i.2)		Diagrama elemental							
11	q)		Layout Puesta a Tierra							
12	m)		Plano sistema monitoreo							
					Indice Cambios			Dirección		
					Fecha Nombre			Esquema N°: D 1.3 - 1.4		
					Realiz: 22.02.17			LIC N°: d.3),e)		
					Vis:			Formato: A1		
								Proyecto N°: 2016-09-13 CL		