
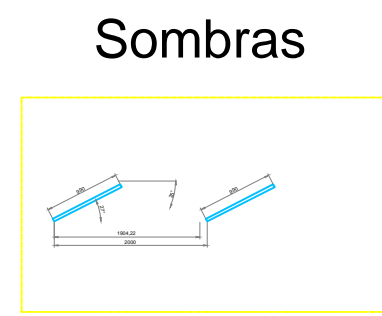



Vista en planta módulos esc. 1:100

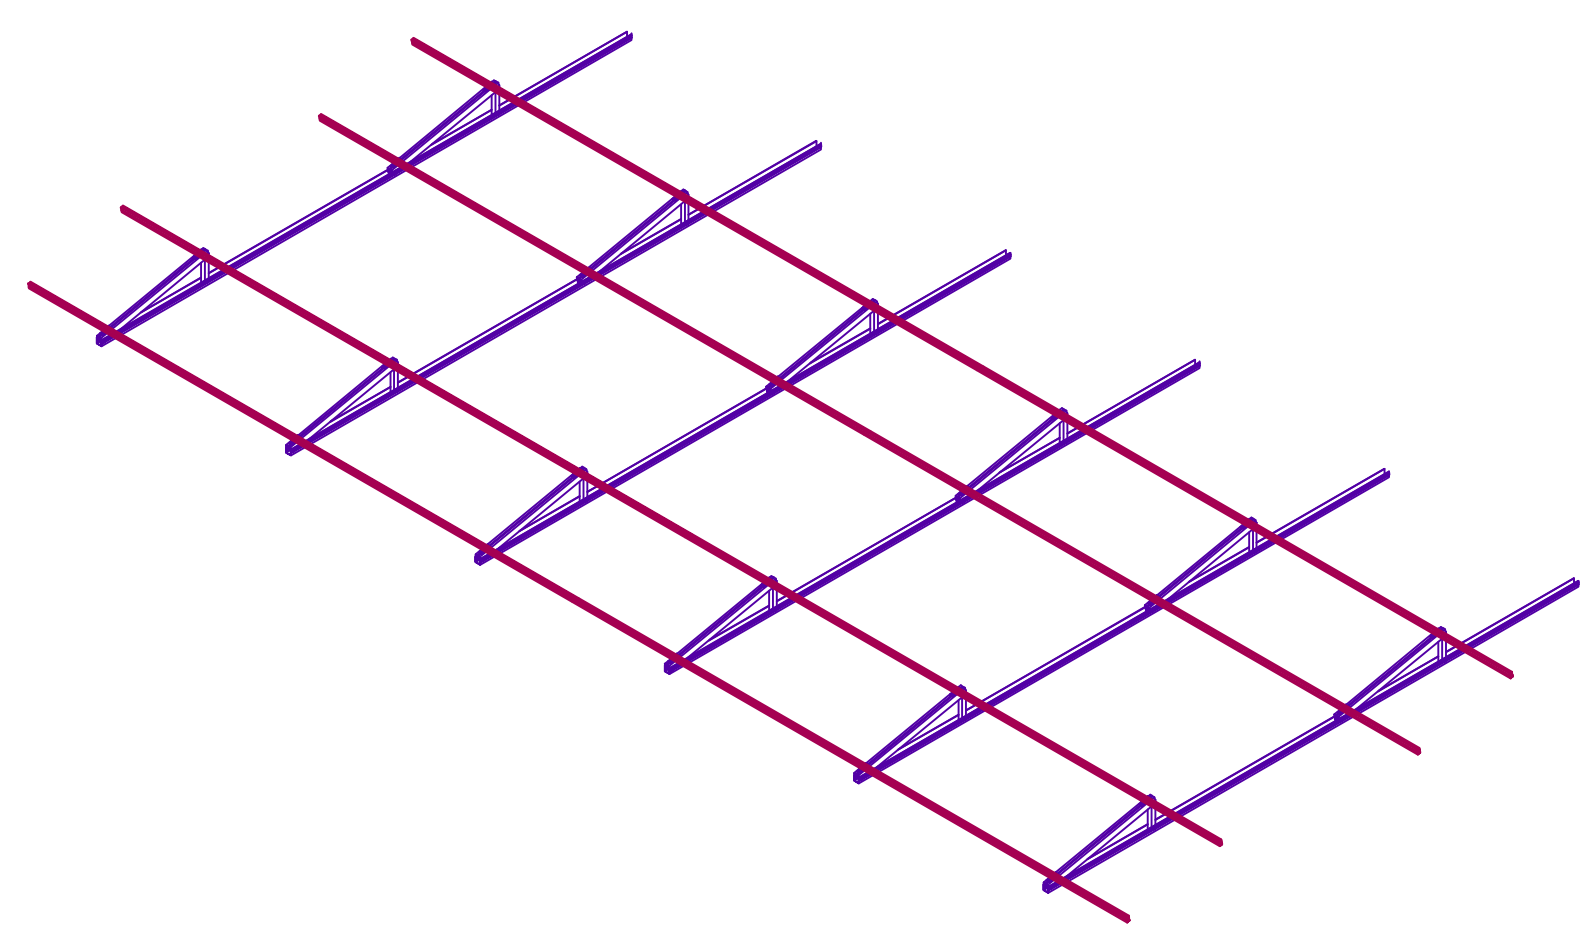

AS-BUILT

272 módulos= 70,72 kWp

N°	Lamina	LIC	Contenido
1	d.1), g)		Layout general sistema, vista en planta módulos
2	d.3), e)		Detalle fijaciones de estructura e impermeabilización
3	d.3)		Detalle fijaciones y estructuras cortas
4	d.4)		Equipo de medidas de seguridad
5	i.1)		Cableado generador fotovoltaico
6	p)		Cuadros de generacion Apendice N°1+3 RDR01/2014
7	k), n)		Layout inversores y punto de conexión
8	j)		Layout canalización
9	h), l)		Diagrama unifilneal y control
10	i.2)		Diagrama elemental
11	q)		Layout Puesta a Tierra
12	m)		Plano sistema monitoreo

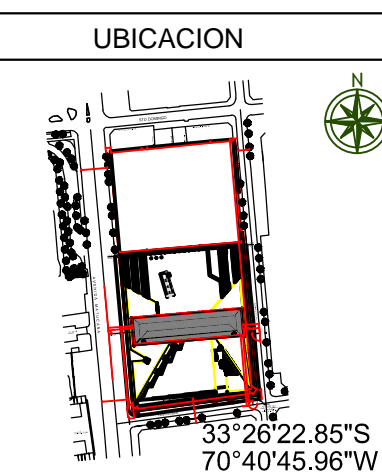

Indice	Cambios	Fecha	Nombre
Realiz.	22.02.17	N. Schwab	
Vis.			

Denominación	Esquema N°	LIC N°	Formato
MUSEO DE LA MEMORIA Sistema Fotovoltaico 70,72 kWp	D 1.1	d.1)	A1
Dirección			
Layout general sistema Vista en planta módulos			
Proyecto N°			
2016-09-13 CL			

