

DETALLE TIPO
SALA DE TABLEROS - INVERSORES

DETALLE TIPO
SALA DE TABLEROS - INVERSORES
VISTA LATERAL


Pasada en BPC Vertical 300x100mm.
Sube a Cubierta por costado de Gatera
Ver Planta de Cubierta.

BPC Horizontal 300x100mm.
Avanza Hacia Inversores.

BPC Horizontal 300x50mm.
Avanza Hacia Inversores.

Vertical BPC 300x100mm.
Avanza Hacia Inversores.

Pasada en BPC Vertical 300x100mm.
Cae a Sala de Tablero e Inversores Proyectado
Ver Detalle de Sala de Tableros.

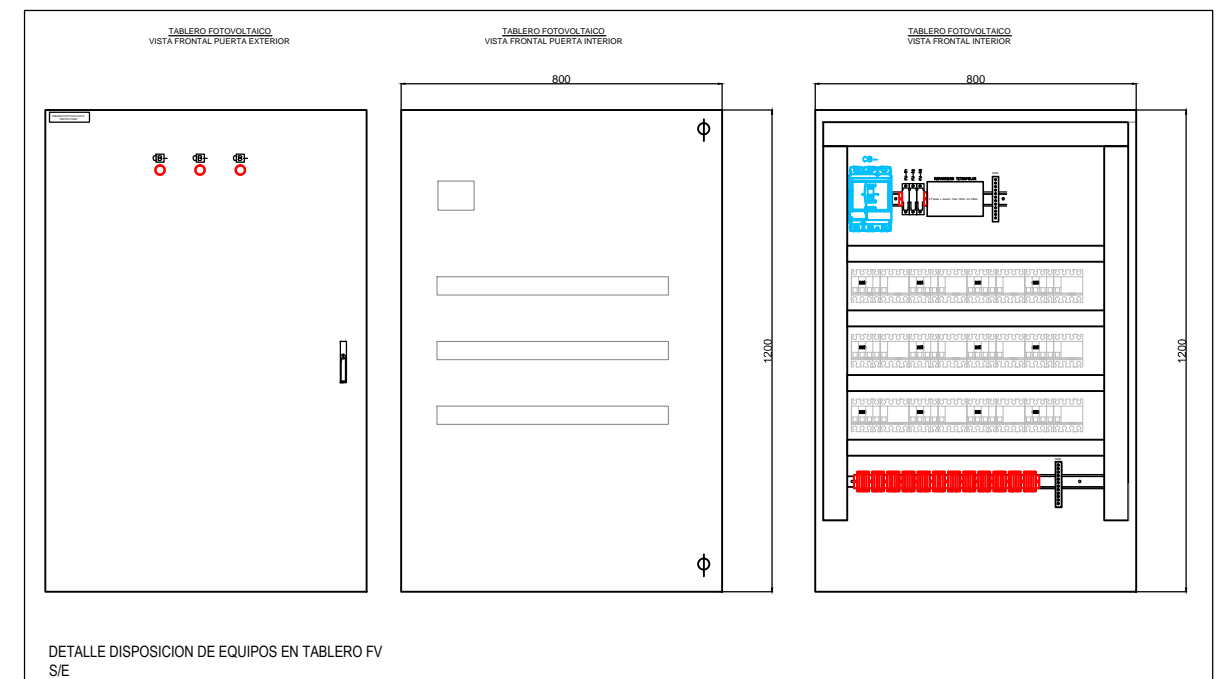

AS-BUILT

N°	Lamina	LIC	Contenido	UBICACION	Observaciones.:	Denominación	Escala
1	d. 1)	g)	Layout general sistema, vista en planta módulos			MUSEO DE LA MEMORIA	1 : 40
2	d. 3)	e)	Detalle fijaciones de estructura e impermeabilización			Sistema Fotovoltaico 70,72 kWp	
3	d. 3)		Detalle fijaciones y estructuras cortes				
4	d. 4)		Equipo de medidas de seguridad				
5	i. 1)		Cableado generador fotovoltaico				
6	p)		Cuadros de generacion Apendice N° 1+3 RDR01/2014				
7	k), n)		Layout inversores y punto de conexión				
8	j)		Layout canalización				
9	h), l)		Diagrama unilineal y control				
10	i. 2)		Diagrama elemental				
11	q)		Layout Puesta a Tierra				
12	m)		Plano sistema monitoreo				
				Indice			
				Cambios			
				Fecha		Nombre	
				Realiz		N. Schwab	
				Vis.			
				Esquema N°:		E 2.2	
				LIC N°:		k), n)	
				Formato:		A2	
				Proyecto N°:		2016-09-13 CL	

