


CUADRO DE RESUMEN DE GENERACION				
N°	Equipo	Potencia	Cantidad	Pot. Total
		(kWp)	(Unidad)	(kWp)
1	Modulos Fotovoltaicos	0,31	81	25,11
2	Inversor SMA 25000TL	25	1	25,00
Potencia Total a Declarar				25 kW

CUADRO RESUMEN DE LAMINAS		
LAMINA N°	CONTENIDO	REV
PROYECTO DE INSTALACION SOLAR FOTOVOLTAICA		
LICEO JUAN PABLO II		
CALLE EL SALITRE N° 3397, ALTO HOSPICIO		
1 DE 9	EMPLAZAMIENTO	C
2 DE 9	DISPOSICION DE CANALIZACION	C
3 DE 9	DISPOSICION DE PANELES FV	C
4 DE 9	DISPOSICION DE STRING	C
5 DE 9	ATERRAMIENTOS	C
6 DE 9	DIAGRAMAS UNILINEALES	C
7 DE 9	CUADROS DE CARGAS	C
8 DE 9	DISPOSICION DE GATERA	C
9 DE 9	DISPOSICION DE ESTRUCTURA	C



DISPOCISION PUESTA A TIERRA

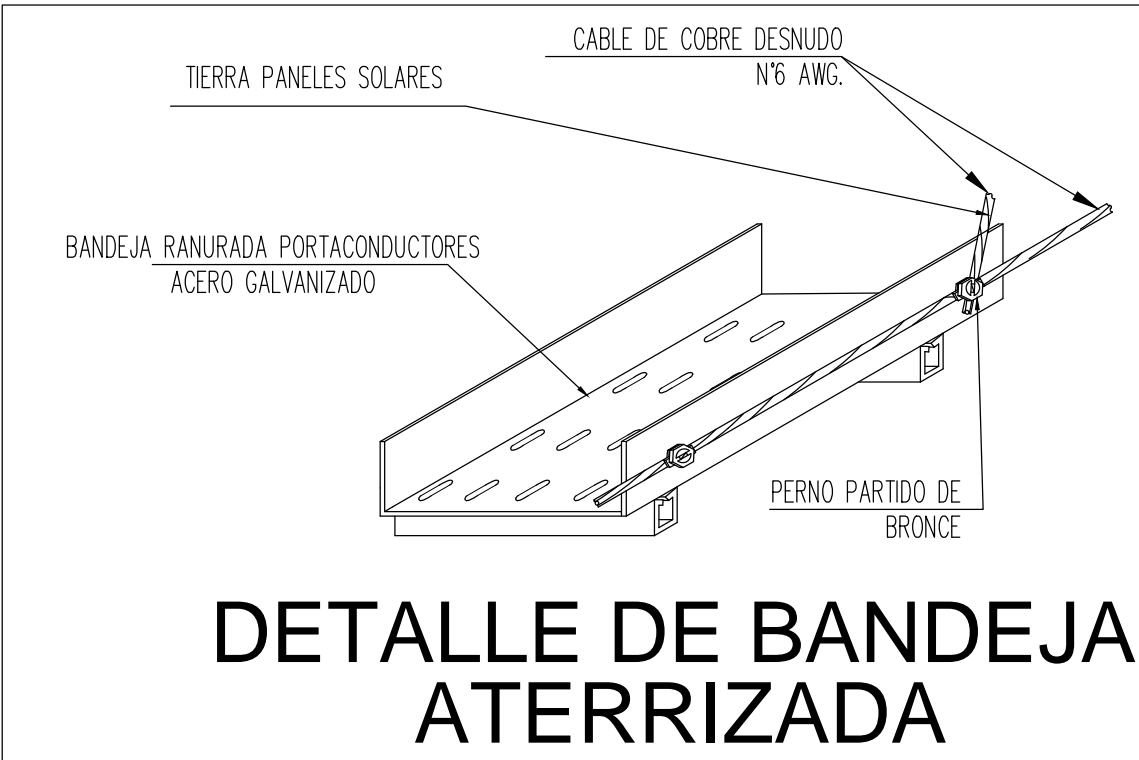

TODOS LOS MATERIALES QUE REQUIEREN CERTIFICACION PARA SU USO, CUMPLEN CON ESTE REQUISITO

REV	MODIFICACIONES	DIBUJO	REVISO	FECHA
C	PLANOS AS BUILT	PENTA	PENTA	MAY-2017
B	INSCRIPCION SEC	PENTA	PENTA	MAR-2017
A	EMITIDO PARA REVISION	H.A.R.C	F.G.G	FEB-2017

UBICACION

MANUEL DE SALAS 181 - RUÑOA - FONOS/FAX:2744920-3412713-3412714

PROYECTO DE INSTALACION ELECTRICA FOTOVOLTAICA
LICEO JUAN PABLO II

CALLE : EL SALITRE N° 3397
COMUNA : ALTO HOSPICIO
REGION : TARAPACA

LAMINA: 05 DE 09
FECHA: FEB - 2017
ESCALA: 1:100

ACEPTACION PROPIETARIO
ILUSTRE MUNICIPALIDAD ALTO HOSPICIO
RUT: 69.265.100-6

REP.-LEG: Patricio Ferreira Rivera
RUT: 10.481.059-4
DIR.: AV. RAMON PEREZ OPAZO N°3125

RAMIRO BELTRAN A.
REG.-SEC: 6.377.591-6, CLASE A
DIR. MANUEL DE SALAS N° 181 - FON.: 223412713