



DISPOSICIÓN DE PERFILES

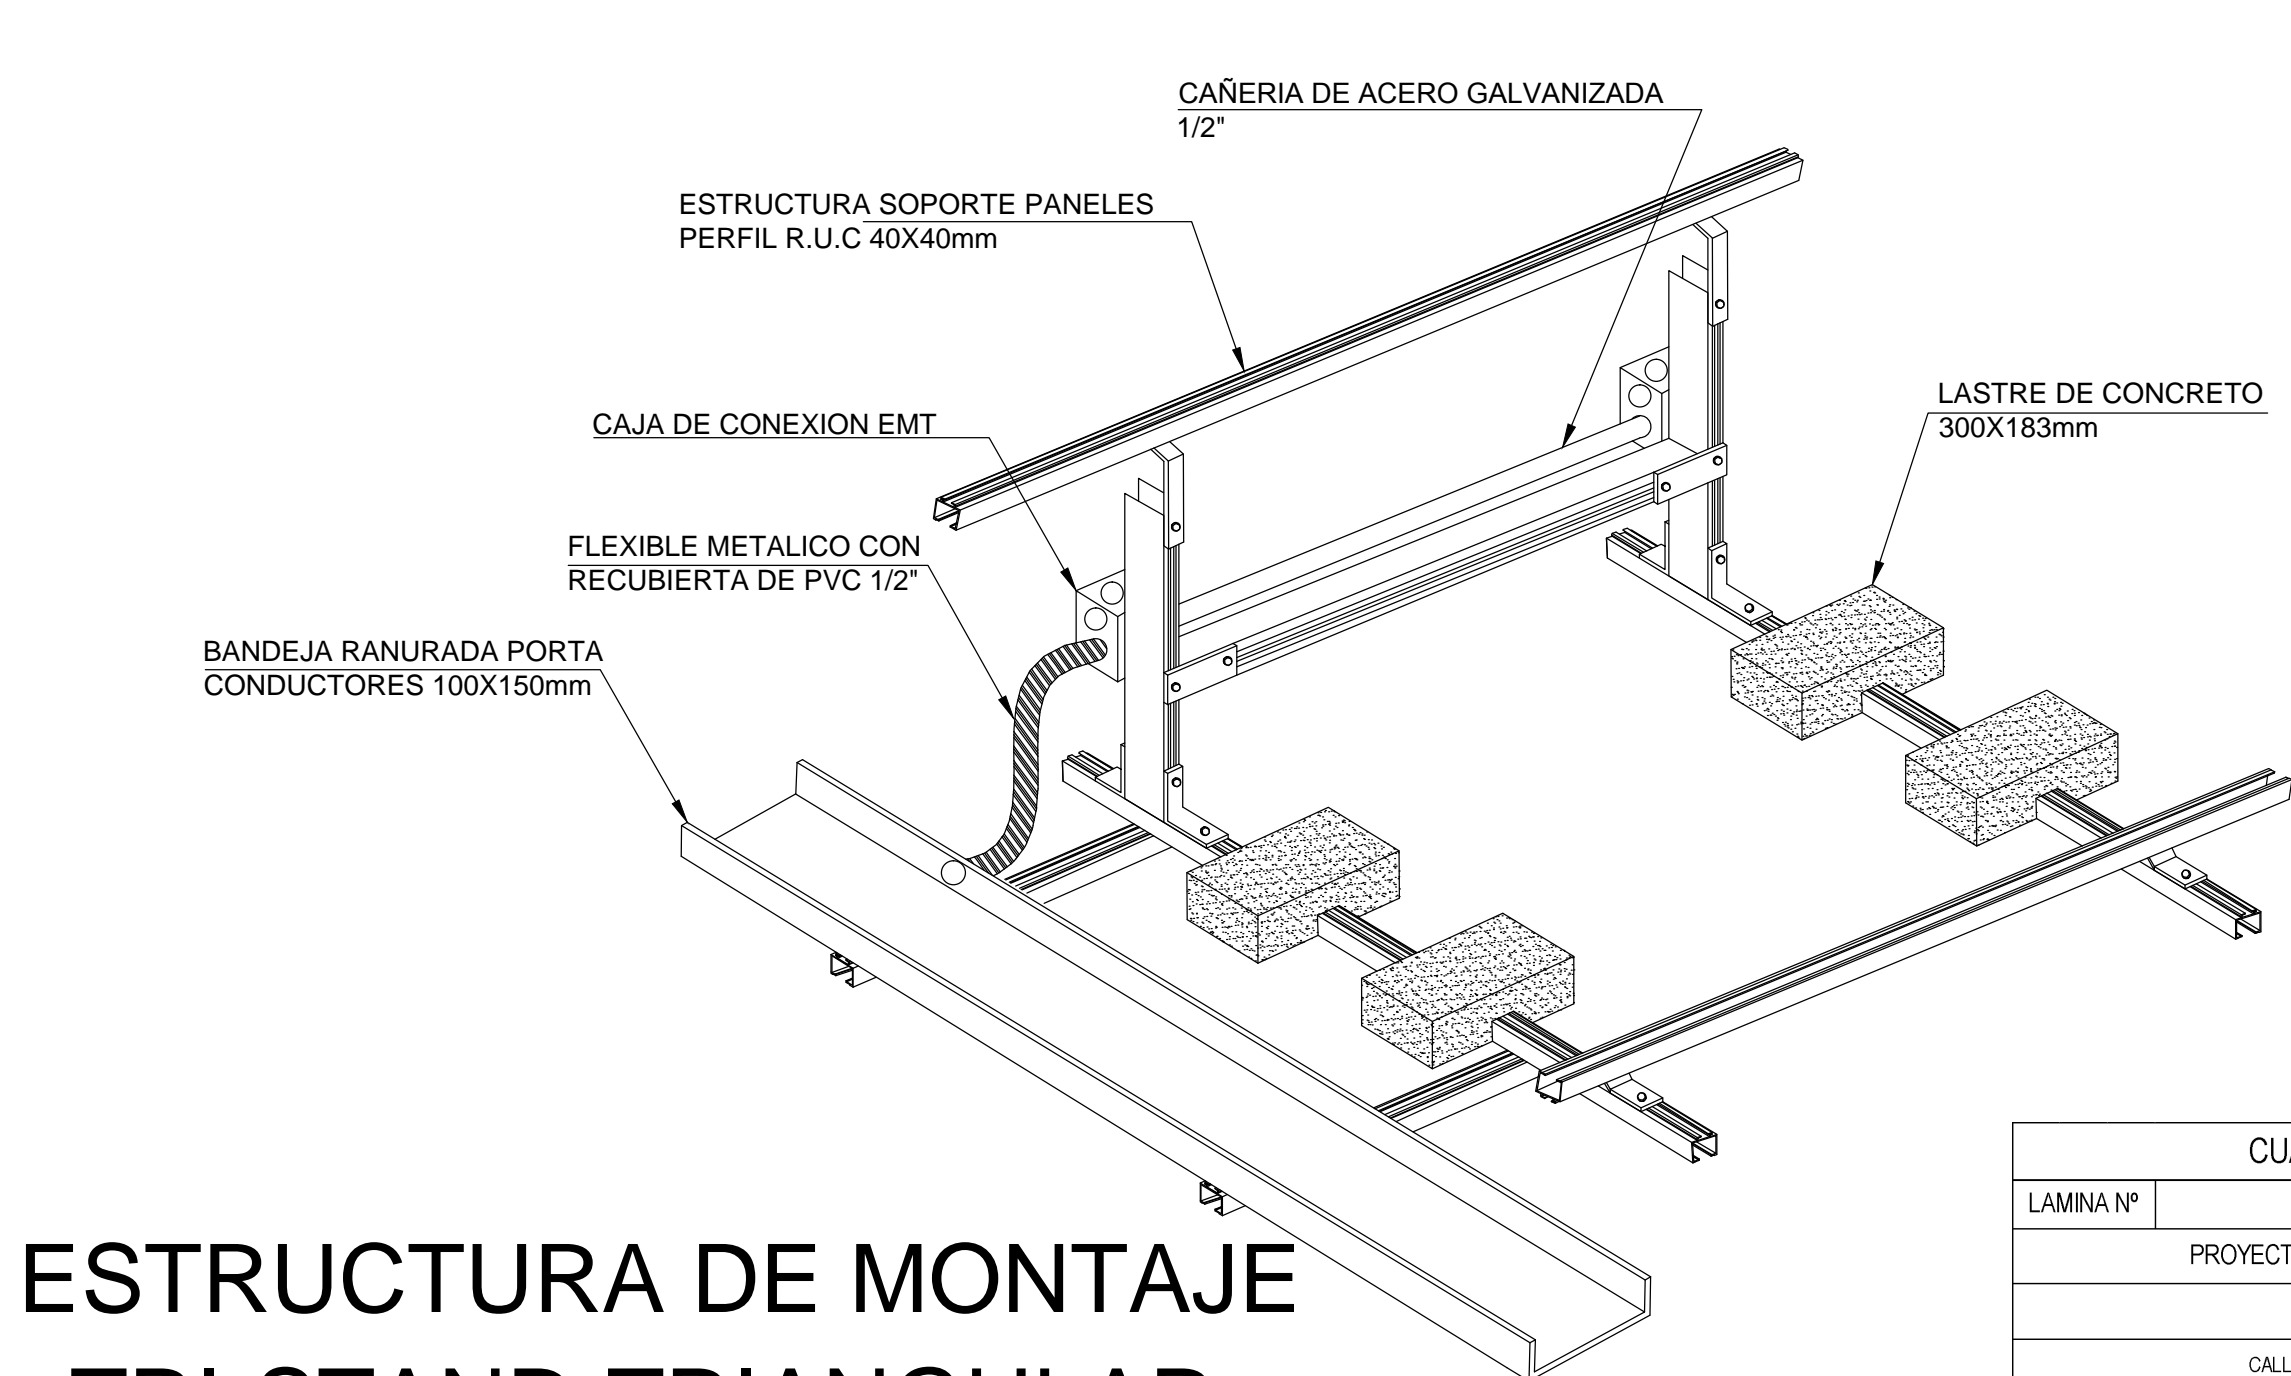


ESTRUCTURA DE MONTAJE TRI-STAND-TRIANGULAR

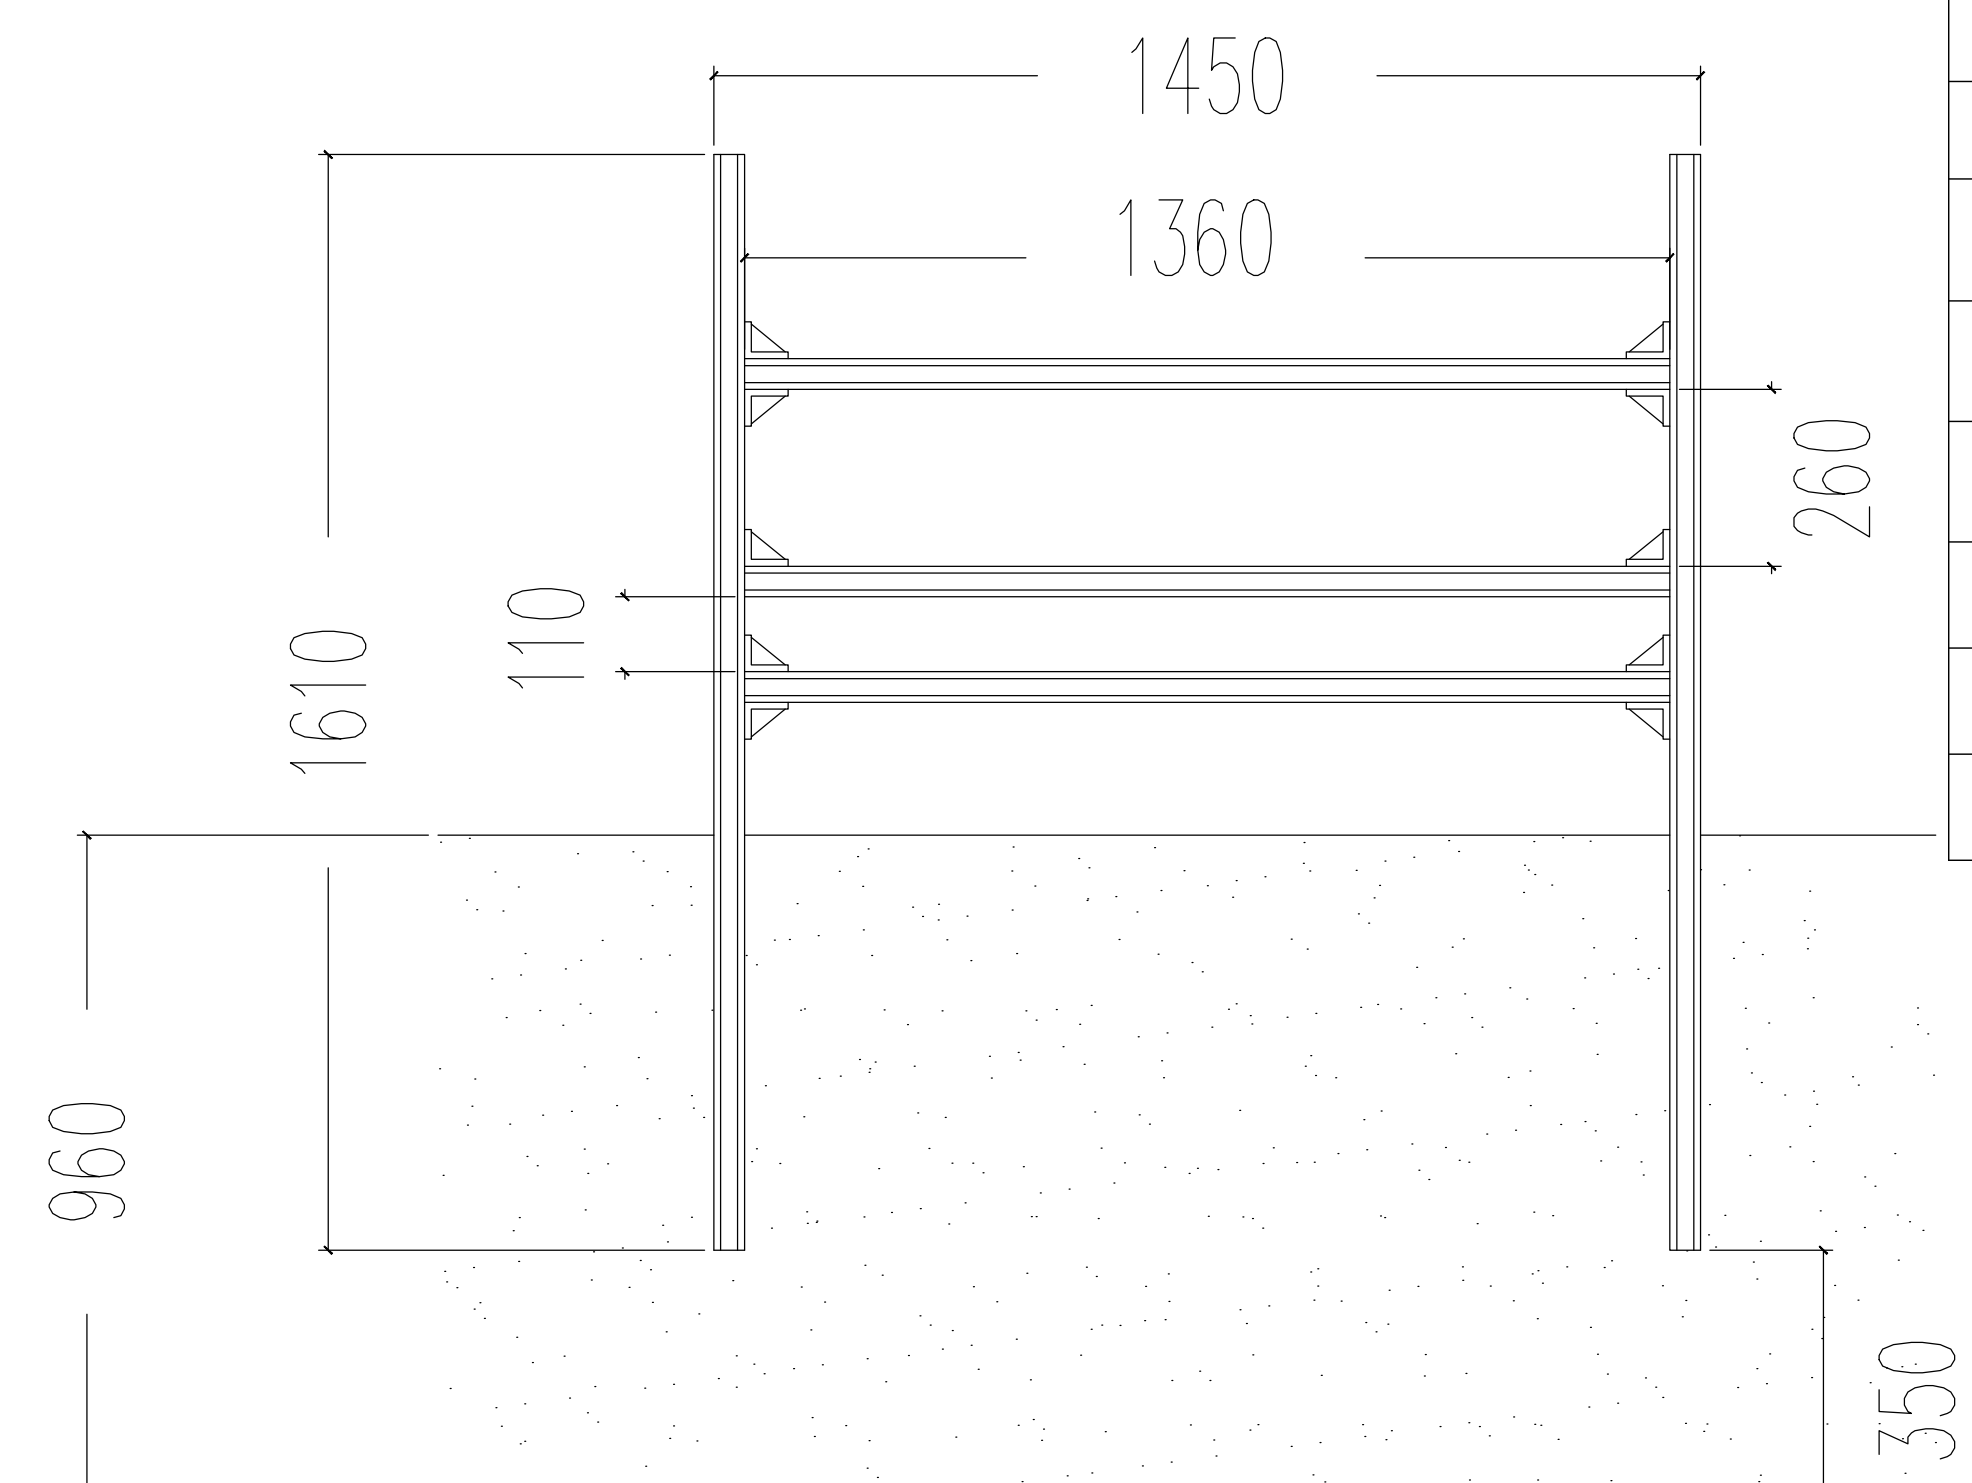


DETALLE ESTRUCTURA INVERSOR


CUADRO RESUMEN DE LAMINAS		
LAMINA Nº	CONTENIDO	REV
PROYECTO DE INSTALACION SOLAR FOTOVOLTAICA		
ESCUELA SIMON BOLIVAR		
CALLE ALFONSO ST ORNI N°4004, ALTO HOSPICIO		
1 DE 9	EMPLAZAMIENTO	C
2 DE 9	DISPOSICION DE CANALIZACION	C
3 DE 9	DISPOSICION DE PANELES FV	C
4 DE 9	DISPOSICION DE STRING NORTE Y SUR	C
5 DE 9	ATERRAMIENTOS	C
6 DE 9	DIAGRAMAS UNILINEALES	C
7 DE 9	CUADROS DE CARGAS	C
8 DE 9	DISPOSICION DE GATERA	C
9 DE 9	DISPOSICION DE ESTRUCTURA	C

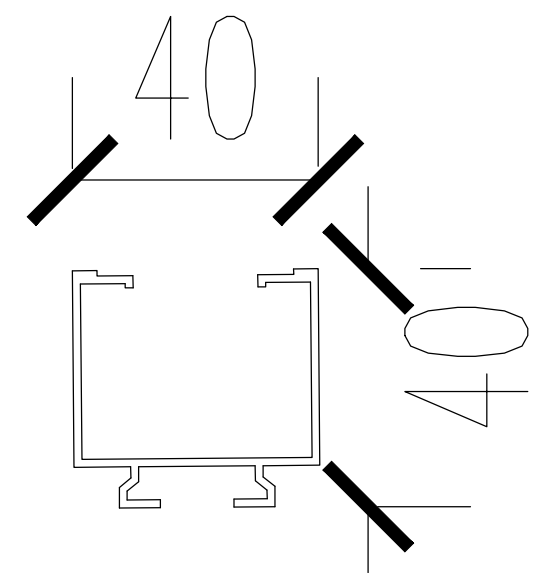

DETALLE PERFIL RUC 40X40mm

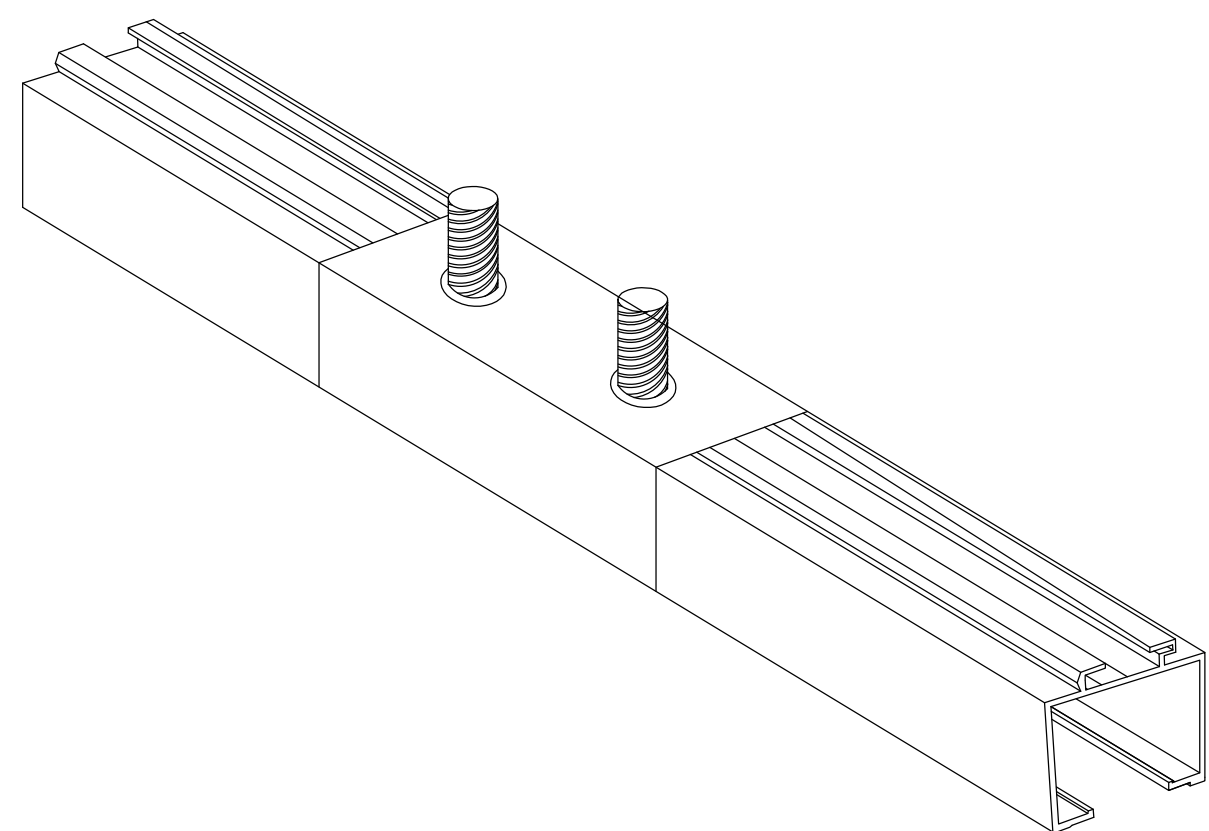

DETALLE DE UNION ENTRE PERFILES RUC

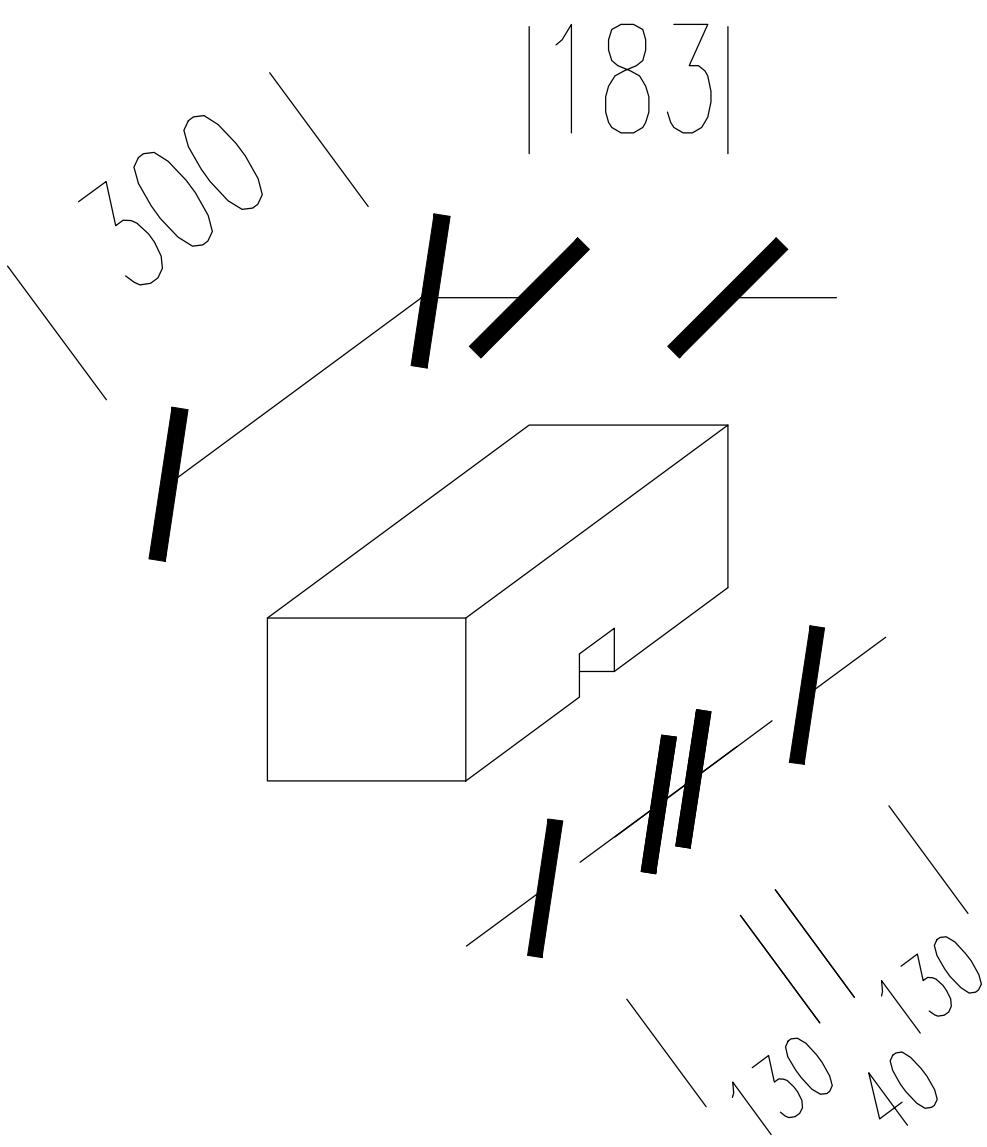

DETALLE DE LASTRE

TODOS LOS MATERIALES QUE REQUIEREN CERTIFICACION PARA SU USO, CUMPLEN CON ESTE REQUISITO

NORTE	REVISION	CONTENIDO:	LAMINA
		DISPOSICION DE ESTRUCTURA	9
ARCHIVO-CAD :			

REV	MODIFICACIONES	DIBUJO	REVISO	FECHA
C	PLANOS AS BUILT	PENTA	PENTA	MAY-2017
B	INSCRIPCION SEC	PENTA	PENTA	MAR-2017
A	EMITIDO PARA REVISION	H.A.R.C	F.G.G	FEB-2017

UBICACION

INSCRIPCION SEC

MANUEL DE SALAS 181 - RUÑOA - FONOS/FAX:2744920-3412713-3412714
PROYECTO DE INSTALACION ELECTRICA FOTOVOLTAICA
LICEO JUAN PABLO II
CALLE : EL SALITRE N° 3397
COMUNA : ALTO HOSPICIO
REGION : TARAPACA
ACEPTACION PROPIETARIO
ILUSTRE MUNICIPALIDAD ALTO HOSPICIO
RUT: 69.265.100-6
REP-LEG.: Patricio Ferreira Rivera
RUT: 10.481.059-4
DIR.: AV. RAMON PEREZ OPAGO N3125
LAMINA: 09 DE 09
FECHA: FEB - 2017
ESCALA: 1:100
INSTALADOR
RAMIRO BELTRAN A.
REG-SEC: 6.377.591-6, CLASE A
DIR-MANUEL DE SALAS N° 181 - FON: 223412713