



DISPOSICIÓN DE CANALIZACIÓN

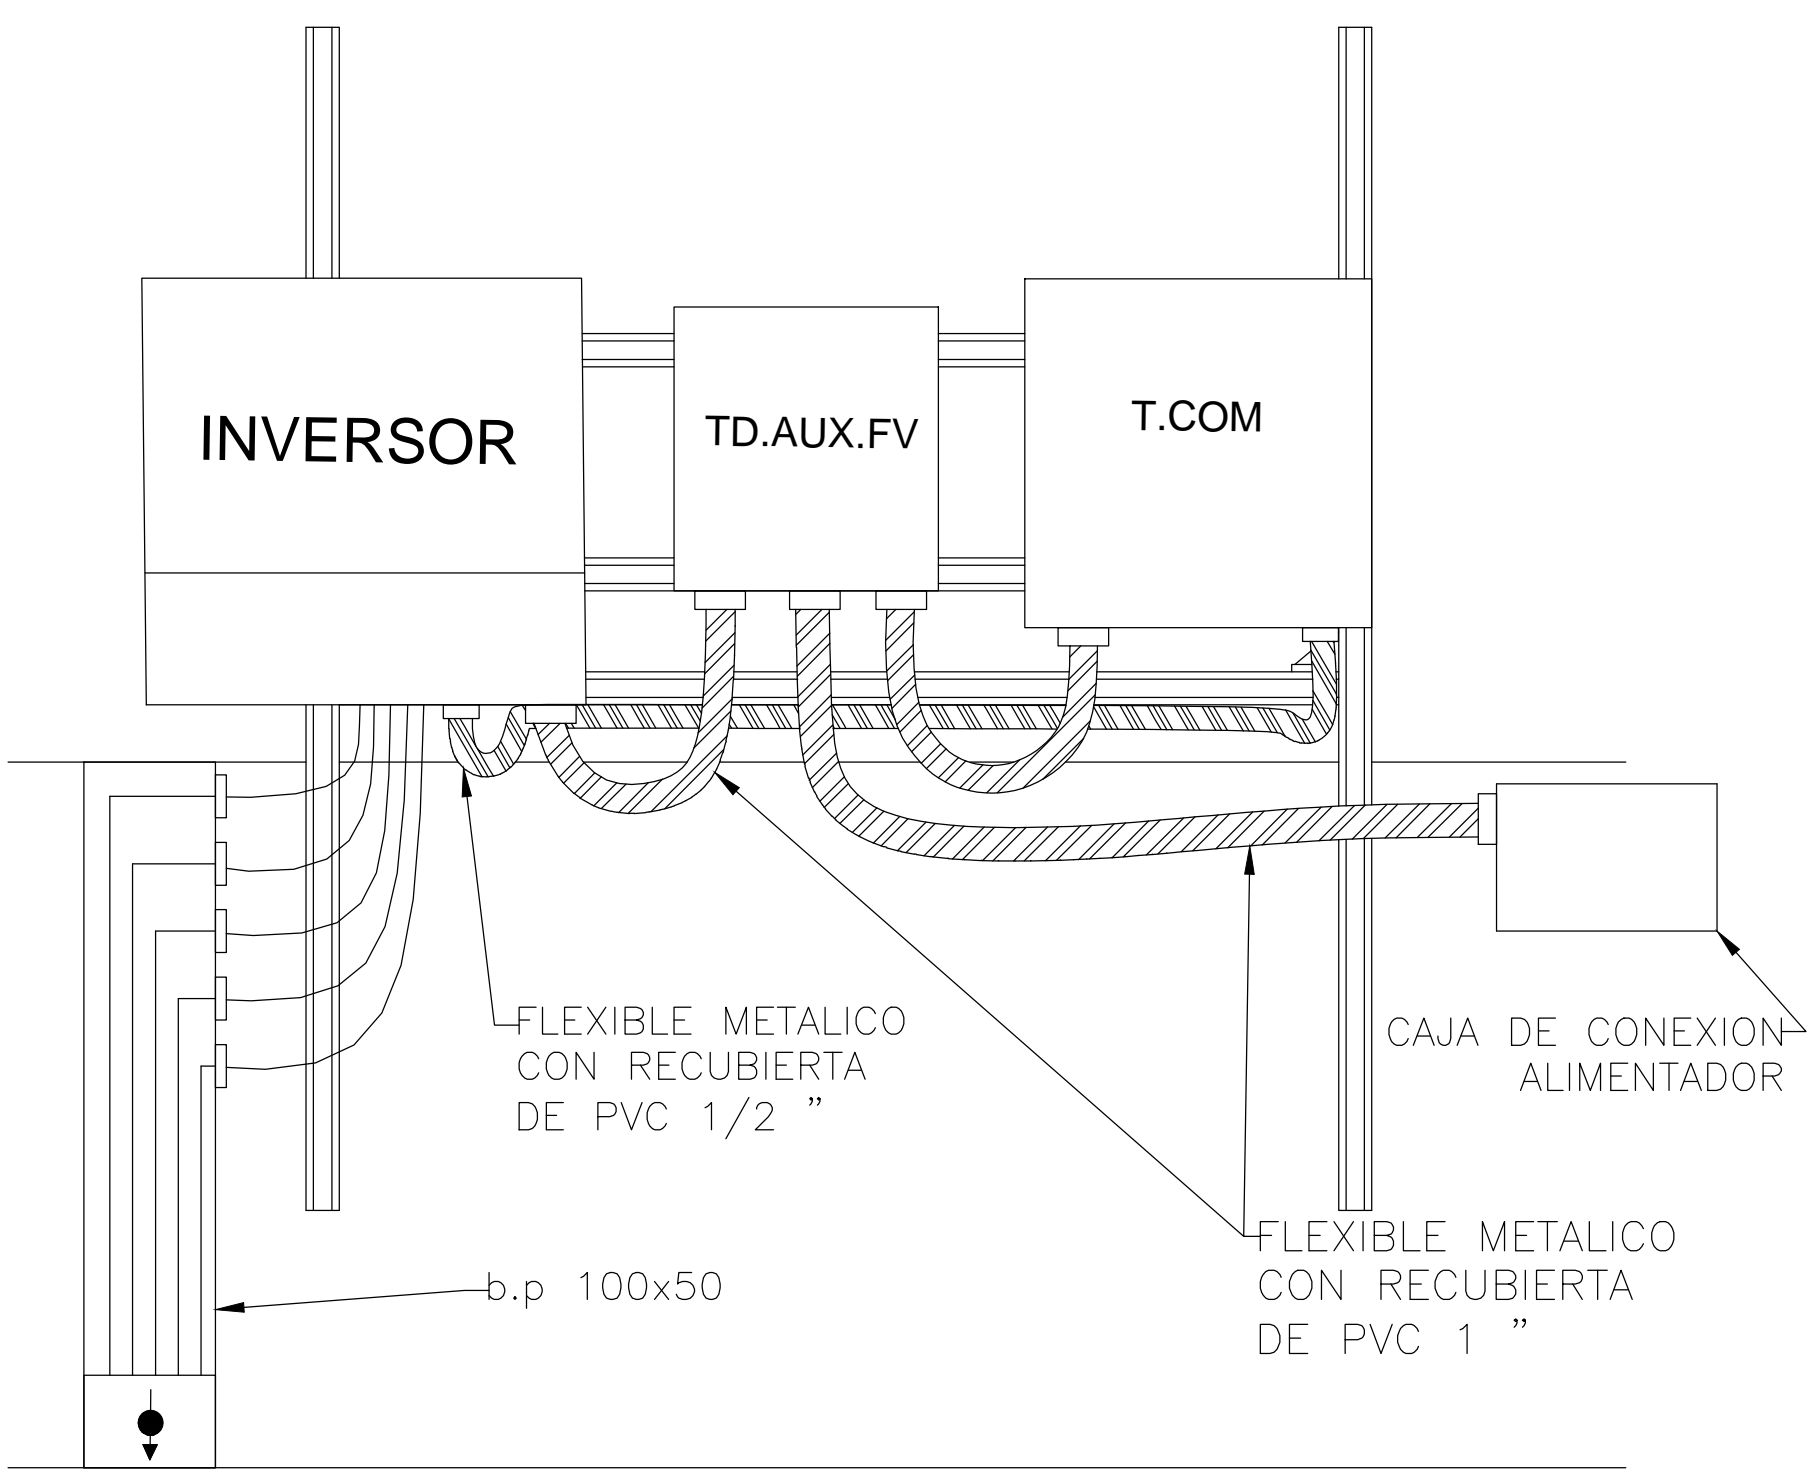

DETALLE DE CANALIZACIÓN INVERSOR Y TABLEROS

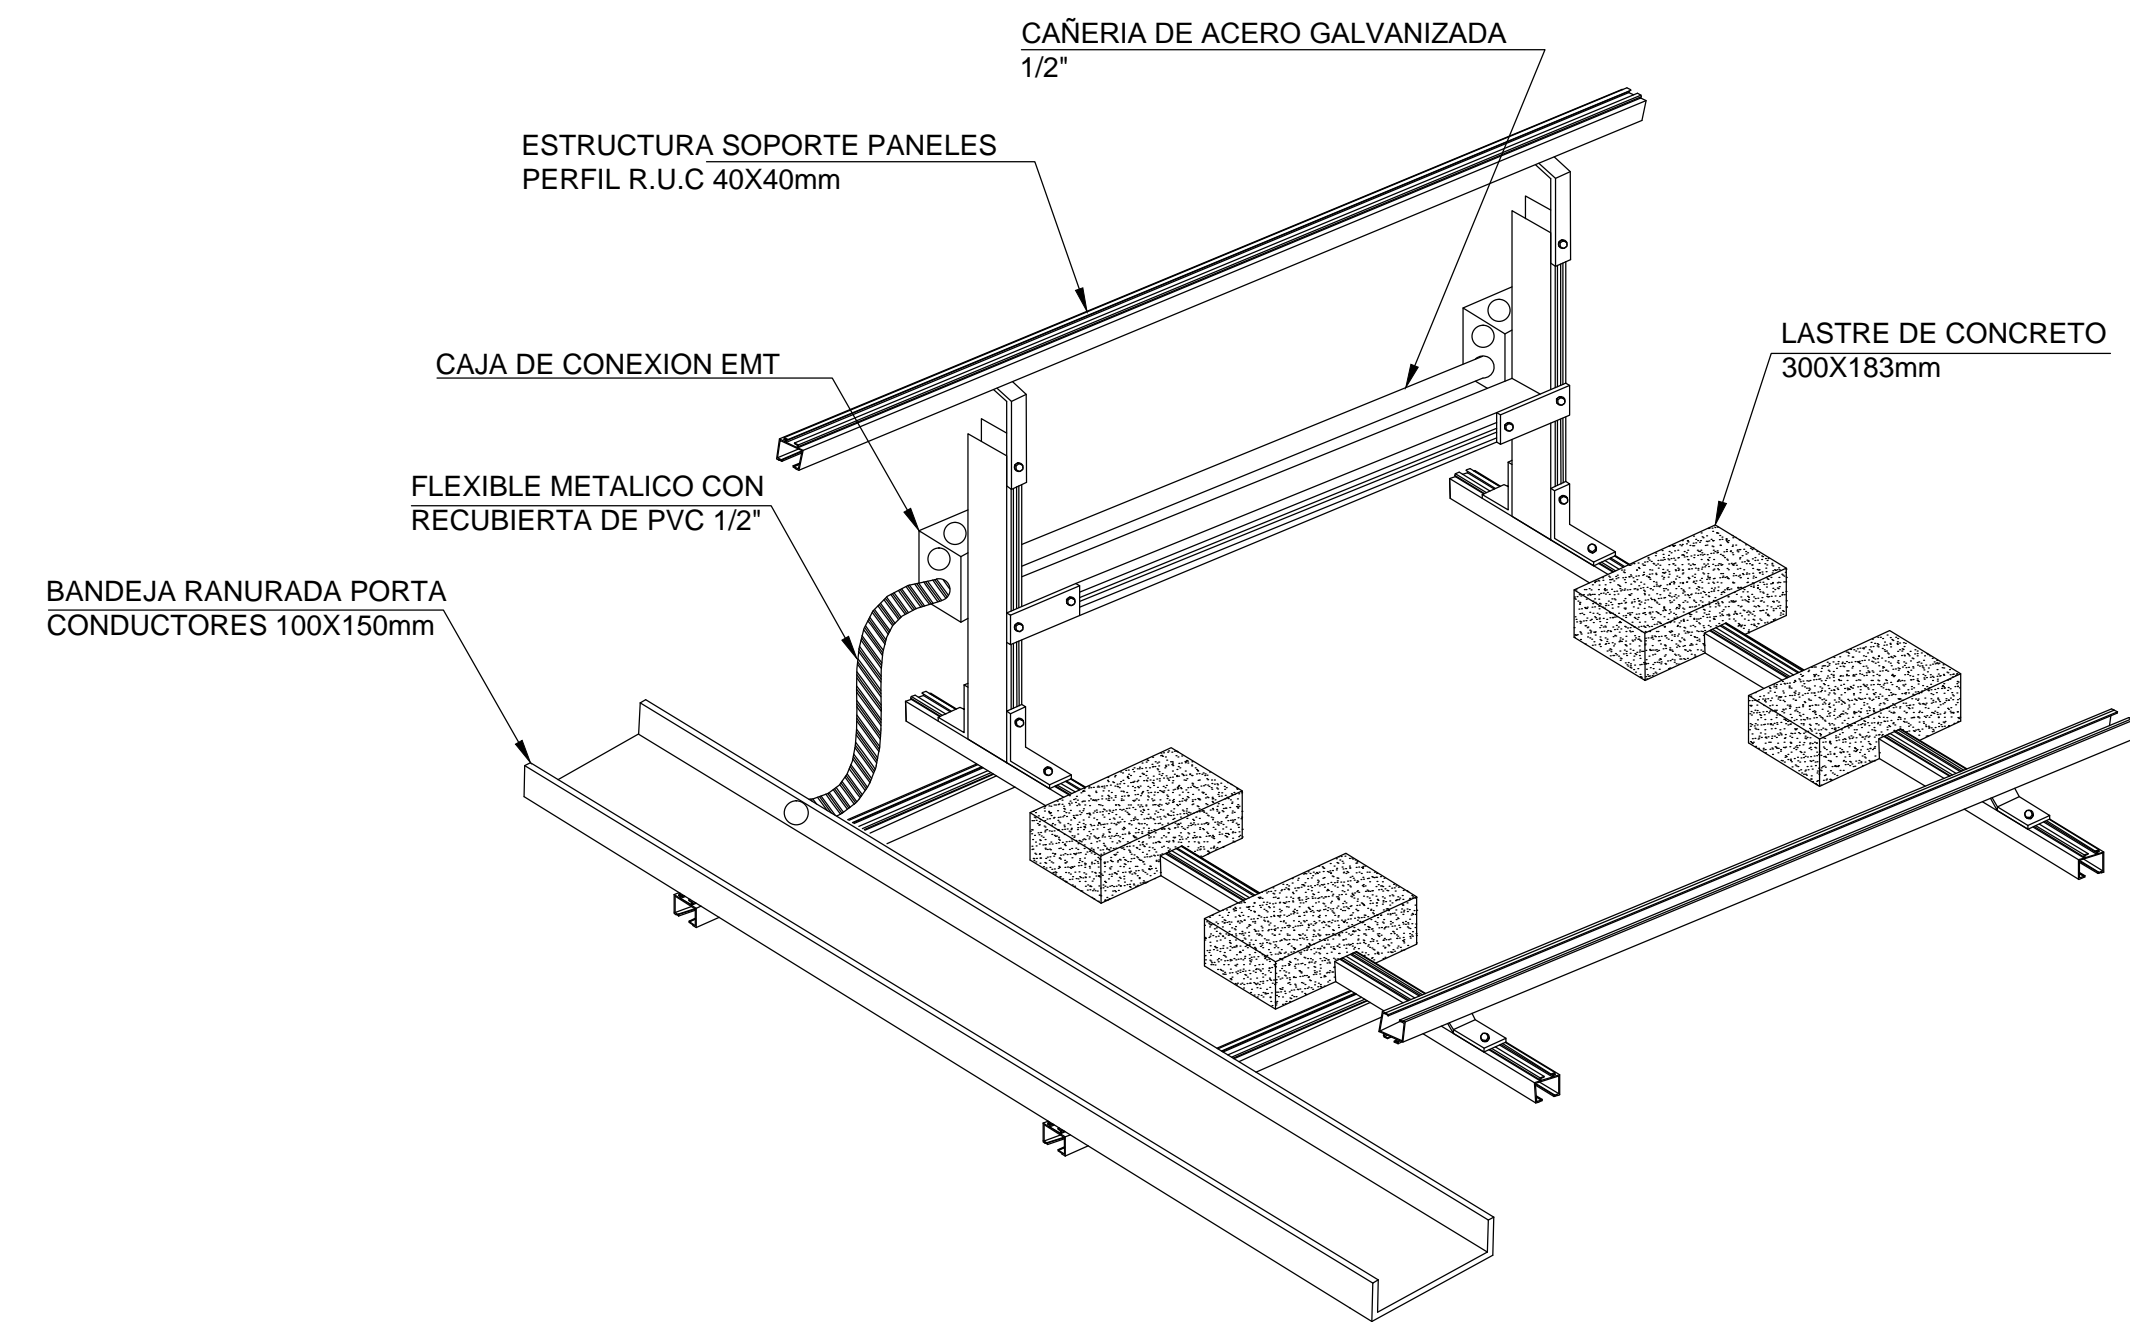

DETALLE CANALIZACIÓN MONTADA EN ESTRUCTURA TRI-STAND-TRUANGULAR

CUADRO RESUMEN DE LAMINAS		
LAMINA Nº	CONTENIDO	REV
PROYECTO DE INSTALACION SOLAR FOTOVOLTAICA		
LICEO JUAN PABLO II		
CALLE EL SALITRE Nº 3397, ALTO HOSPICIO		
1 DE 9	EMPLAZAMIENTO	C
2 DE 9	DISPOSICION DE CANALIZACION	C
3 DE 9	DISPOSICION DE PANELES FV	C
4 DE 9	DISPOSICION DE STRING	C
5 DE 9	ATERRAMIENTOS	C
6 DE 9	DIAGRAMAS UNILINEALES	C
7 DE 9	CUADROS DE CARGAS	C
8 DE 9	DISPOSICION DE GATERA	C
9 DE 9	DISPOSICION DE ESTRUCTURA	C

NORTE	REVISION	CONTENIDO:	LAMINA
		DISPOSICION DE CANALIZACION	2
ARCHIVO-CAD :			

TODOS LOS MATERIALES QUE REQUIEREN CERTIFICACION PARA SU USO, CUMPLEN CON ESTE REQUISITO

REV	MODIFICACIONES	DIBUJO	REVISO	FECHA
C	PLANOS AS BUILT	PENTA	PENTA	MAY-2017
B	INSCRIPCION SEC	PENTA	PENTA	MAR-2017
A	EMITIDO PARA REVISION	H.A.R.C	F.G.G	FEB-2017

UBICACION

INSCRIPCION SEC

PTSP_02-17_R-C_02

MANUEL DE SALAS 181 - RUÑOA - FONO/FAX:2744920-3412713-3412714

PROYECTO DE INSTALACION ELECTRICA FOTOVOLTAICA

LICEO JUAN PABLO II

CALLE : EL SALITRE Nº 3397	LAMINA:	02 DE 09
COMUNA : ALTO HOSPICIO	FECHA:	FEB - 2017
REGION : TARAPACA	ESCALA:	1:100
ACEPTACION PROPIETARIO	INSTALADOR	
ILUSTRE MUNICIPALIDAD ALTO HOSPICIO RUT: 89.265.100-6	RAMIRO BELTRAN A. REG.-SEC.: 6.377.591-6, CLASE A DIR.: AV. RAMON PEREZ OPAZO N°3125	

CUADRO DE RESUMEN DE GENERACION				
Nº	Equipo	Potencia	Cantidad	Pot. Total
		(kWp)	(Unidad)	(kWp)
1	Modulos Fotovoltaicos	0,31	81	25,11
2	Inversor SMA 25000TL	25	1	25,00
		Potencia Total a Declarar	25 kW	