




DISPOSICIÓN DE PERFILES  
SECTOR NORTE

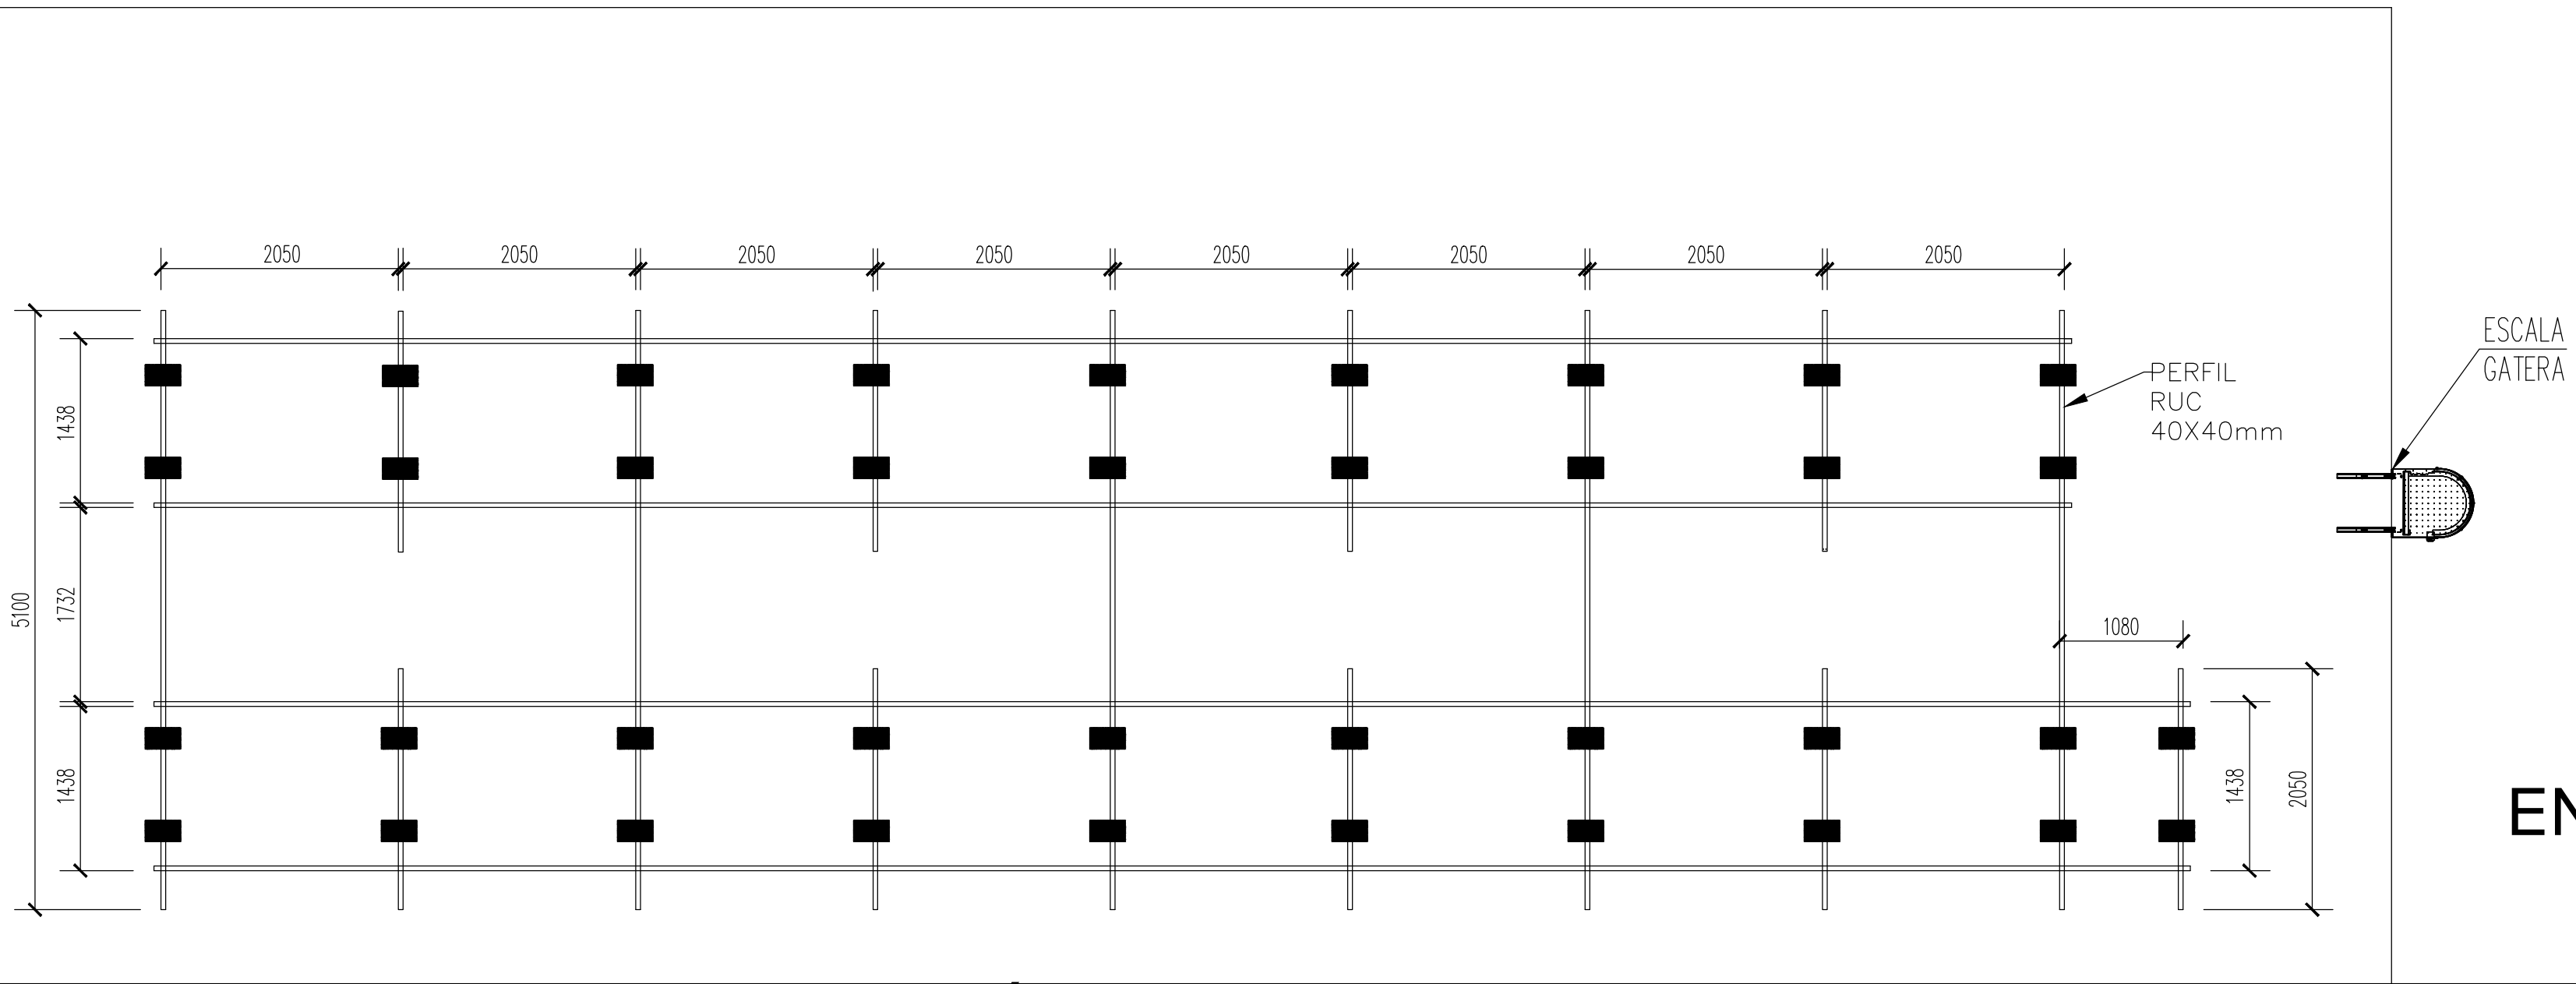


DISPOSICIÓN DE PERFILES  
SECTOR SUR

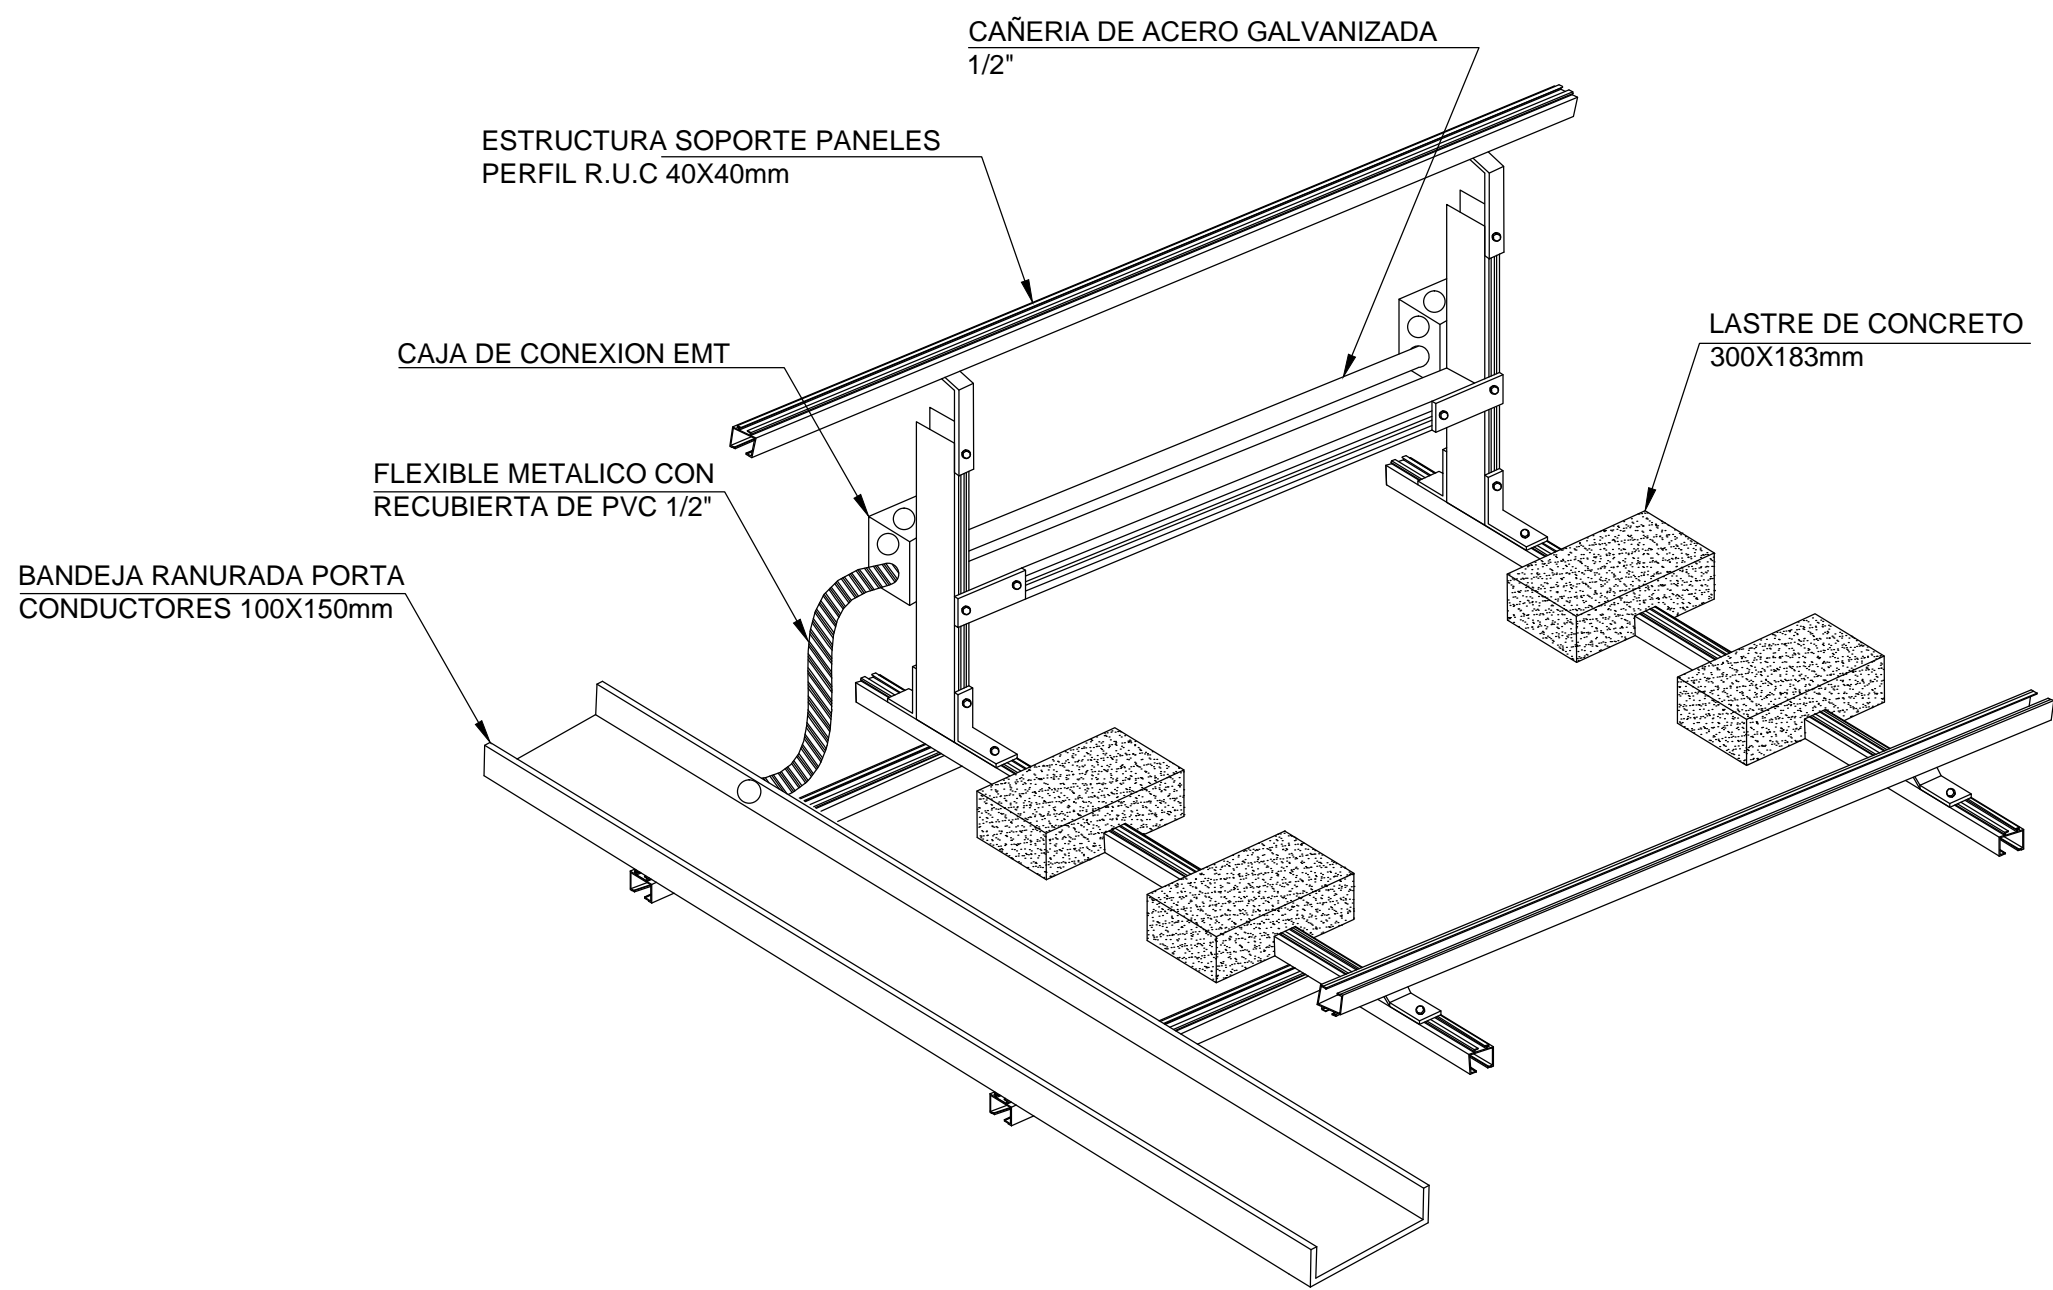

ESTRUCTURA DE MONTAJE  
TRI-STAND-TRIANGULAR

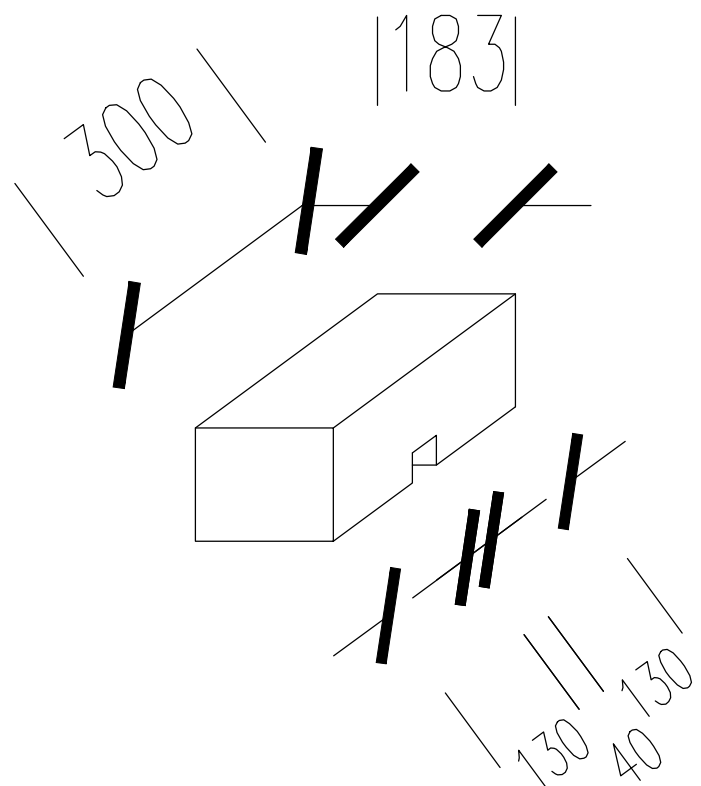

DETALLE DE LASTRE

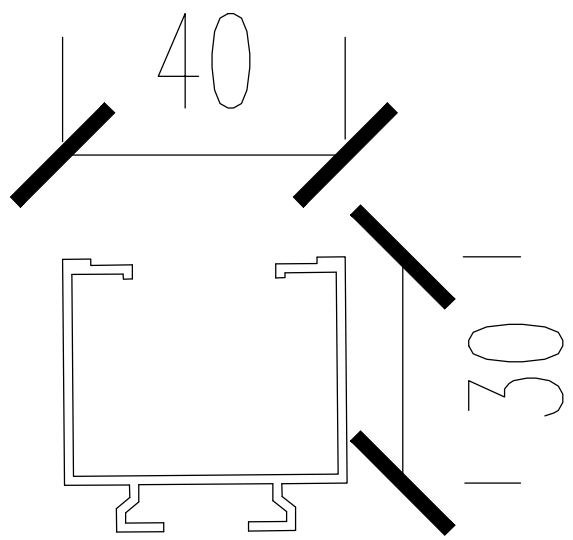

DETALLE DE PERFIL

TODOS LOS MATERIALES QUE REQUIEREN CERTIFICACION  
PARA SU USO, CUMPLEN CON ESTE REQUISITO

CUADRO RESUMEN DE LAMINAS		
LAMINA Nº	CONTENIDO	REV
PROYECTO DE INSTALACION SOLAR FOTOVOLTAICA		
ESCUELA SIMON BOLIVAR		
CALLE ALFONSINA STORNI N°4004, ALTO HOSPICIO		
1 DE 9	EMPLAZAMIENTO	C
2 DE 9	DISPOSICION DE CANALIZACION	C
3 DE 9	DISPOSICION DE PANELES FV	C
4 DE 9	DISPOSICION DE STRING NORTE Y SUR	C
5 DE 9	ATERRIAMIENTOS	C
6 DE 9	DIAGRAMAS UNILINEALES	C
7 DE 9	CUADROS DE CARGAS	C
8 DE 9	DISPOSICION DE GATERA	C
9 DE 9	DISPOSICION DE ESTRUCTURA	C

NORTE	REVISION	CONTENIDO:	LAMINA
		CUADRO DE CARGA	9
ARCHIVO-CAD :			

REV	MODIFICACIONES	DIBUJO	REVISO	FECHA	generacion consciente			
C	PLANOS AS BUILT	PENTA	PENTA	MAY-2017	PLANO No	REV.	MANUEL DE SALAS 181 – RUÑOA – FONO/FAX:2744920-3412713-3412714	
B	INSCRIPCION SEC	PENTA	PENTA	MAR-2017	PTSP_02-17_R-C_09	C	PROYECTO DE INSTALACION ELECTRICA FOTOVOLTAICA	
A	EMITIDO PARA REVISION	H.A.R.C	F.G.G	FEB-2017				ESCUELA SIMON BOLIVAR
UBICACION					INSCRIPCION SEC		CALLE : ALFONSINA STORNI N° 4004	
							COMUNA : ALTO HOSPICIO	
							REGION : TARAPACA	
							ACEPTACION PROPIETARIO	
							RUT: 69.265.100-6	
							INSTALADOR	
							REP-LEG: Patricio Ferreira Rivera	
							REG-SEC: 6.377.591-6, CLASE A	
							DIR.: AV. RAMON PEREZ OPAZO N°3125	
							RAMIRO BELTRAN A.	
							REG-SEC: 6.377.591-6, CLASE A	
							DIR.: MANUEL DE SALAS N° 181 – FON.: 223412713	