



DISPOCISION PUESTA A TIERRA DE PANELES LADO NORTE

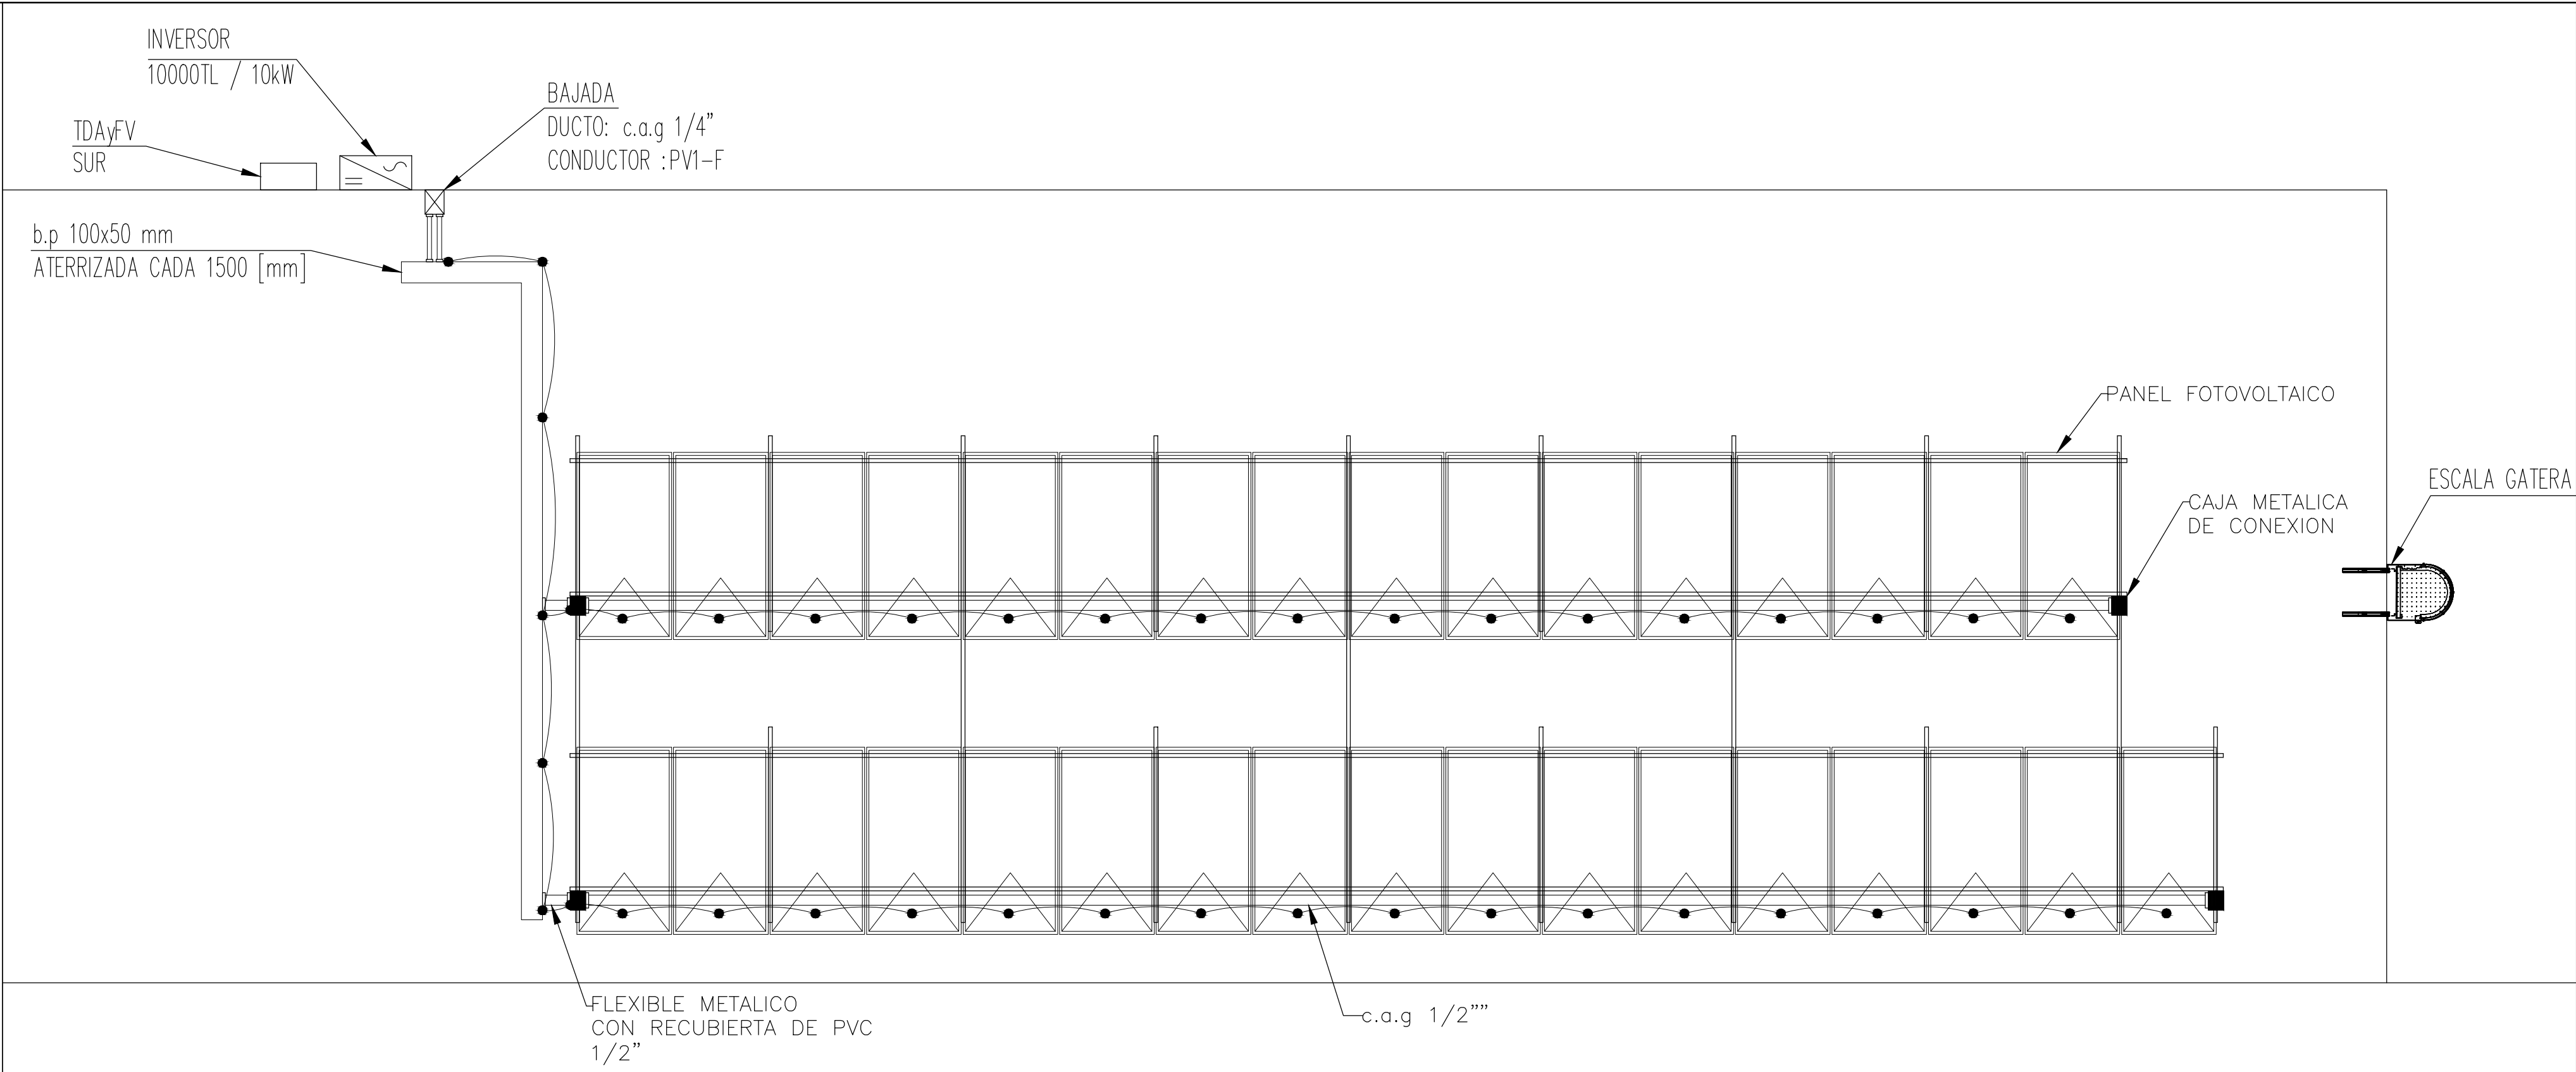

DISPOCISION PUESTA A TIERRA DE PANELES LADO SUR

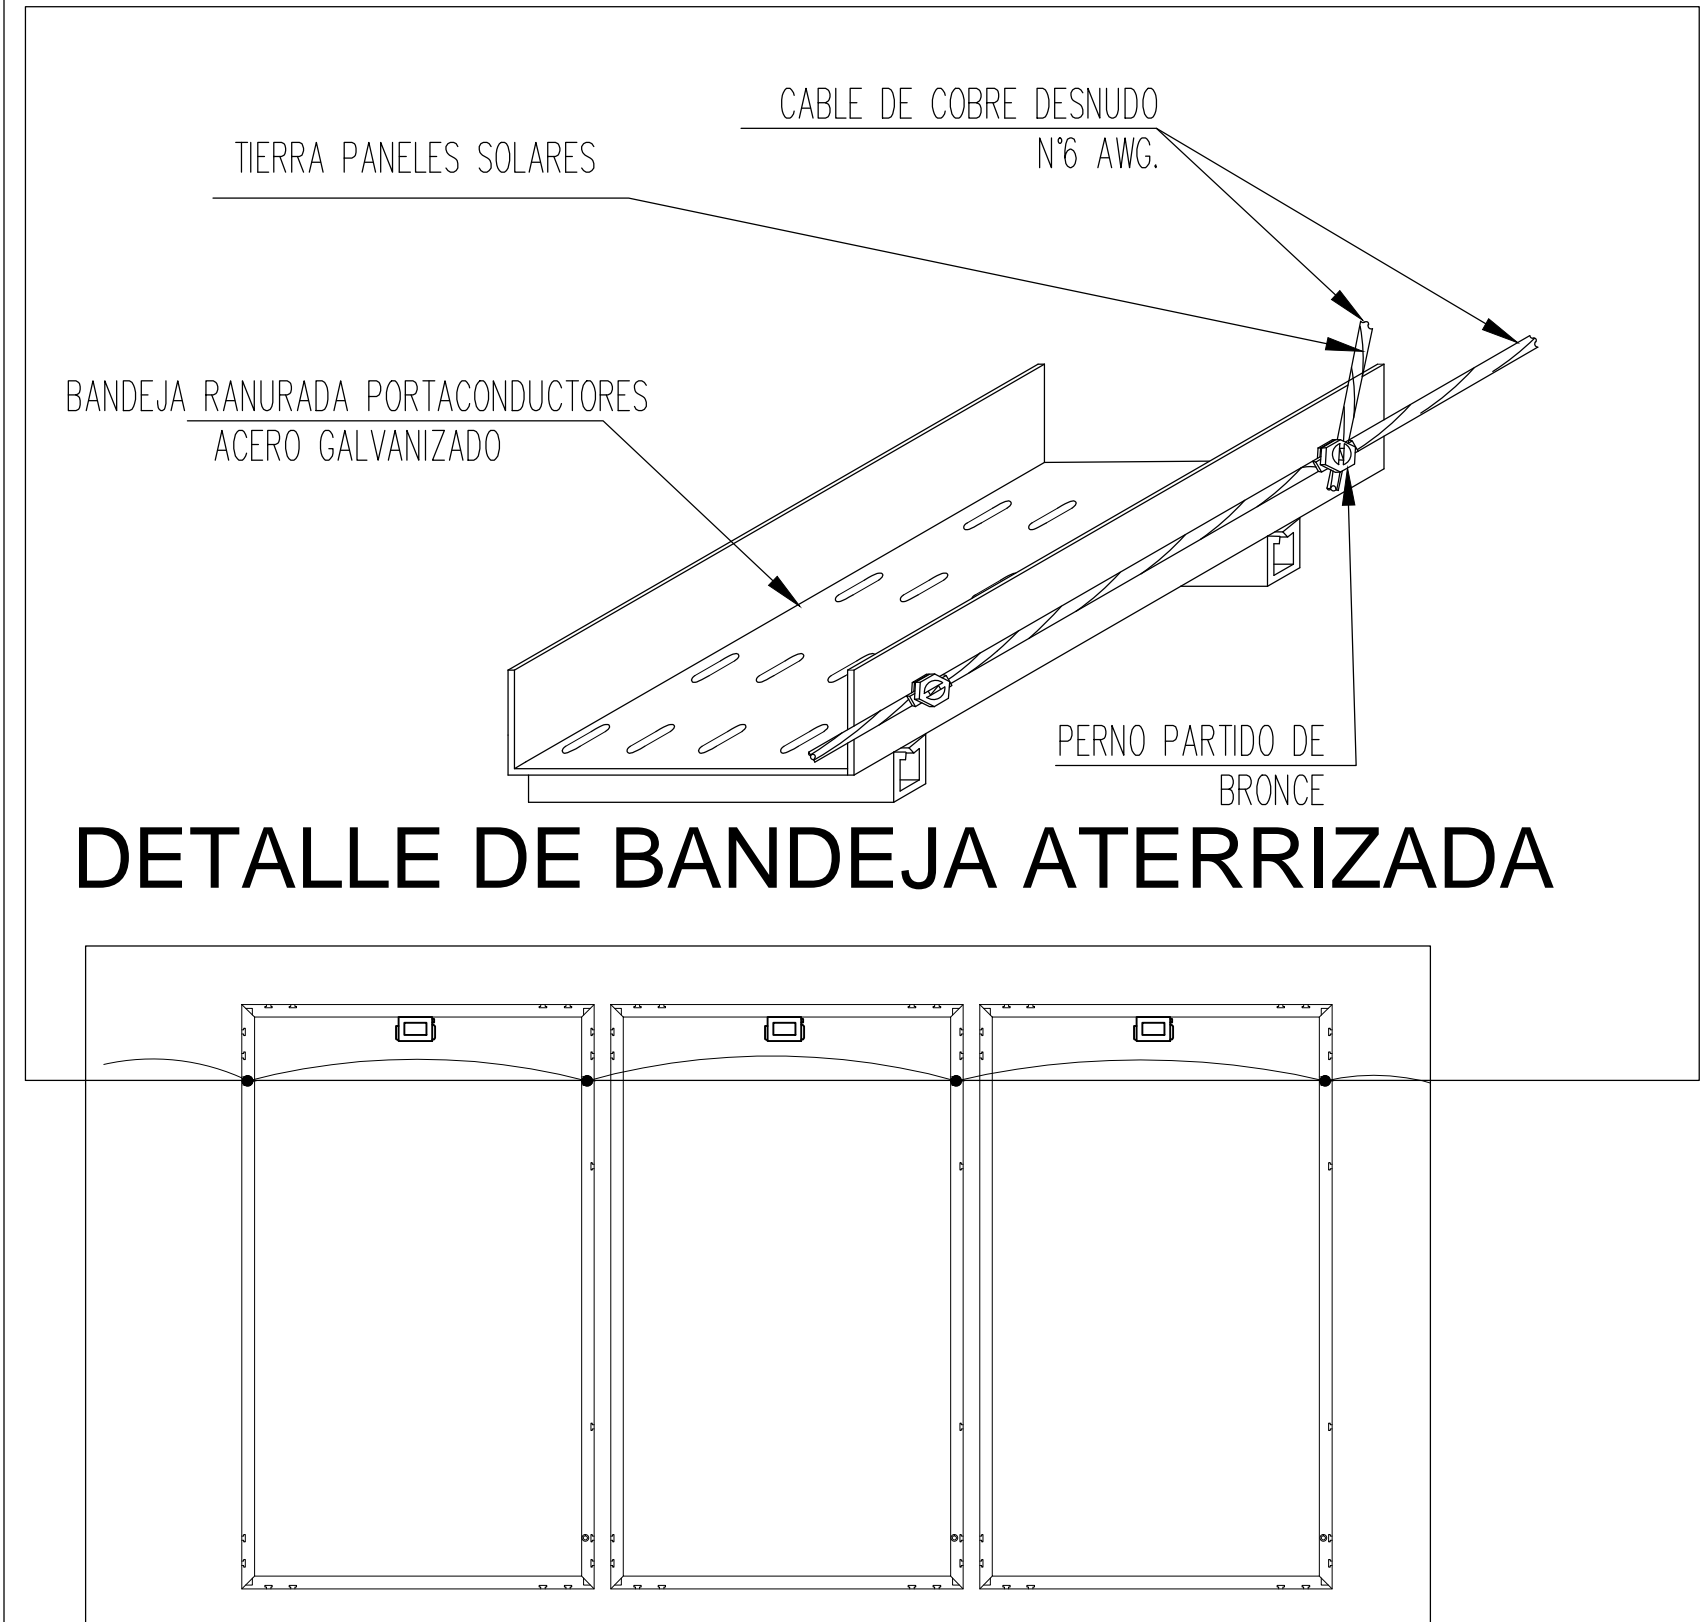

CONEXIÓN DE TIERRA EN PANELES

CUADRO DE RESUMEN DE GENERACION				
N°	Equipo	Potencia	Cantidad	Pot. Total
		(kWp)	(Unidad)	(kWp)
1	Modulos Fotovoltaicos	0,31	66	20,46
2	Inversor SMA 10000TL	10,23	2	20,46
Potencia Total a Declarar				20,46 kW

CUADRO RESUMEN DE LAMINAS		
LAMINA N°	CONTENIDO	REV
PROYECTO DE INSTALACION SOLAR FOTOVOLTAICA		
ESCUELA SIMON BOLIVAR		
CALLE ALFONSIÑA STORNI N°4004, ALTO HOSPICIO		
1 DE 9	EMPLAZAMIENTO	C
2 DE 9	DISPOSICION DE CANALIZACION	C
3 DE 9	DISPOSICION DE PANELES FV	C
4 DE 9	DISPOSICION DE STRING NORTE Y SUR	C
5 DE 9	ATERRAMIENTOS	C
6 DE 9	DIAGRAMAS UNILINEALES	C
7 DE 9	CUADROS DE CARGAS	C
8 DE 9	DISPOSICION DE GATERA	C
9 DE 9	DISPOSICION DE ESTRUCTURA	C

TODOS LOS MATERIALES QUE REQUIEREN CERTIFICACION PARA SU USO, CUMPLEN CON ESTE REQUISITO

NORTE	REVISION	CONTENIDO:	LAMINA
		ATERRAMIENTO	5
ARCHIVO-CAD :			

REV	MODIFICACIONES	DIBUJO	REVISO	FECHA
C	PLANOS AS BUILT	PENTA	PENTA	MAY-2017
B	INSCRIPCION SEC	PENTA	PENTA	MAR-2017
A	EMITIDO PARA REVISION	H.A.R.C	F.G.G	FEB-2017

UBICACION

PLANO No	REV.
PTSP_02-17_R-C_05	C

INSCRIPCION SEC

MANUEL DE SALAS 181 - RUÑOA - FONOS/FAX:2744920-3412713-3412714

PROYECTO DE INSTALACION ELECTRICA FOTOVOLTAICA

ESCUELA SIMON BOLIVAR

CALLE : ALFONSIÑA STORNI N° 4004	LAMINA:	05 DE 09
COMUNA : ALTO HOSPICIO	FECHA:	FEB - 2017
REGION : TARAPACA	ESCALA:	1:50
ACEPTACION PROPIETARIO	INSTALADOR	
ILUSTRE MUNICIPALIDAD ALTO HOSPICIO RUT: 69.265.100-6	RAMIRO BELTRAN A. REG.-SEC.: 6.377.591-6, CLASE A DIR.-MANUEL DE SALAS N° 181 - FON.: 223412713	