
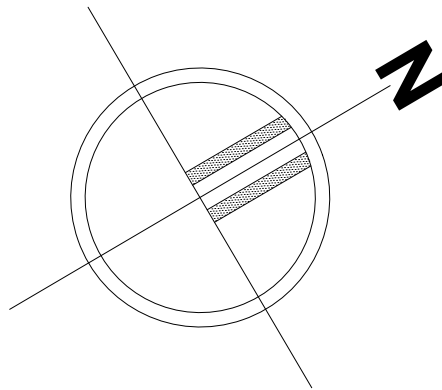


ESTRUCTURA DE TECHUMBRE

Esc. 1/50

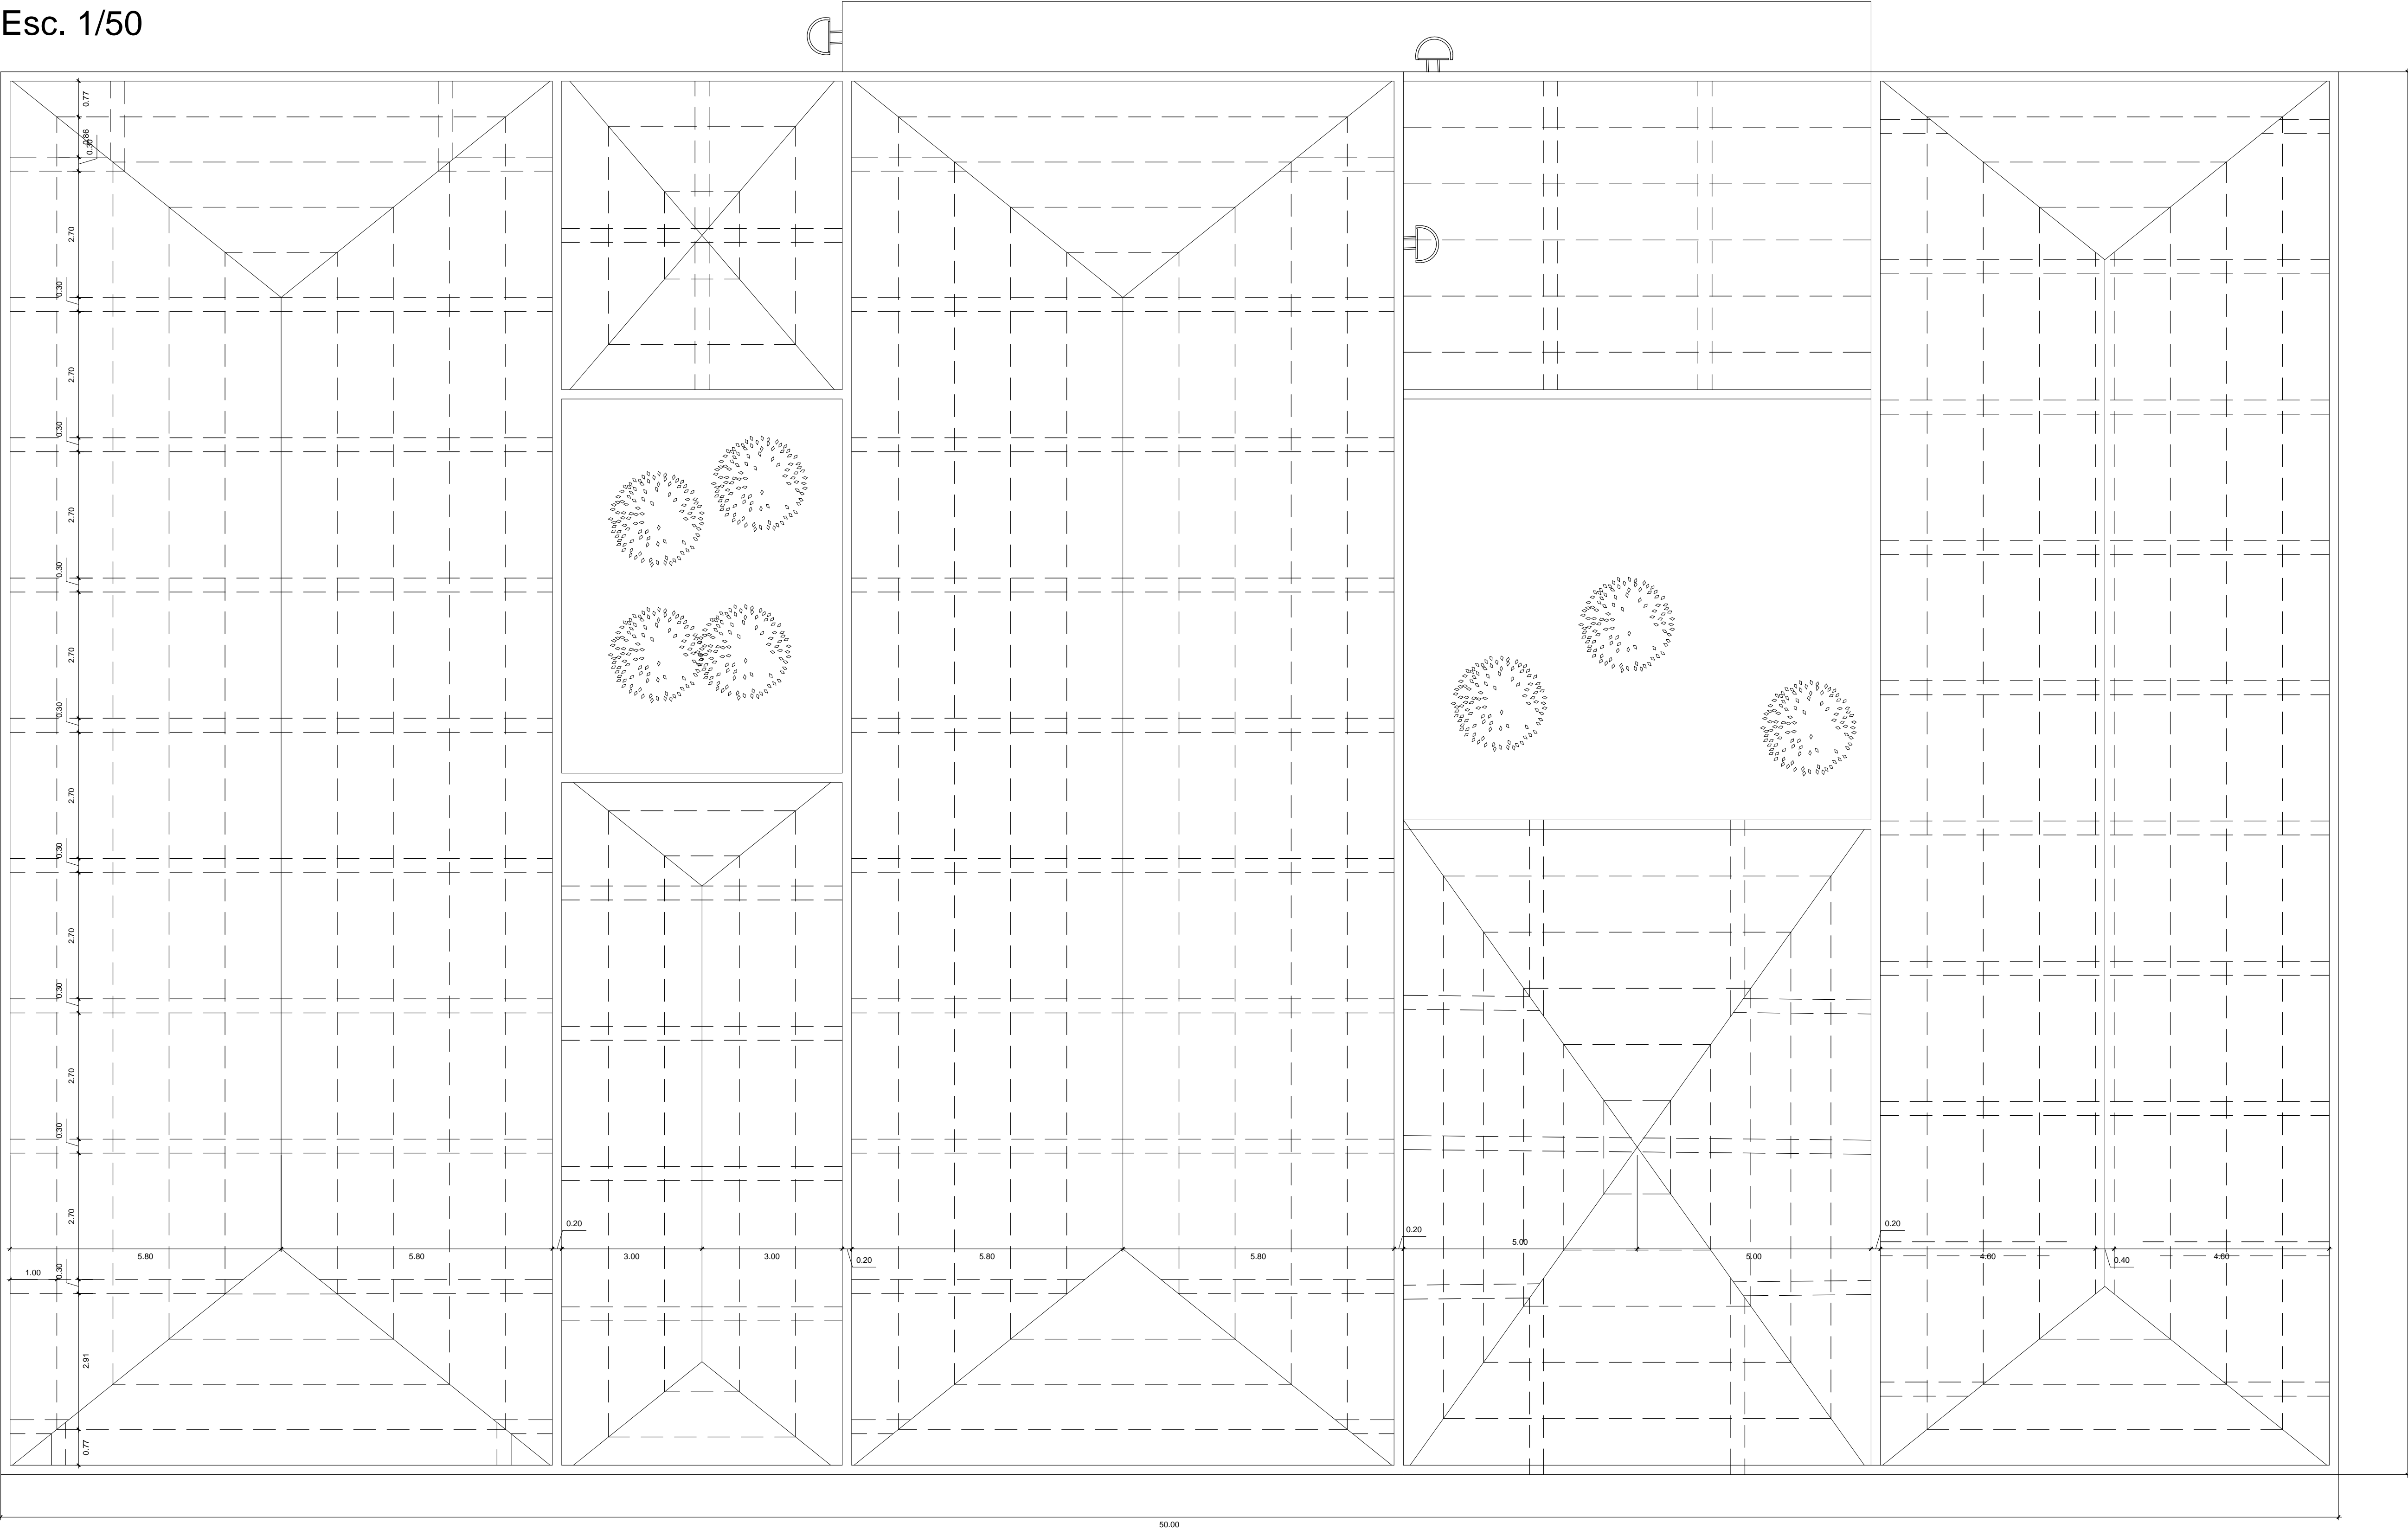

NOTA:
LOS MATERIALES QUE REQUIEREN CERTIFICACION O
AUTORIZACION PARA SU USO, CUMPLEN CON ESTE REQUISITO

Nota: Las medidas de cerchas y costaneras son el resultado de un levantamiento en terreno, ya que la información planimétrica correspondiente no fue entregada.

POTENCIA SISTEMA FOTOVOLTAICO


3 Inversor CC/CA Pot. Máx.= 20 kW
Total Pot. máx= 60 kW



ECOLIFE S.A.
Departamento Técnico

LAMINA 10/11

CROQUIS UBICACION

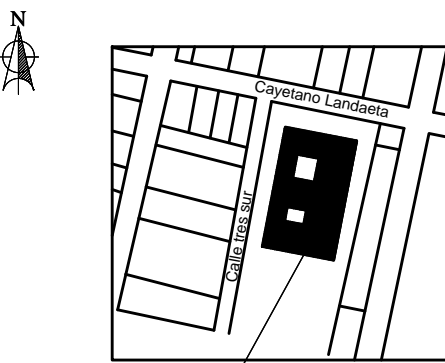

Referencia Google Earth:
Coordenadas: 38° 8'50.13"S 71°50'18.44"O

INSCRIPCION SEC

Nº _____

FECHA: _____

SISTEMA FOTOVOLTAICO
DE AUTOCONSUMO
CENTRO DE SALUD FAMILIAR - PARRAL
PLANO ESTRUCTURAL Y DETALLE DE COSTANERAS

DIRECCION: Calle tres sur 0115	ESCALA: S/E	FECHA: Nov.-2015
COMUNA: Parral	UNIDAD: S/U	DIBUJO: L. TUDELA
REGION: Del Maule	DESTINO DE PROPIEDAD:	PUBLICO
ACEPTACION PROPIETARIO:	INSTALADOR:	
I. Municipalidad de Parral R.U.T. 69.130.700-K R.L. Paula Retamal Urrutia R.U.T. 10.604.200-4 PARRAL		CRISTIAN SOTO INGENIERO ELECTRICO CALLE NUEVA 5399 - CONCHALI, STGO. Fono: +562 23520040