


DIAGRAMA UNILINEAL GENERAL DE INSTALACIÓN EXISTENTE

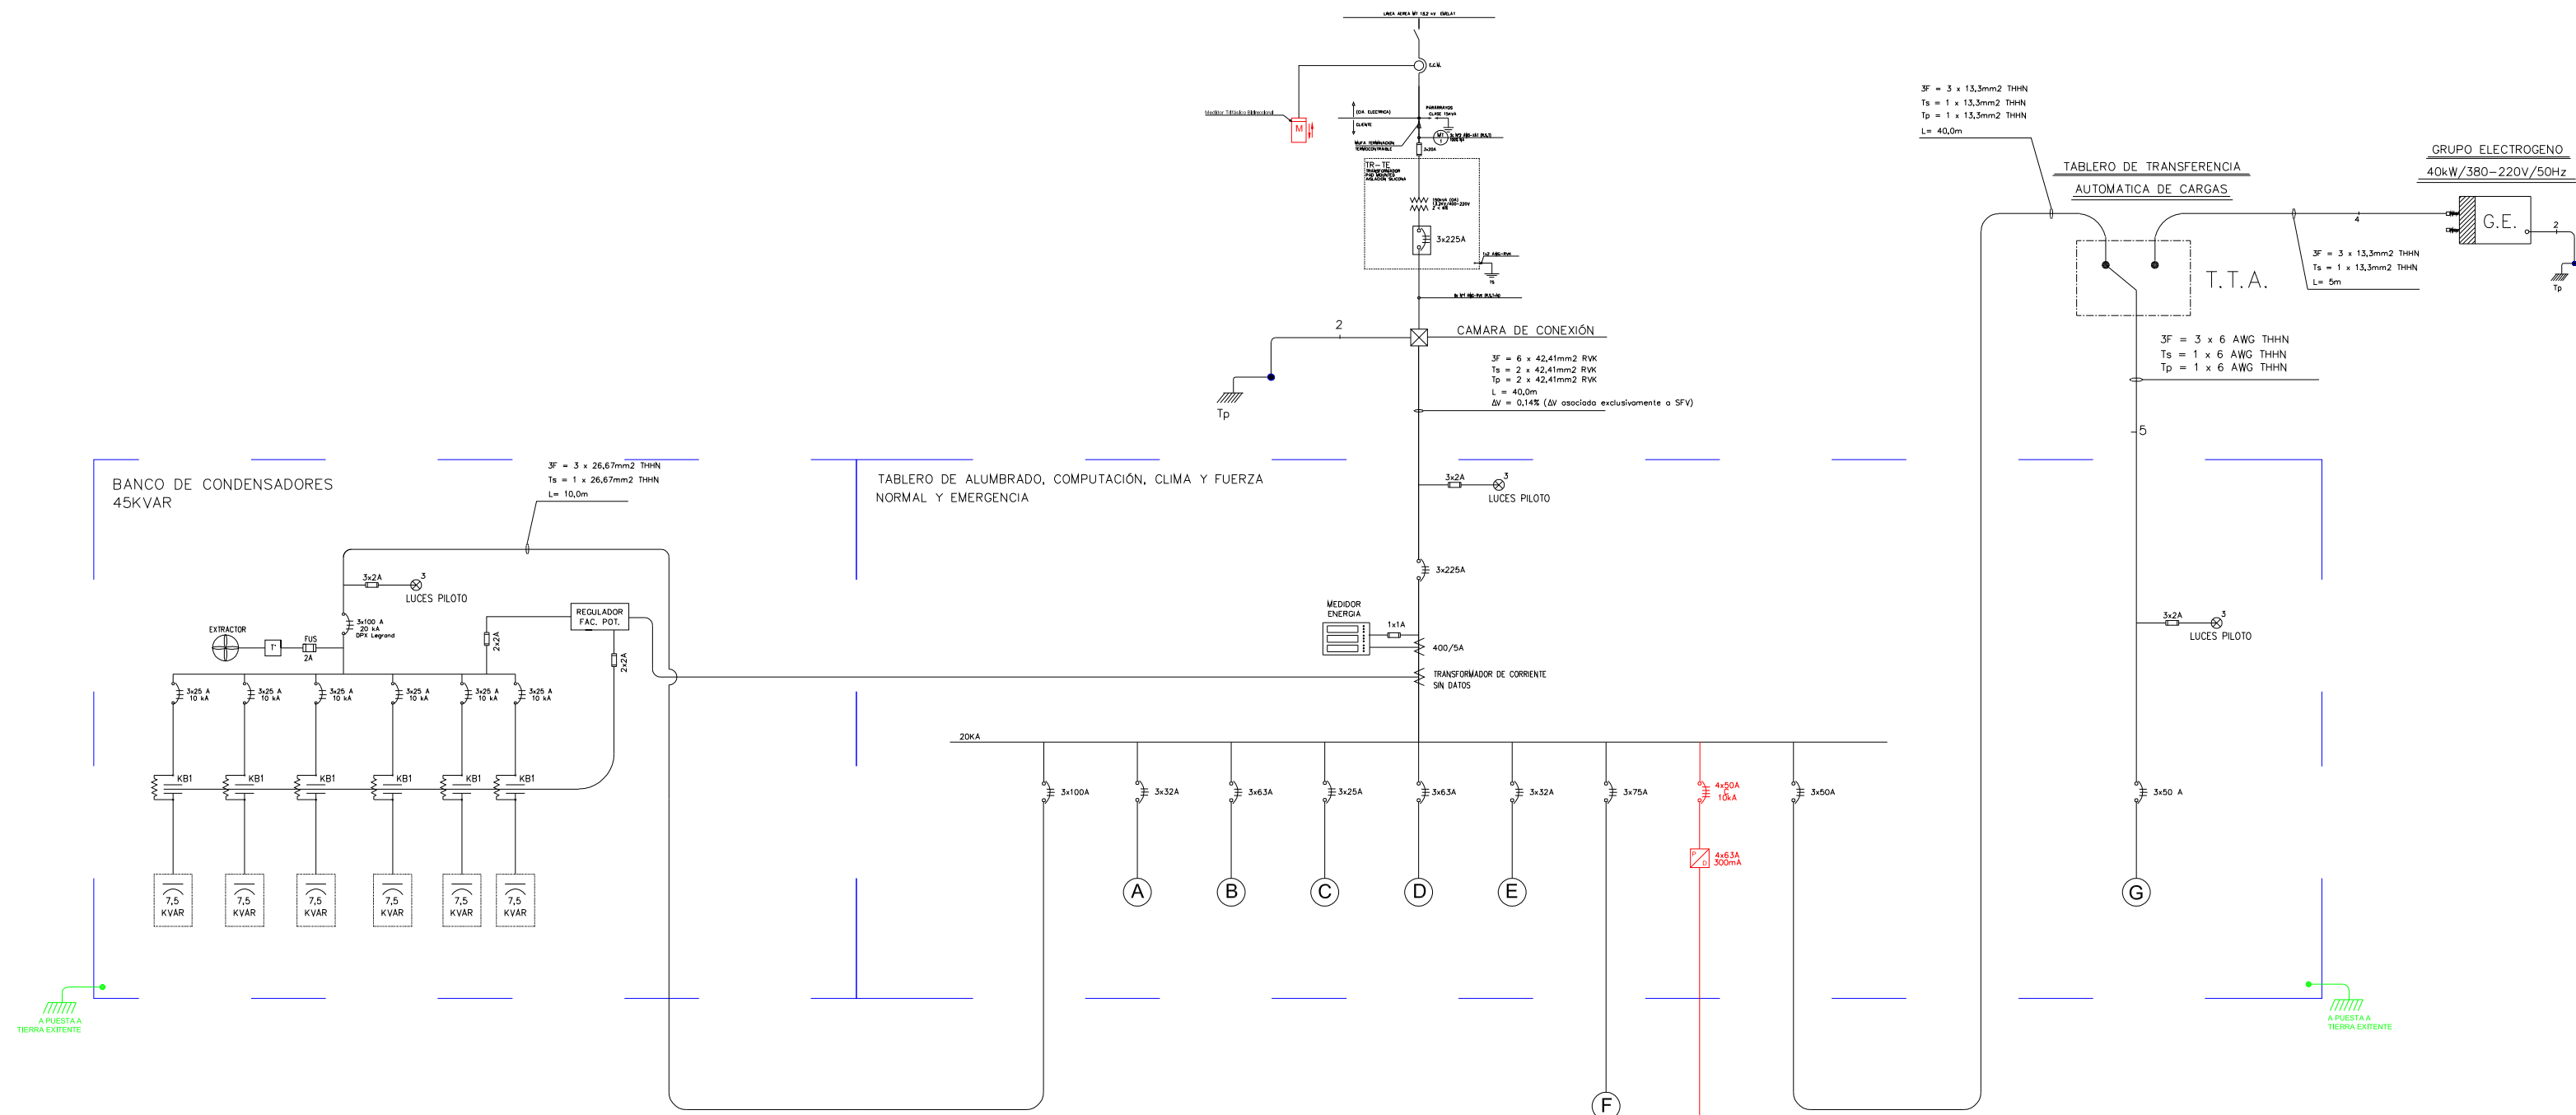

HACIA TABLERO AUX. FOTOVOLTAICO  
(VER LÁMINA 2)

CIRCUITO	DESCRIPCIÓN	CAPACIDAD (kW)
A	CIRCUITO ALUMBRADO	20.165
B	CIRCUITO ENCHUFES	24.45
C	CIRCUITO DE COMPUTACIÓN	10
D	CIRCUITO DE CLIMA	33
E	CIRCUITO DE FUERZA	16.5
F	TABLERO DE FUERZA TALLER ORTOPEDICO	47.5
G	ALUMBRADO Y ENCHUFE EMERGENCIA	19.41


**SIMBOLOGIA**

- MEDIDOR BIDIRECCIONAL
- PROTECCION TERMOMAGNETICA
- PROTECCION DIFERENCIAL
- FUSIBLE
- LUCES PILOTO
- EQUIPO COMPACTO DE MEDIDA
- TIERRA DE PROTECCIÓN
- TIERRA DE SERVICIO

**Nomenclatura de colores**

- Existente.
- Proyectado.

TRITEC-Intervento Spa  
Departamento de Operaciones

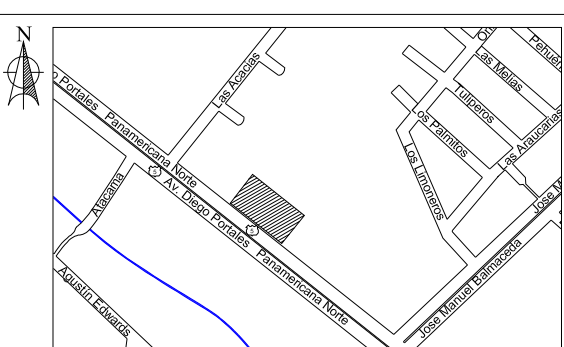RESUMEN DE LAMINAS		NOTAS	CROQUIS UBICACION	INSCRIPCION SEC	PLANTA FOTOVOLTAICA TELETÓN ARICA		
LÁMINA	DESCRIPCIÓN	NOTA : Los materiales que requieren certificación para su uso, cumplen con este requisito.	 <div>Referencia: <a href="https://goo.gl/maps/UMVzPYBcSb22">https://goo.gl/maps/UMVzPYBcSb22</a> Coordenadas UTM 363719.92 E 7955625.58 S Zona 19 K</div>	Nº _____  FECHA: _____	Diagrama unilíneal general de instalación existente		
1 de 6	Diagrama unilíneal general Instalación existente.				DIRECCION: Av. Diego Portales #2471	LAMINA: 1-6	FECHA: OCTUBRE 2016
2 de 6	Diagrama unilíneal instalación Fotovoltaica.				CIUDAD: Arica	ESCALA: S/E	DIBUJO: MARCOS CASANOVA.
3 de 6	Cuadros de Generación en CC y CA. Cuadro de caídas de tensión y resumen de generación.				REGION: Arica y Parinacota.	UNIDAD: S/U	
4 de 6	Plano de ubicación de equipos y punto de conexión.				ACEPTACION PROPIETARIO:	INSTALADOR:	
5 de 6	Plano de canalización CC.				SOCIEDAD PRO AYUDA DEL NIÑO LISIADO RUT: 81.897.500-7 R.P.: PATRICIA HUBER MATURANA RUT: 8.167.002-1		
6 de 6	Plano de canalización CA.						