


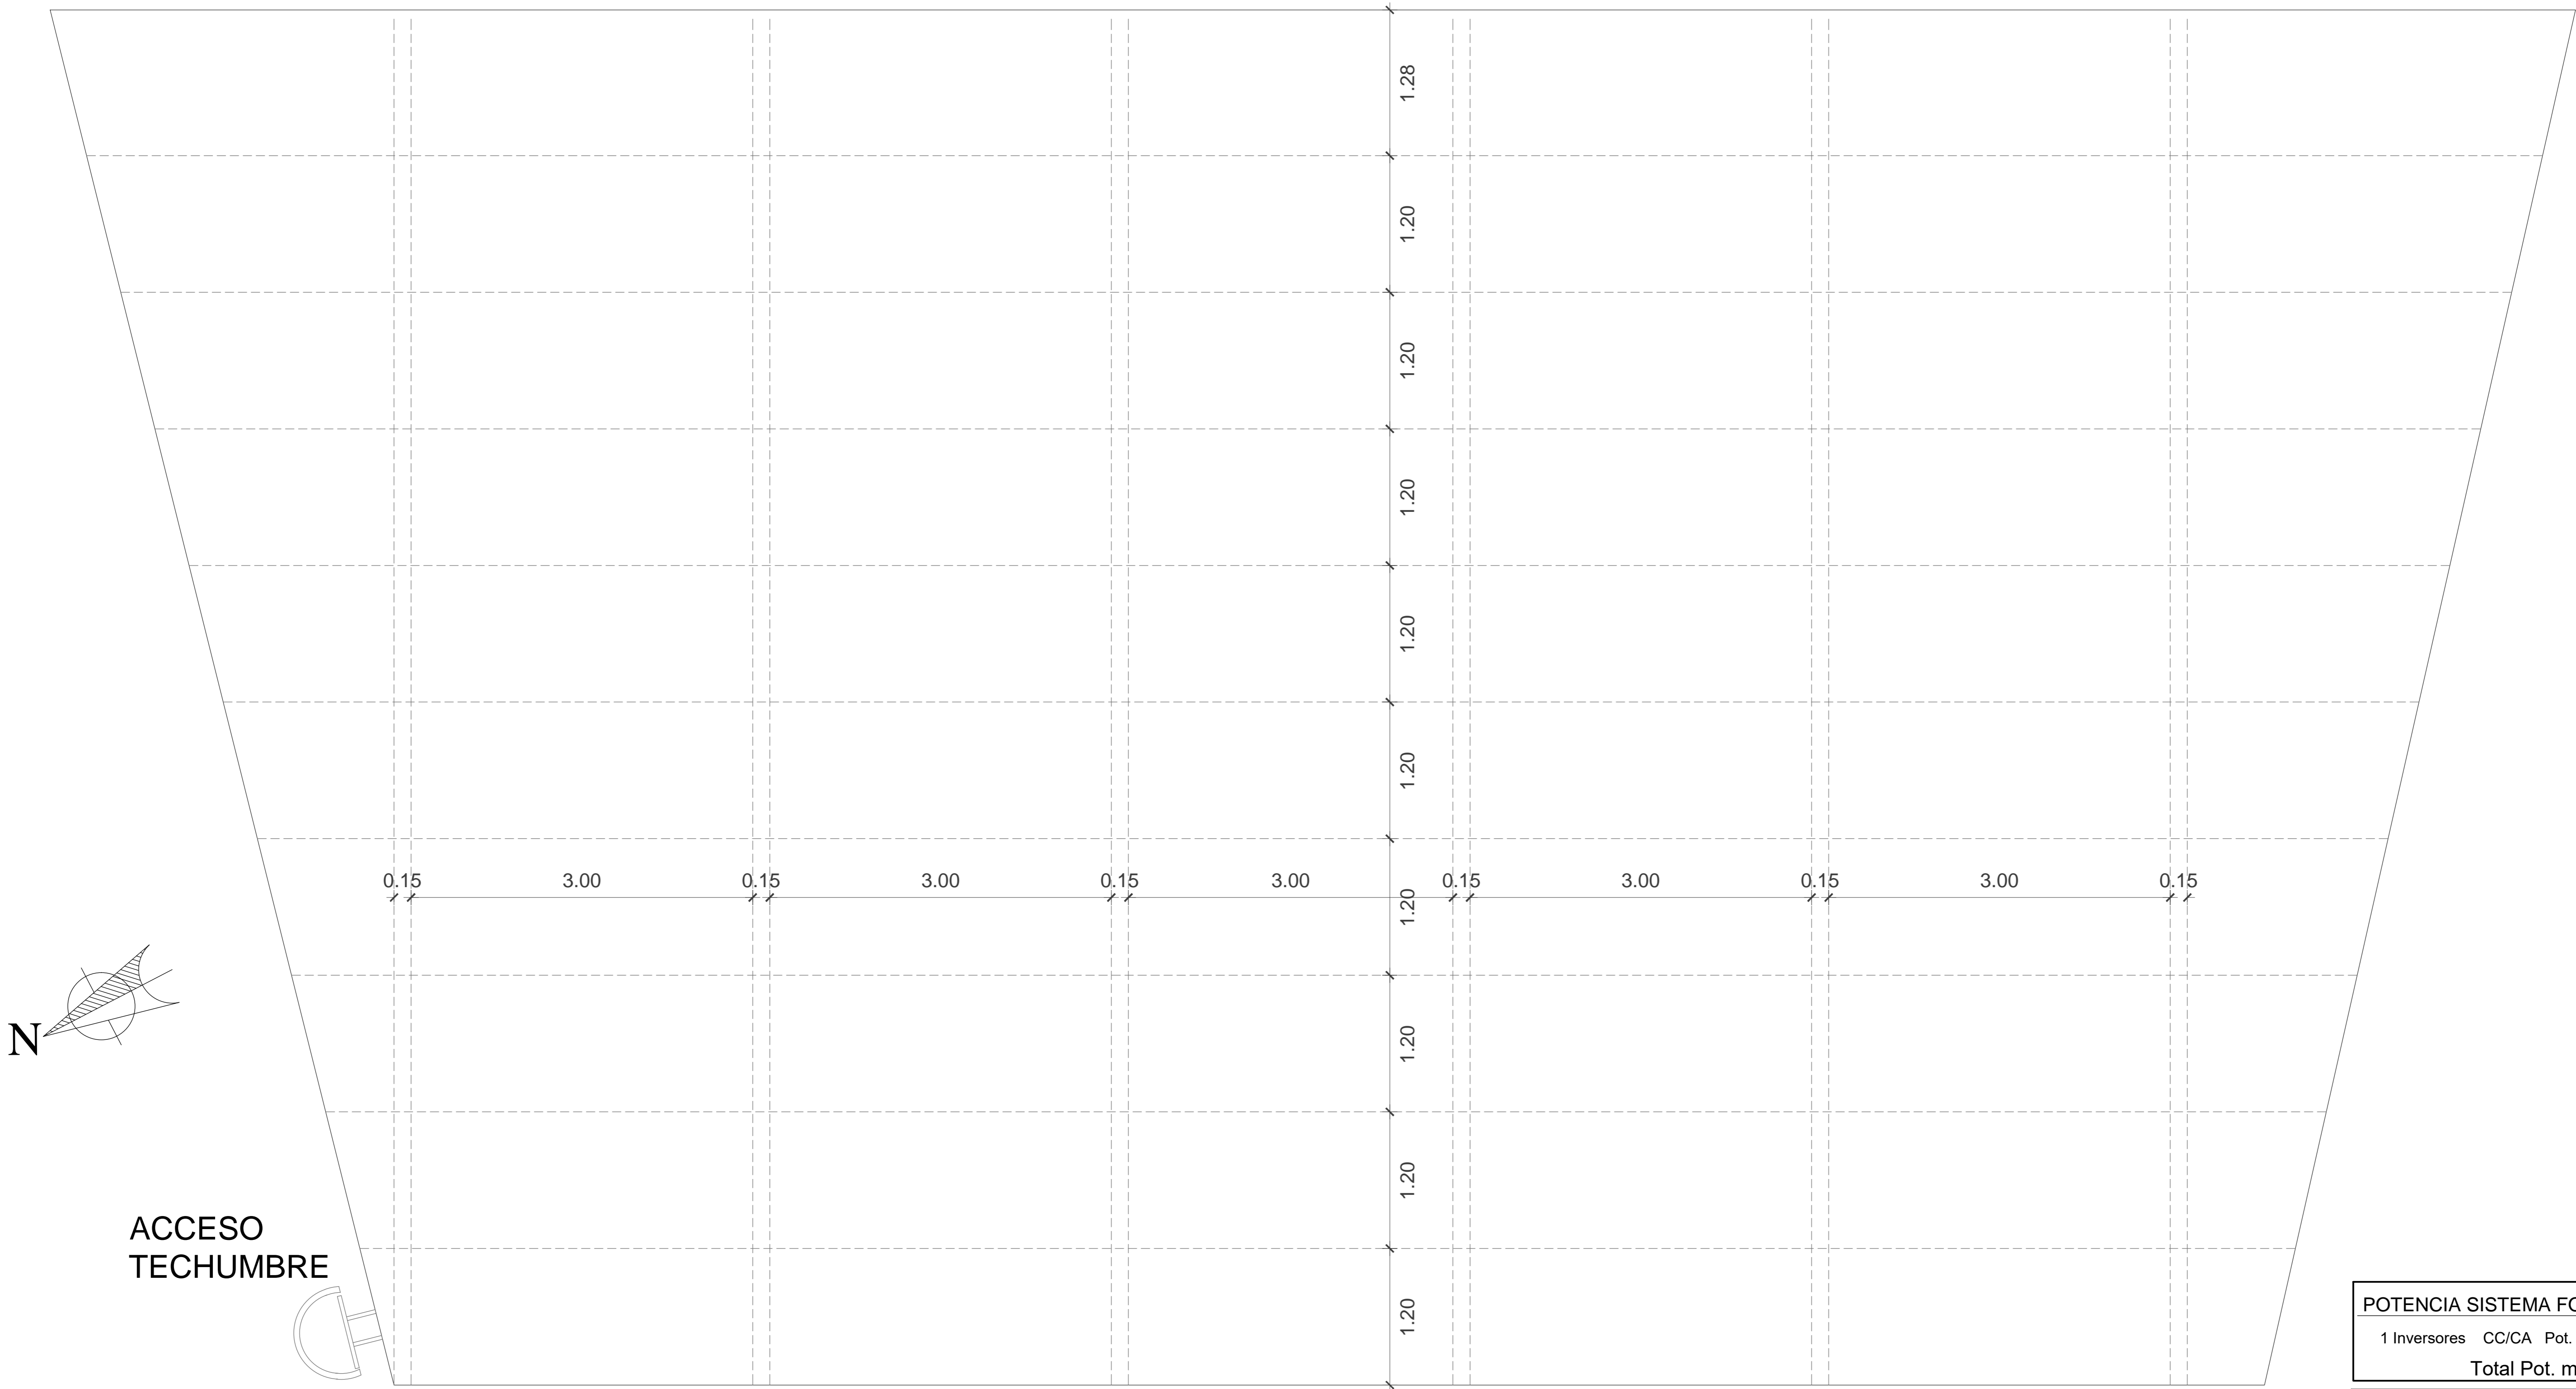

ESTRUCTURA DE TECHUMBRE

S/e



Nota: Las medidas de cerchas y costaneras son el resultado de un levantamiento en terreno, ya que la información planimétrica correspondiente no fue entregada.

NOTA:
LOS MATERIALES QUE REQUIEREN CERTIFICACION O
AUTORIZACION PARA SU USO, CUMPLEN CON ESTE REQUISITO

LAMINA 10/11		 ECOLIFE S.A Departamento Técnico	
CROQUIS UBICACION	INSCRIPCION SEC	SISTEMA FOTOVOLTAICO DE AUTOCONSUMO CECOSF CHILE NUEVO PLANO ESTRUCTURAL Y DETALLE DE COSTANERAS	
 <p>Pop. Los Robles C/ Los Almendros S/N San Clemente</p> <p>Referencia Google Earth: Coordenadas: 35°31'12.12"S 71°30'57.76"O</p>	Nº _____	DIRECCION: Pob. Los Robles C/ Los Almendros S/N COMUNA: San Clemente REGION: Del Maule	
	FECHA: _____	ESCALA: S/E FECHA: Nov.-2015	
		UNIDAD: S/U DIBUJO: L. TUDELA	
		DESTINO DE PROPIEDAD: PUBLICO	
ACEPTACION PROPIETARIO:		INSTALADOR:	
		I. Municipalidad de San Clemente R.U.T. 69.110.500-8 R.L. Juan Raúl Rojas Vergara R.U.T. 8.392.609-8 SAN CLEMENTE	
		CRISTIAN SOTO INGENIERO ELECTRICO CALLE NUEVA 5399 - CONCHALI, STGO. Fono: +562 23520040	