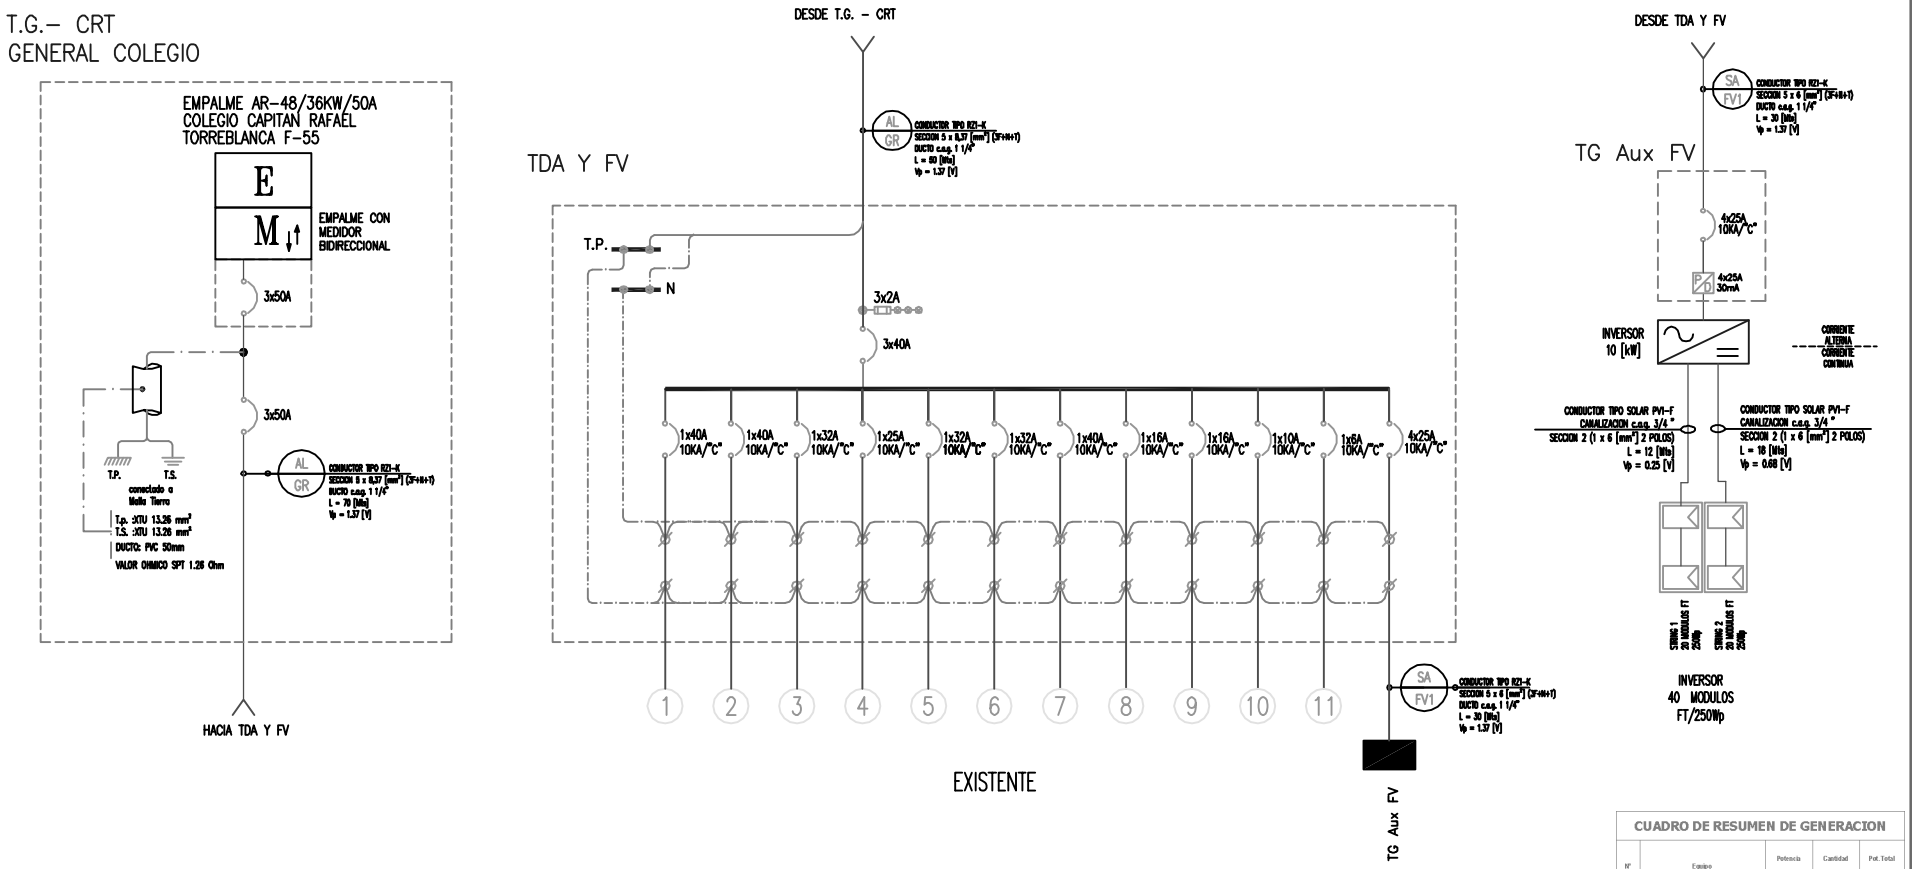

CUADRO DE RESUMEN DE GENERACION

N°	Equipo	Potencia (kWp)	Cantidad (Unidad)	Pot.Total (kWp)
1	Modulos Fotovoltaicos	0,25	40	10,00
2	Inversor 10000 TL	10	1	10,00
		Potencia Total a Declarar		10 kW

NORTE	REVISION	CONTENIDO:	LAMINA
N	1	DIAGRAMA UNILINEAL	4
		ARCHIVO-CAD : PE-ING-1010-PTSPA-15-04	

TODOS LOS MATERIALES QUE REQUIEREN CERTIFICACION PARA SU USO, CUMPLEN CON ESTE REQUISITO

SIMBOLOGÍA

SÍMBOLO	DESCRIPCIÓN	SÍMBOLO	DESCRIPCIÓN
	CAÑERIA CON EXTENSION MODELO A DEFINIR POR ARQUITECTURA		BANDEJA PORTA CONDUCTORES TOPOLOGICA
	INVERSOR SMA 30000 TL / 10000 TL		PROTECCION TERMOMAGNETICA TRIPOLAR EN DIAGRAMA ELEMENTAL
	CAJA DE CORRIENTE CONTINUA JUNCTION BOX		PROTECCION DIFERENCIAL TETRAPOLAR EN DIAGRAMA ELEMENTAL
	PISO TECNICO MODELO A DEFINIR POR ARQUITECTURA	3x2A	LUCES PILOTO
	TABLERO		PROTECCION TERMOMAGNETICA EN DIAGRAMA UNILINEAL
	LINEA DE VIDA MODELO A DEFINIR POR ARQUITECTURA		PROTECTOR DIFERENCIAL EN DIAGRAMA UNILINEAL
	PANEL FOTOVOLTAICO		PROTECCION CORRIENTE CONTINUA EN CAJA JUNCTION BOX

REV	MODIFICACIONES	DIBUJO	REVISO	FECHA
1	PLANOS AS BUILT	PENTA	PENTA	JUN-2016
0	INSCRIPCION SEC	PENTA	PENTA	JUN-2016
B	MODIFICACION DE MINISTERIO ENERGIA	PENTA	PENTA	DIC-2014
A	EMITIDO PARA REVISION	PENTA	PENTA	DIC-2013

prosolar generacion consciente

PLANO No: PE-ING-1010-PTSPA-15-04 REV. 1

penta® INGENIERIA

MANUEL DE SALAS 164 – SUCURSAL – FONOS/FAX:(56)(2)4140000-3412713-3412714

UBICACION

INSCRIPCION SEC

PROYECTO DE INSTALACION SOLAR FOTOVOLTAICA
PROGRAMA TECHOS SOLARES PUBLICOS
COLEGIO CAPITAN RAFAEL TORREBLANCA

CALLE : AV. ESPAÑA S/N
COMUNA : VALLENAR
REGION : III REGION, ATACAMA

LAMINA	4 DE 9
FECHA	DIC – 2013
ESCALA	S / ESC

PROPIEDAD: ILUSTRE MUNICIPALIDAD DE VALLENAR
RUT: 69.070.000-3

INSTALADOR: PENTA SOLUTIONS S.A.
RUT: 76.195.776-3
DIR.COMERCIAL: DE SALAS N° 164

