


ESTRUCTURA DE TECHUMBRE
S/e

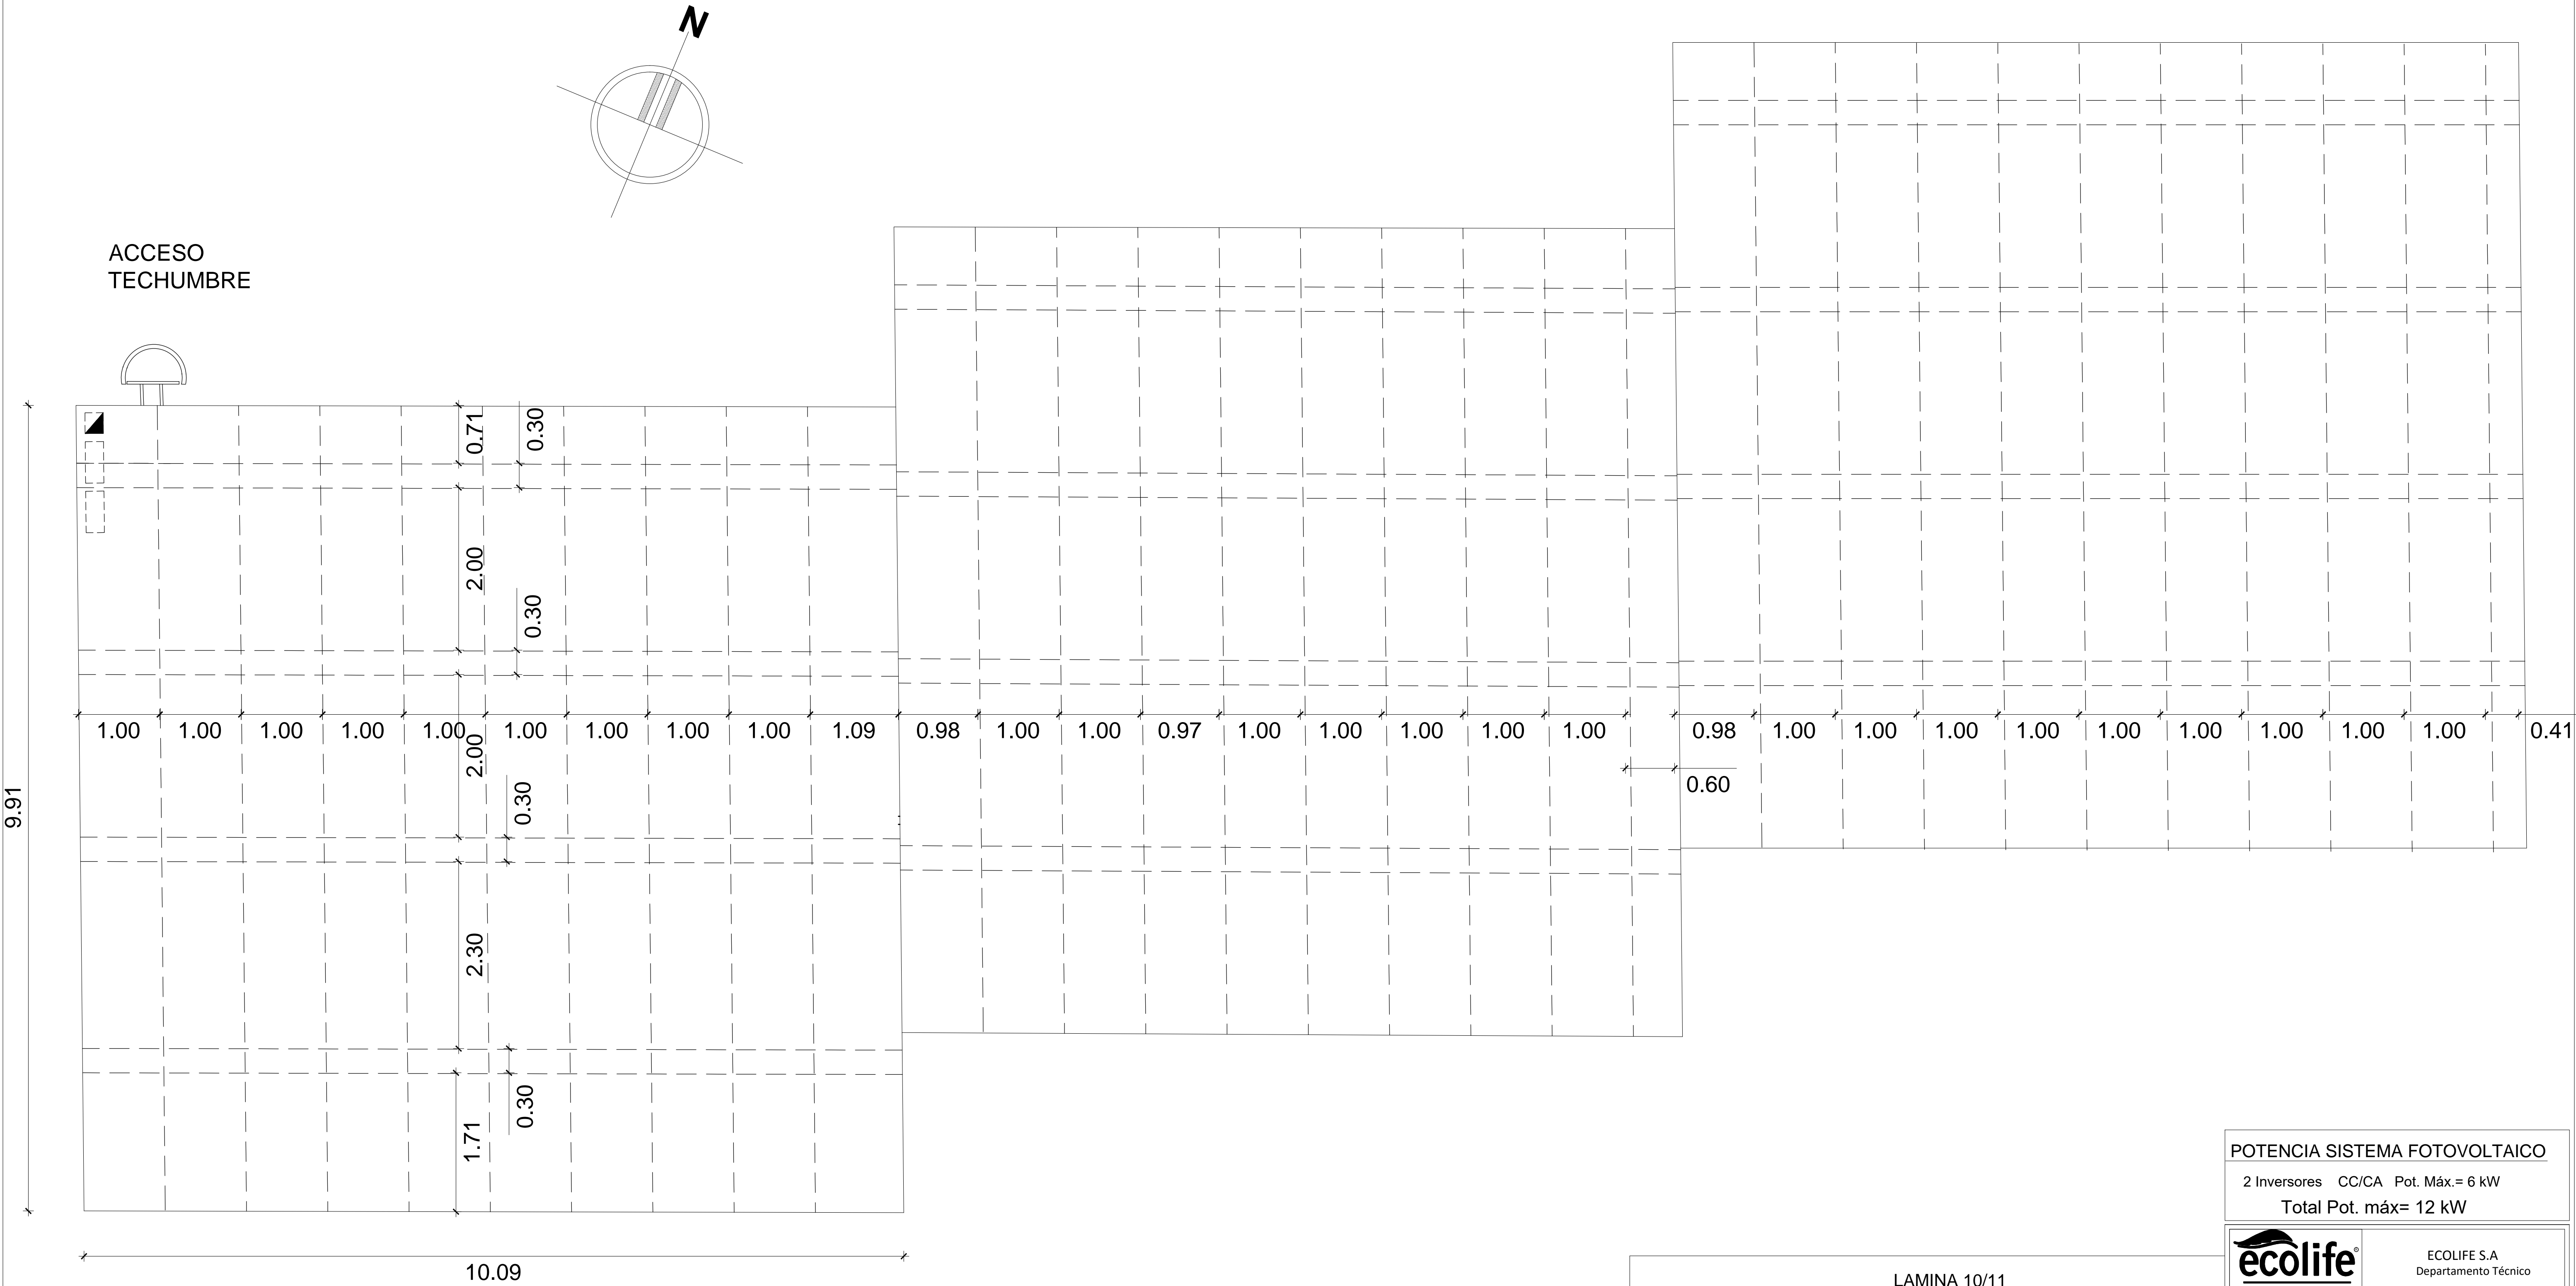

NOTA:
LOS MATERIALES QUE REQUIEREN CERTIFICACION O
AUTORIZACION PARA SU USO, CUMPLEN CON ESTE REQUISITO

Nota: Las medidas de cerchas y costaneras son el resultado de un levantamiento en terreno, ya que la información planimétrica correspondiente no fue entregada.

LAMINA 10/11		<div><div>Eficiencia Energética</div><div>ECOLIFE S.A Departamento Técnico</div></div>	
CROQUIS UBICACION		SISTEMA FOTOVOLTAICO DE AUTOCONSUMO ESCUELA SAN PEDRO PLANO ESTRUCTURAL Y DETALLE DE COSTANERAS	
 <p>La Cruz N°760 Copaipo Referencia Google Earth: Coordenadas: 27°19'31.56"S 70°32'11.74"O</p>	INSCRIPCION SEC		
	Nº _____		
	FECHA: _____		
		<div>DIRECCION: La Cruz 760, Población La Pradera, Copiapó COMUNA: Copiapó REGION: Atacama</div>	<div>ESCALA: S/E UNIDAD: S/U DESTINO DE PROPIEDAD: EDUCACION</div>
		ACEPTACION PROPIETARIO:	INSTALADOR:
		<div>ESCUELA SAN PEDRO R.U.T. R.L. R.U.T. COPIAPO</div>	<div>CRISTIAN SOTO INGENIERO ELECTRICO CALLE NUEVA 5399 - CONCHALI, STGO. Fono: +562 23520040</div>

POTENCIA SISTEMA FOTOVOLTAICO
2 Inversores CC/CA Pot. Máx.= 6 kW
Total Pot. máx= 12 kW