
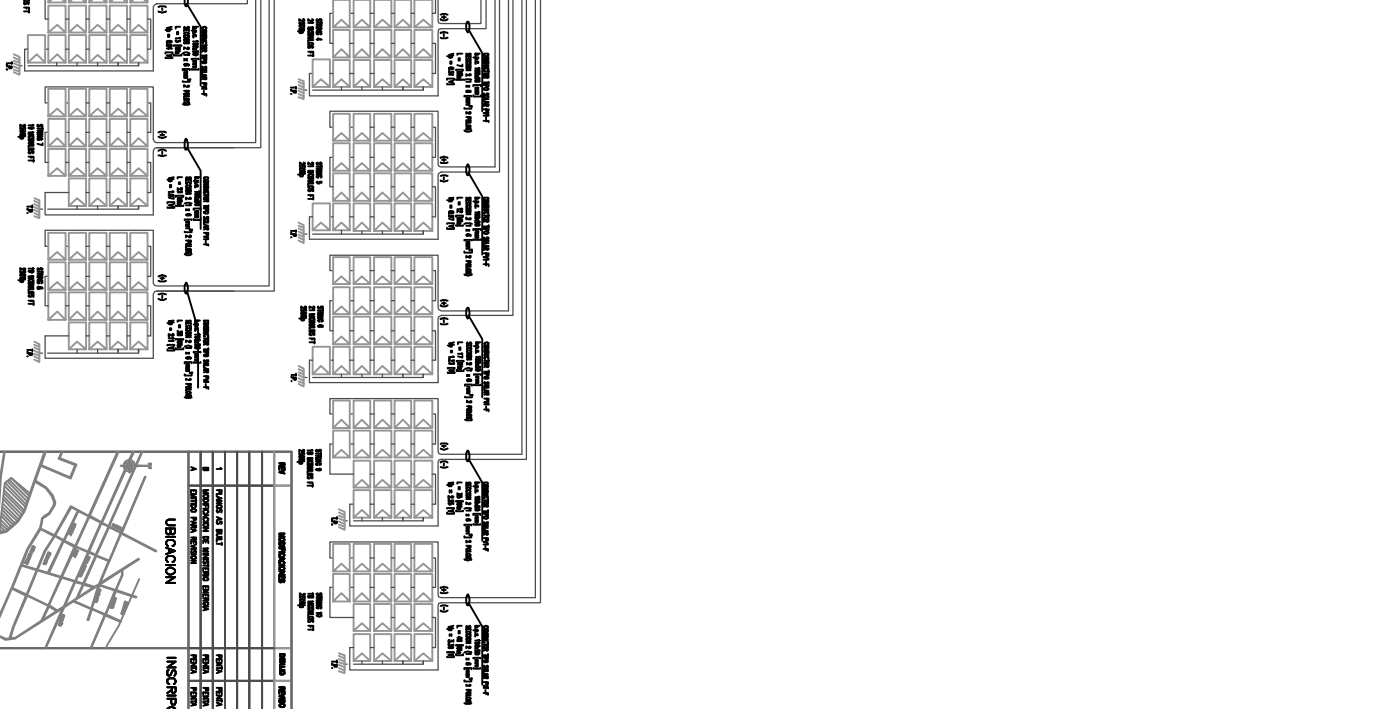


TABLERO GENERAL

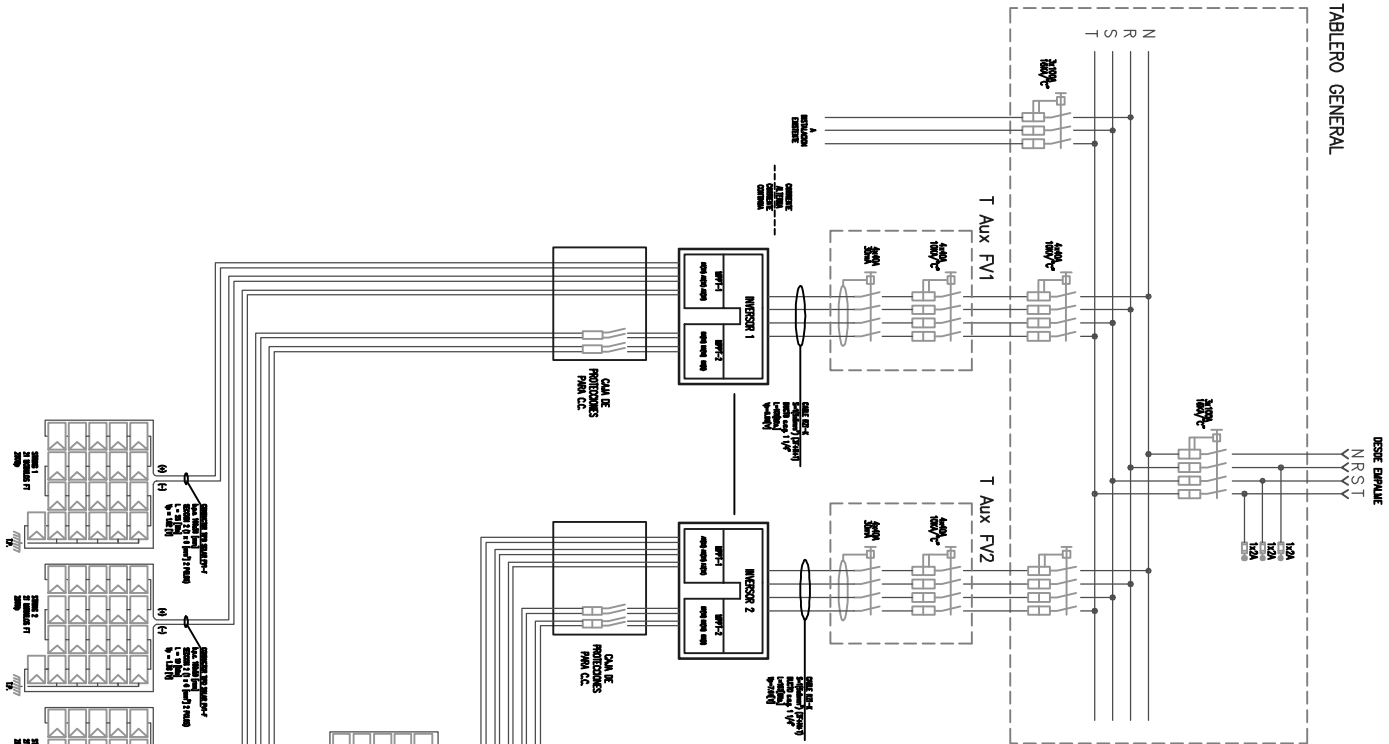



CUADRO DE RESUMEN DE GENERACION



UBICACION

INSCRIPCION SEC



PROSOLAR

INGENIERIA

PROYECTO DE INSTALACION SOLAR FOTOVOLTAICA

PROGRAMA TECHOS PUBLICOS













