








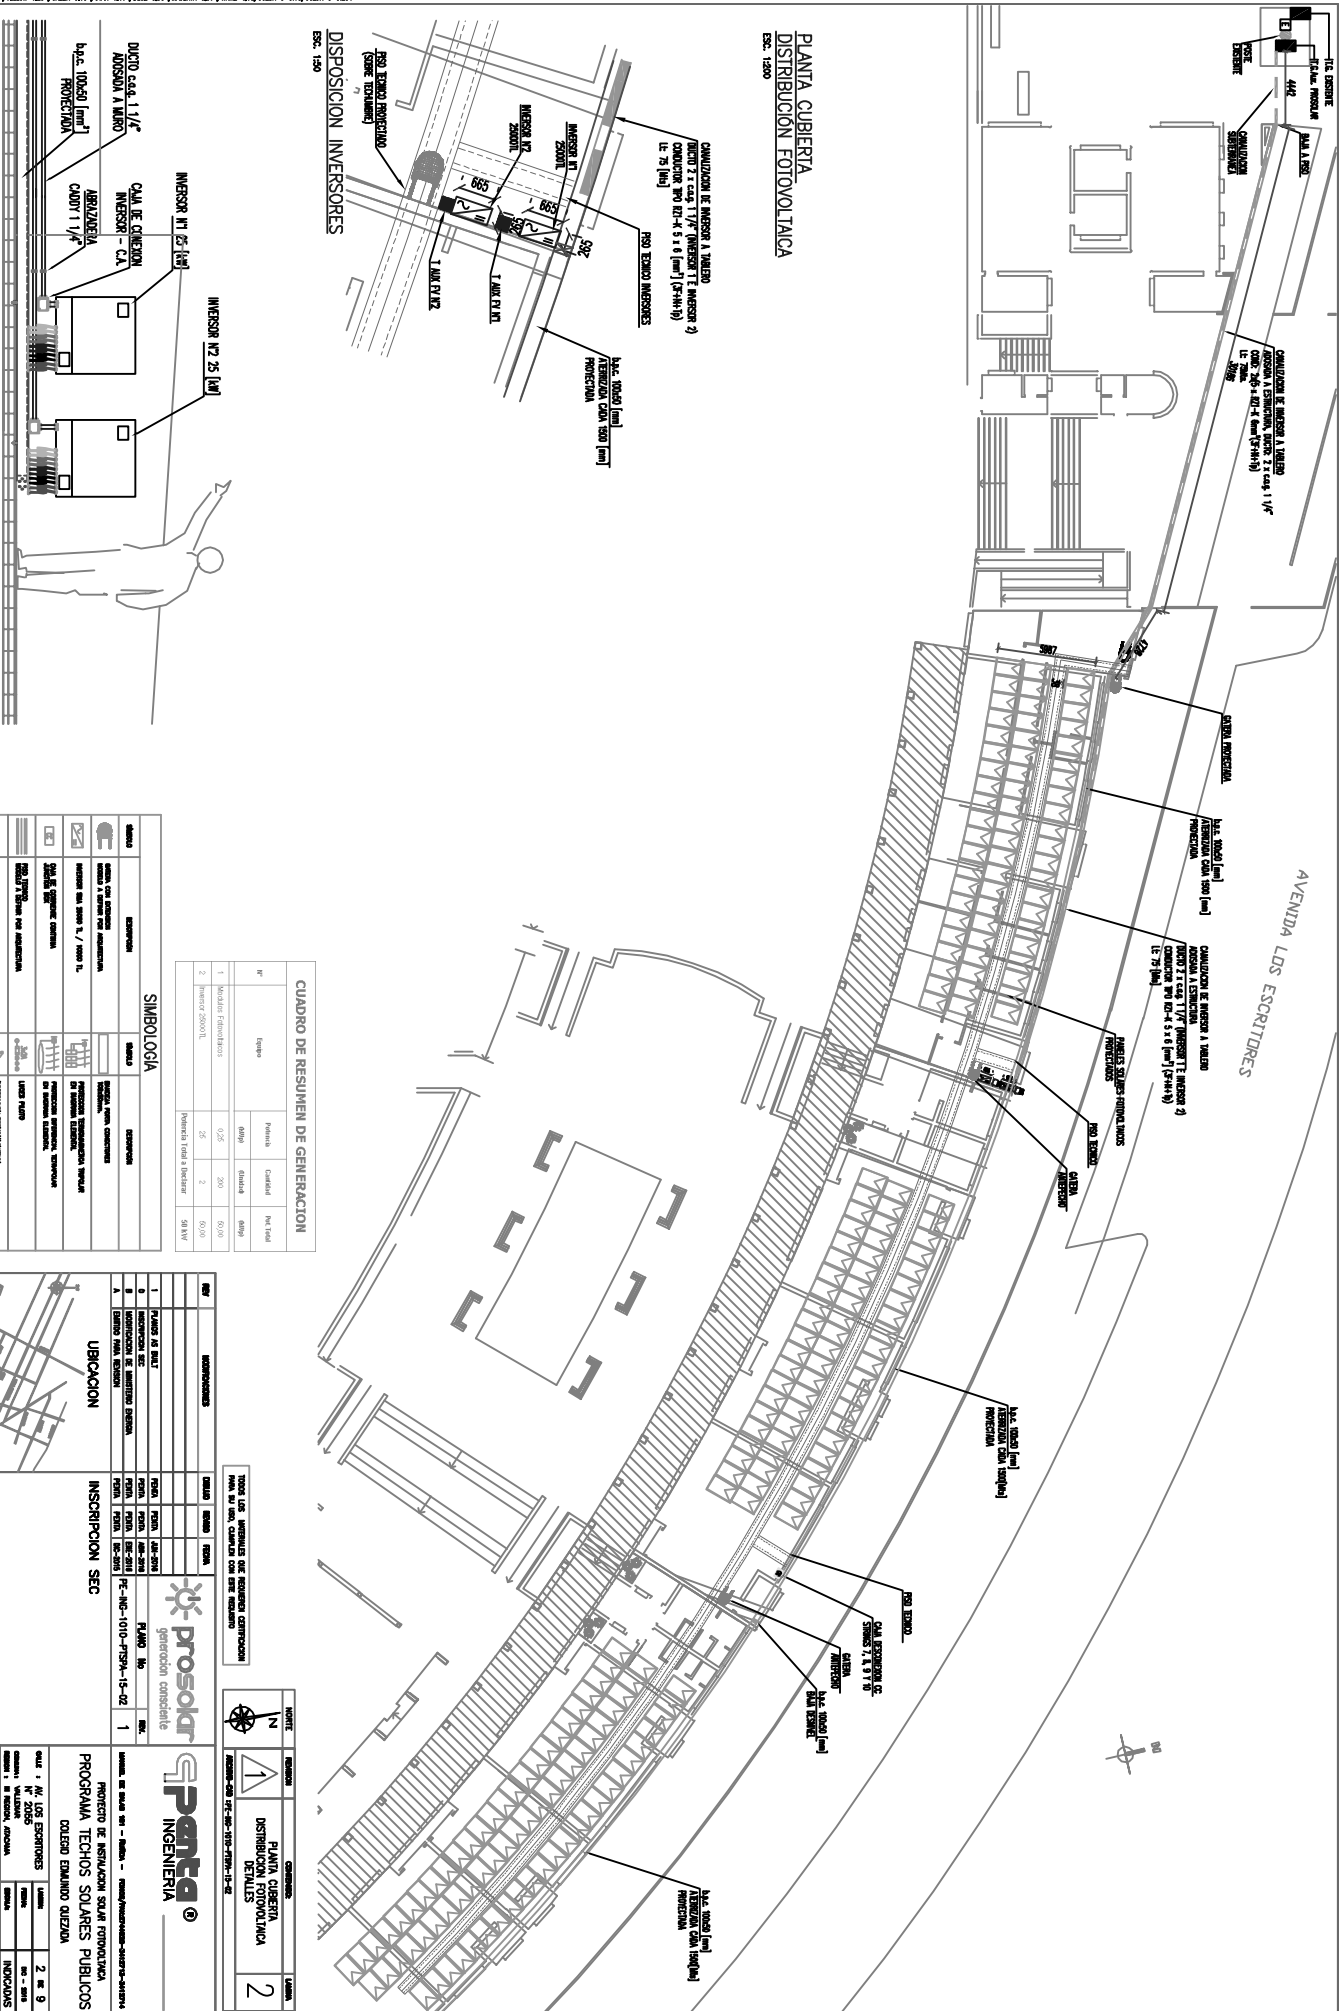

PLANTA CUBIERTA
DISTRIBUCIÓN FOTOVOLTAICA
Esc. 1:200



DISPOSICION INVERSOES

CUADRO DE RESUMEN DE GENERACION				
Potencia total a instalar				50 kW

SIMBOLOGIA			

[illegible][illegible]