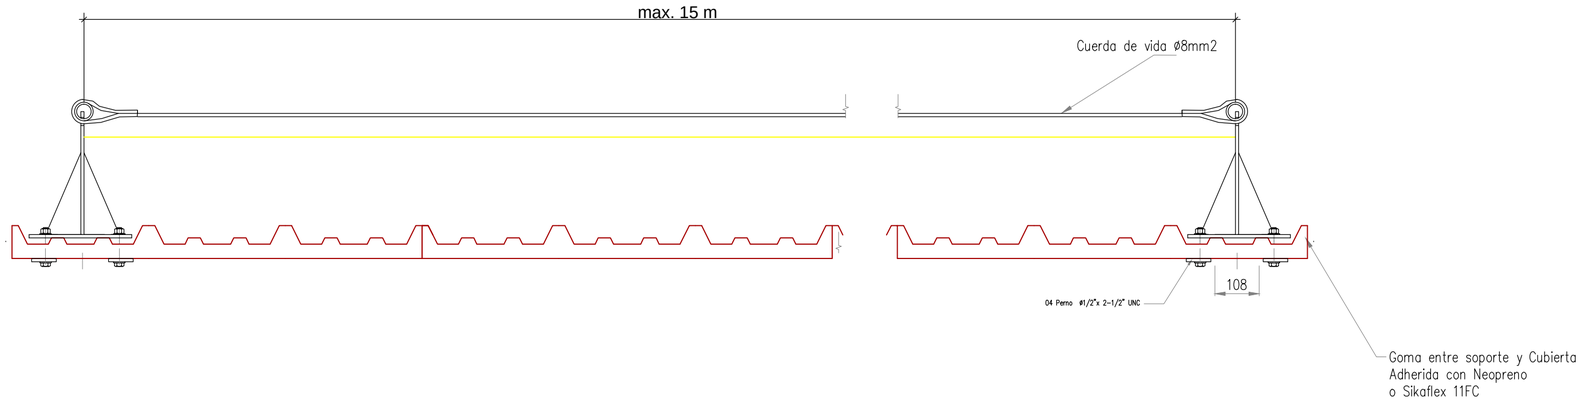

DETALLE
UNION TECHO CON CAMINATA Y PERFIL DE APOYO

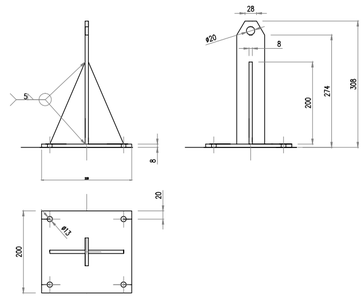

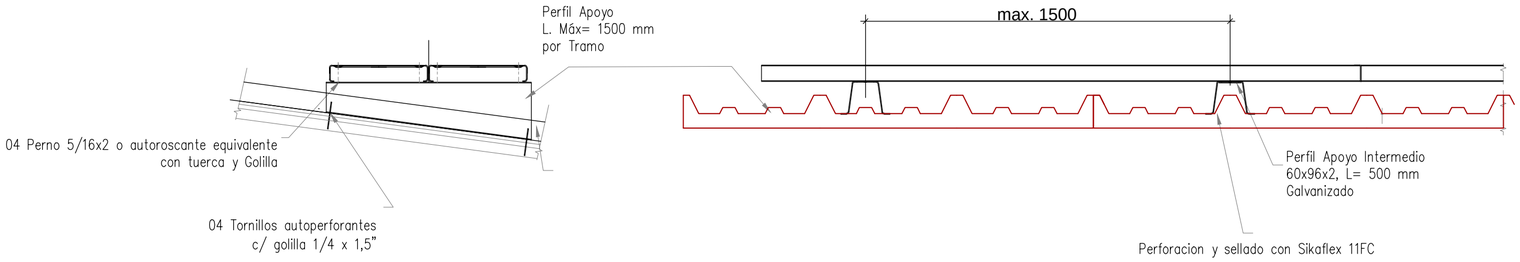

Detalle 1
Caminata tipo parrilla doble
2x250x1,5 mm
galvanizada
Esc: 1/10

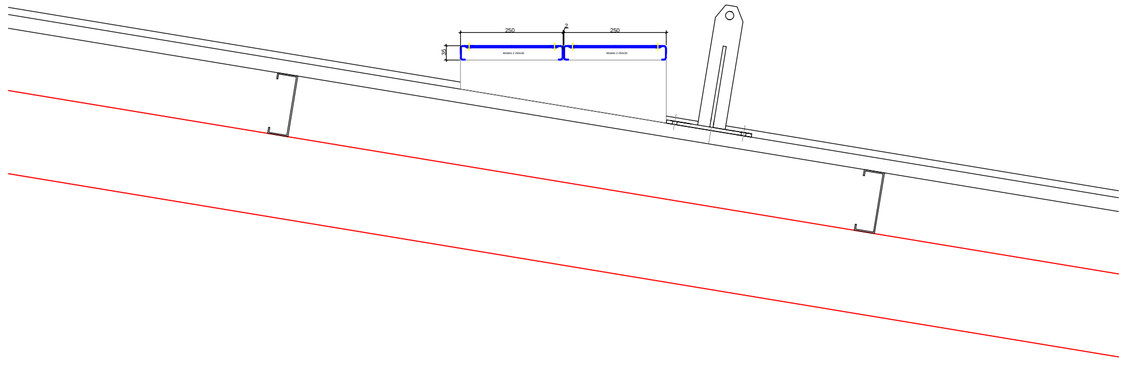

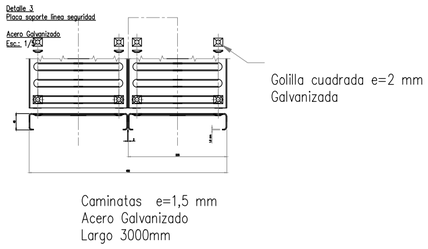

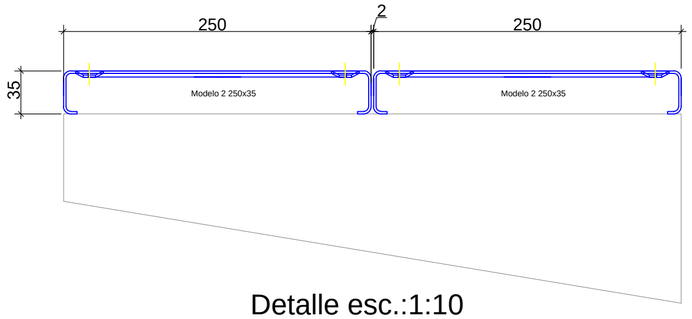

Detalle esc.:1:10

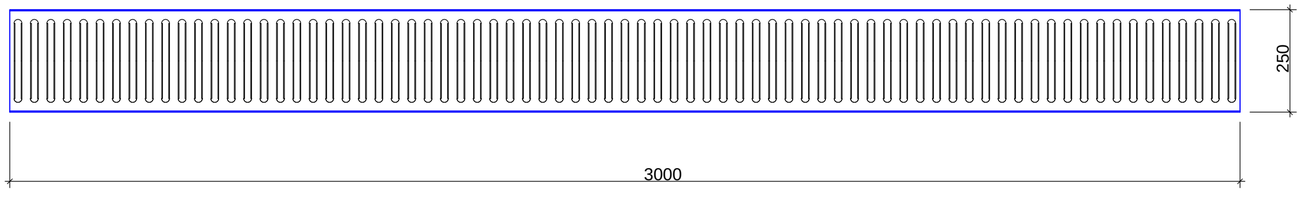

AS-BUILT

58 módulos= 15,08 kVp

N° Lamina	LIC	Contenido
1	d.1), g)	Layout general sistema, vista en planta módulos
2	d.3), e)	Detalle fijaciones de estructura e impermeabilización
3	d.3)	Detalle fijaciones y estructuras cortes
4	d.4)	Equipo de medidas de seguridad
5	i.1)	Cableado generador fotovoltaico
6	p)	Cuadros de generacion Apendice N°1+3 RDR01/2014
7	k), n)	Layout inversores y punto de conexión
8	j)	Layout canalización
9	h), l)	Diagrama unilineal y control
10	i.2)	Diagrama elemental
11	q)	Layout Puesta a Tierra
12	m)	Plano sistema monitoreo

UBICACION

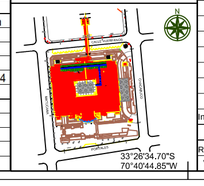

Observaciones.:

Indice	Cambios	Fecha	Nombre
	Fecha	Nombre	
Realiz.	23.02.17	N. Schwab	
Vis.			

Denominación
HOSPITAL San Juan
Sistema Fotovoltaico 30,16 kWp

Dirección
Equipo de medidas de sguridad

Esquema N°: D 1.5
LIC N°: d.4)
Formato: A1
Projecto N°: 2016-09-13 CL

Escala
1 : 30

GRAMMER SOLAR Chile SpA
Almirante Zegers 814 Of. C.
Providencia, Santiago de Chile
www.grammer-solar.cl