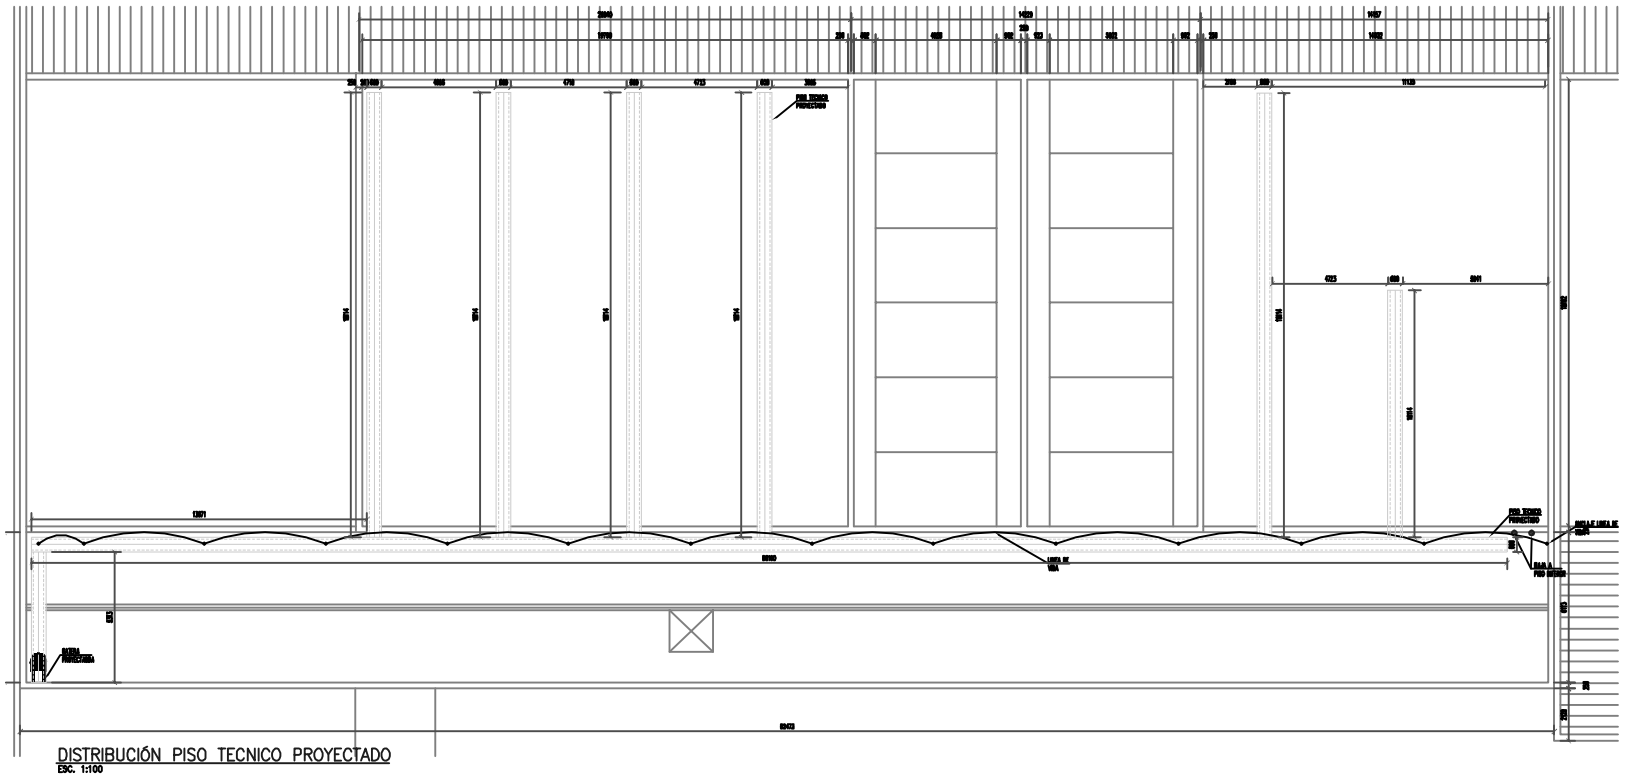

DISTRIBUCIÓN PISO TECNICO PROYECTADO
ESC. 1:100

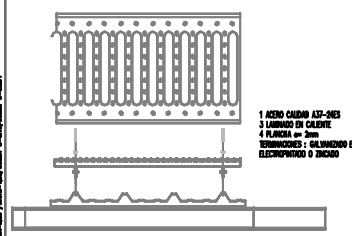

1 ACERO CALIDAD A37-24ES
3 LAMINADO EN CALIENTE
4 PLANCHA e= 2mm
TERMINACIONES : GALVANIZADO EN CALIENTE ELECTROPINTADO O ZINCADO

PISO TECNICO
ESC. S/E

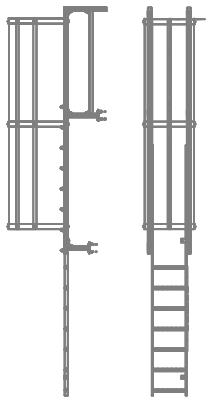

1 ACERO CALIDAD A37-24
3 LAMINADO EN CALIENTE
4 PLANCHA e= 2mm
TERMINACIONES : GALVANIZADO EN CALIENTE ELECTROPINTADO O ZINCADO
OTROS ESQUEMAS DE PINTURA

LATERAL FRONTAL

DETALLE GATERA
ESC. S/E

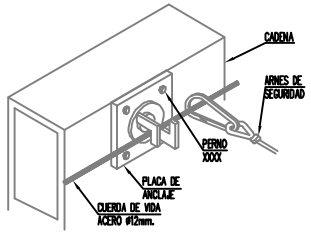

DETALLE ANCLAJE CUERDA DE VIDA
ESC. 1:75

SIMBOLO	DESCRIPCIÓN	SIMBOLO	DESCRIPCIÓN
	CAJERA CON EXTENSION MODELO A DEFINIR POR ARQUITECTURA		BANDEJA PORTA CONDUCTORES 600x50mm.
	BARROS SMA 25000 TL / 10000 TL		PROTECCION TERMOMAGNETICA TRIPOLAR
	CAJA DE CORRIENTE CONTINUA JUNCTION BOX		PROTECCION DIFERENCIAL TETRAPOLAR
	PISO TECNICO MODELO A DEFINIR POR ARQUITECTURA		LUCES PILOTO
	TABLERO		PROTECCION TERMOMAGNETICA
	LINEA DE VIDA MODELO A DEFINIR POR ARQUITECTURA		PROTECTOR DIFERENCIAL
	PANEL FOTOVOLTAICO		PROTECCION CORRIENTE CONTINUA EN CAJA JUNCTION BOX

TODOS LOS MATERIALES QUE REQUIEREN CERTIFICACION PARA SU USO, CUMPLEN CON ESTE REQUISITO

NORTE	REVISION	CONTENIDO:	LAMINA
N	1	DISTRIBUCION DE PISO TECNICO	8

ARCHIVO-DWG PE-ING-1010-PTSPA-15-08

REV	MODIFICACIONES	DIBUJO	REVISO	FECHA
1	PLANOS AS BUILT	PENTA	PENTA	ABR-2016
B	MODIFICACION DE MINISTERIO ENERGIA	PENTA	PENTA	DIC-2015
A	EMITIDO PARA REVISION	PENTA	PENTA	DIC-2015

prosolar generacion consciente

PLANO No PE-ING-1010-PTSPA-15-08 REV. 1

Penta® INGENIERIA

MANUEL DE SALAS 184 – RUÑOA – FONOS/FAX(56)2-2612713-2612714

CUADRO DE RESUMEN DE GENERACION

N°	Equipo	Potencia (kWp)	Cantidad (Unidad)	Pot. Total (kWp)
1	Modulos Fotovoltaicos	0,25	200	50,00
2	Inversor SMA 25000TL	25	2	50,00
		Potencia Total a Declarar		50 kW

UBICACION

INSCRIPCION SEC

PROYECTO DE INSTALACION SOLAR FOTOVOLTAICA
PROGRAMA TECHOS SOLARES PUBLICOS
HOSPITAL REGIONAL DE COPIAPO

CALLE : AV. LOS CARRERA N° 1320		LAMINA	8 DE 10
COMUNA : COPIAPO		FECHA	DIC – 2015
REGION : III REGION, ATACAMA		ESCALA	INDICADAS
PROPIEDAD MINISTERIO DE SALUD			
RUT:		RUT:	
DIR:		DIR:	
TEL:		TEL:	

