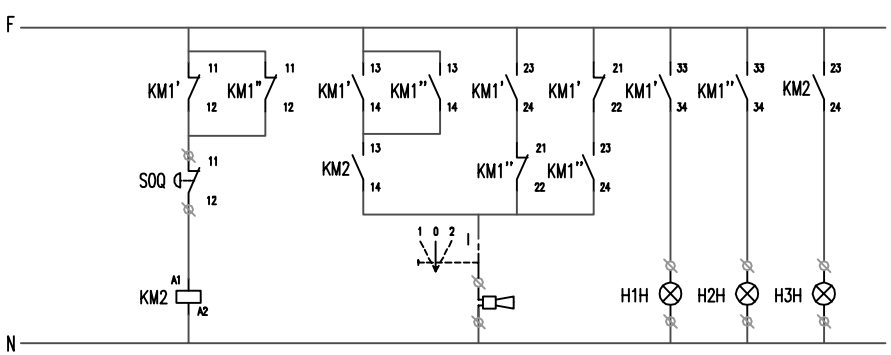

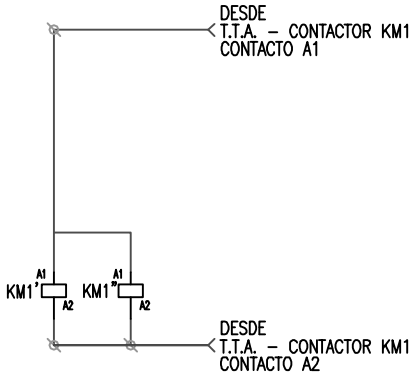

TABLA DE VERDAD

Operación	Estados						
	KM2	KM1'	KM1"	H1H	H2H	H3H	BOCINA
Planta Fotovoltaica Operando	SI	NO	NO	NO	NO	SI	NO
Grupo Electrógeno Operando	NO	SI	SI	SI	SI	NO	NO
Alarma - ON	SI	SI	SI	SI	SI	SI	SI
	NO	SI	NO	SI	NO	NO	SI
	NO	NO	SI	NO	SI	NO	SI
Selector - Posición 1							SI
Selector - Posición 2							AUTO
Selector - Posición 0							NO

CUADRO DE RESUMEN DE GENERACION

N°	Equipo	Potencia (kWp)	Cantidad (Unidad)	Pot. Total (kWp)
1	Modulos Fotovoltaicos	0,25	200	50,00
2	Inversor 25000TL	25	2	50,00
		Potencia Total a Declarar		50 kW

NORTE	REVISION	CONTENIDO:	LAMINA
N	1	DIAGRAMA UNILINEAL DE CONTROL	5

ARCHIVO DWG PE-ING-1010-PTSPA-15-05

TODOS LOS MATERIALES QUE REQUIEREN CERTIFICACION PARA SU USO, CUMPLEN CON ESTE REQUISITO

REV	MODIFICACIONES	REALIZO	REVISO	FECHA
1	PLANOS AS BUILT	PENTA	PENTA	JUN-2016
0	INSCRIPCION SEC	PENTA	PENTA	JUN-2016
B	MODIFICACION MINISTERIO DE ENERGIA	PENTA	PENTA	DIC-2015
A	EMITIDO PARA REVISION	PENTA	PENTA	DIC-2015

prosolar generacion consciente

PLANO No: PE-ING-1010-PTSPA-15-05 REV. 1

Penta® INGENIERIA

MANUEL DE SALAS 184 – RUÑOA – FONOS/FAX(56-2)612713-2612714

UBICACION

INSCRIPCION SEC

PROYECTO DE INSTALACION SOLAR FOTOVOLTAICA
PROGRAMA TECHOS SOLARES PUBLICOS
HOSPITAL REGIONAL DE COPIAPO

CALLE : AV. LOS CARRERAS N° 1320	LAMINA	5 DE 10
COMUNA : COPIAPO	FECHA	DIC – 2015
REGION : III REGION, ATACAMA	ESCALA	S / ESC

PROPIETARIO
HOSPITAL REGIONAL COPIAPO
RUT: 61.605.207-3

INSTALADOR

REV.: 1/01: PATRICIO MORALES AVENDAÑO
RUT: 13.407.551-7
DIR: LOS CARRERA N° 1320

REV.: 0/01: MARCELO ANDRES A.
RUT: 8.377.291-6, CLASE A
DIR: MANUEL DE SALAS N° 191

