



**ESC. 1:200**

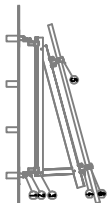


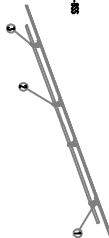




## DETAILED

SOPORTE PARA PANELES CON ANGULO  
ESC. S/E


CUADRO DE RESUMEN DE GENERACION				
ID	Equipo	Parrilla		Pot. Total kW
		kWp	kW	
1	Modulos Fotovoltaicos	0,25	240	60,00
2	Inversor SMA 25000L	25	2	60,00
Potencia Total a Instalar				90 kW

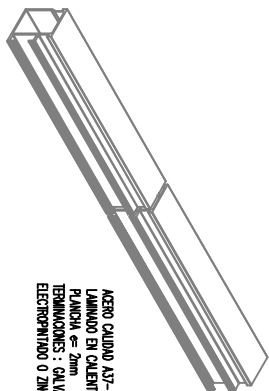


ACERO CALIDAD A37-24ES  
LAMINADO EN CALIENTE  
PLANCHAS  $\varnothing$  2mm  
TERMINACIONES: GALVANIZADO EN CALIENTE  

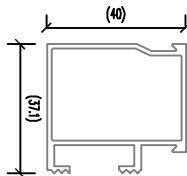

REL. ST-K 5/40 L=3150 PROYECTADO  
ESQ. 3/E

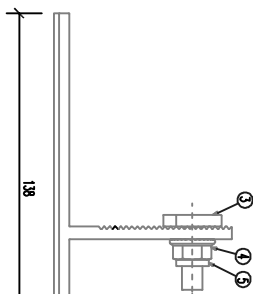

- 1 SOPORTE F. METAL 9x30
- 2 CINTA DE SELLADO 30 mm
- 3 CABEZA DE PERNO M8x25
- 4 TUERCO DE BLOQUEO M8
- 5 PASADOR M8 CRIS

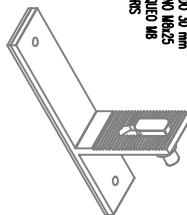

SOPORTE F. CHAPA METAL TECHUMBRE  
ESQ. 5/E

CS-2/E

[illegible]

TOODS LOS MATERIALES QUE REQUIEREN CERTIFICACION PARA SU USO, CUMPLEN CON ESTE REQUISITO

		<b>COMERCIO</b> <b>PLANTA CUBIERTA</b> <b>DISPOSICION DE ESTRUCTURA</b> <b>DE PANELES</b>	<b>9</b>
<b>MODELO COT REC-002-1070-PT00-10-00</b>			




PROYECTO DE INSTALACION SOLAR FOTOVOLTAICA  
PROGRAMA TECHOS SOLARES PUBLICOS  
HOSPITAL REGIONAL DE COPALPO

--	--