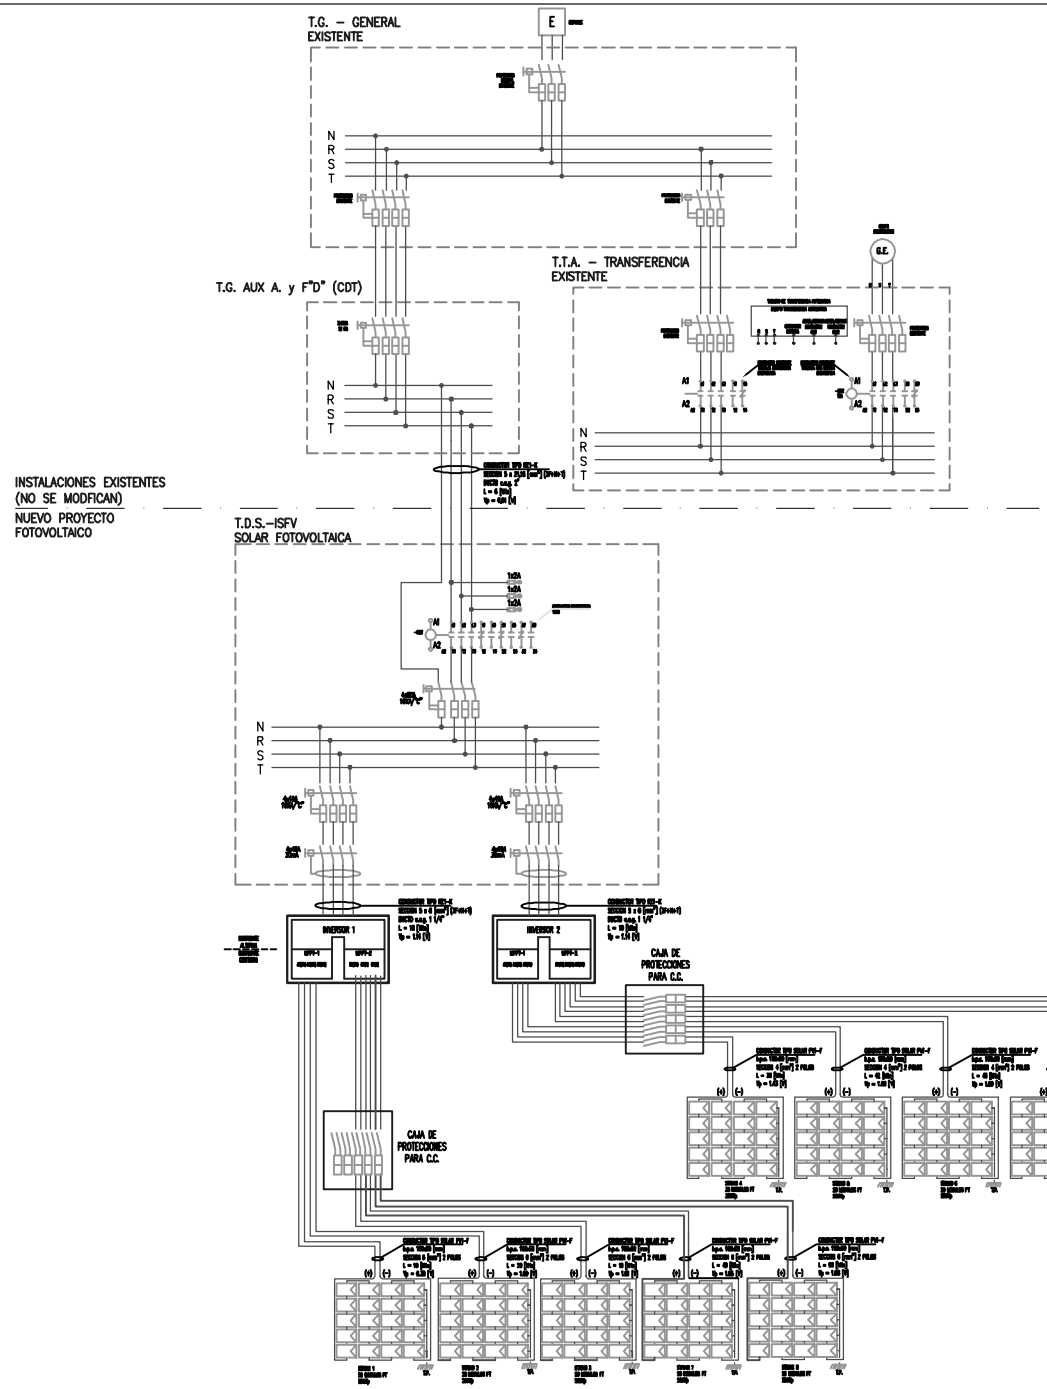

SIMBOLOGÍA

SÍMBOLO	DESCRIPCIÓN	SÍMBOLO	DESCRIPCIÓN
	ENERGÍA CON EXTENSIÓN MODELO A DEFINIR POR ARQUITECTURA		ENERGÍA PORTA CONDUCTORES TRIFÁSICA.
	INVERSOR SMA 25000 TL / 16000 TL		PROTECCIÓN TERMOMAGNÉTICA TRIPOLAR
	CAJA DE CORRIENTE CONTINUA JUNCTION BOX		PROTECCIÓN DIFERENCIAL TETRAPOLAR
	PISO TÉCNICO MODELO A DEFINIR POR ARQUITECTURA		LUCES PILOTO
	TABLERO		PROTECCIÓN TERMOMAGNÉTICA
	LINEA DE VIDA MODELO A DEFINIR POR ARQUITECTURA		PROTECTOR DIFERENCIAL
	PANEL FOTOVOLTAICO		PROTECCIÓN CORRIENTE CONTINUA EN CAJA JUNCTION BOX

TODOS LOS MATERIALES QUE REQUIEREN CERTIFICACIÓN PARA SU USO, CUMPLEN CON ESTE REQUISITO

NORTE	REVISIÓN	CONTENIDO:	LÁMINA
N	1	DIAGRAMA ELEMENTAL	7
		ARCHIVO-CAD : PE-ING-1010-PTSPA-15-07	

REV	MODIFICACIONES	DIBUJO	REVISÓ	FECHA
I	PLANOS AS BUILT	PENTA	PENTA	AGO-2016
B	MODIFICACION DE MINISTERIO ENERGIA	PENTA	PENTA	DIC-2016
A	EMITIDO PARA REVISION	PENTA	PENTA	DIC-2015

prosolar generacion consciente

PLANO No: PE-ING-1010-PTSPA-15-07 REV. 1

UBICACION

INSCRIPCION SEC

penta® INGENIERÍA

MANUEL DE SALAS 164 – RUÑOA – FONOS/FAX:(2)2412713–2412714

PROYECTO DE INSTALACION SOLAR FOTOVOLTAICA

PROGRAMA TECHOS SOLARES PUBLICOS

HOSPITAL REGIONAL DE COPIAPO

CALLE : AV. LOS CARRERA N° 1320	LÁMINA:	7 DE 10	
COMUNA : COPIAPO	FECHA:	DIC – 2015	
REGION : III REGION, ATACAMA	ESCALA:	S / ESC	
PROPIEDAD: MINISTERIO DE SALUD			
RUT:			
DIR:			
GIRO:			