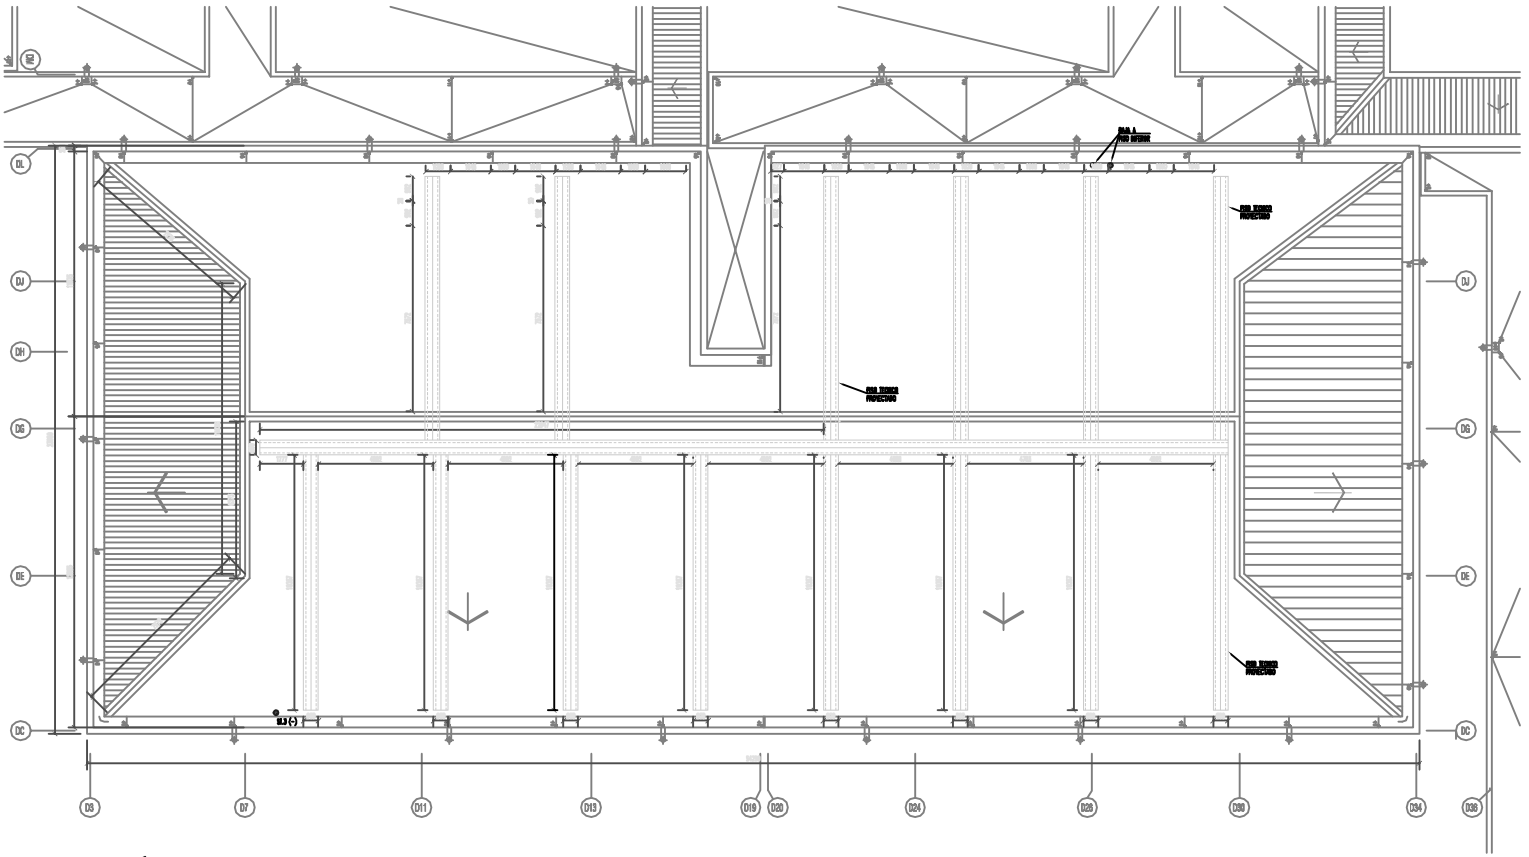

DISTRIBUCIÓN PISO TECNICO PROYECTADO
ESC. 1:100

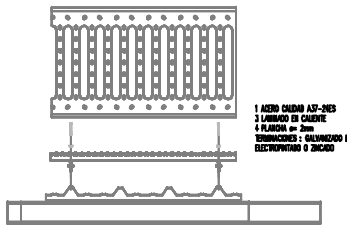

1 ACERO CALIDAD A37-24ES
3 LAMINADO EN CALIENTE
4 PLANCHA e= 2mm
TERMINACIONES : GALVANIZADO EN CALIENTE ELECTROPINTADO O ZINCADO

PISO TECNICO
ESC. S/E

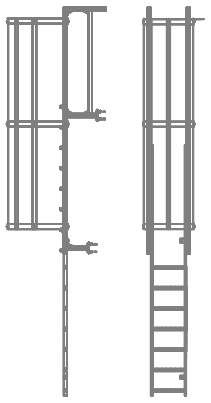

1 ACERO CALIDAD A37-24
3 LAMINADO EN CALIENTE
4 PLANCHA e= 2mm
TERMINACIONES : GALVANIZADO EN CALIENTE ELECTROPINTADO O ZINCADO
OTROS ESQUEMAS DE PINTURA

DETALLE GATERA
ESC. S/E

SIMBOLOGÍA

SÍMBOLO	DESCRIPCIÓN	SÍMBOLO	DESCRIPCIÓN
	CAJA CON EXTENSION MODELO A DEFINIR POR ARQUITECTURA		ESCALA PORTA CONDUCTORES VOLCANIA.
	INVERSOR SMA 25000 TL / 10000 TL		PROTECCION TERMOMAGNETICA TRIPOLAR
	CAJA DE CORRIENTE CONTINUA JUNCTION BOX		PROTECCION DIFERENCIAL TETRAPOLAR
	PISO TECNICO MODELO A DEFINIR POR ARQUITECTURA		LUCES PILOTO
	TABLERO		PROTECCION TERMOMAGNETICA
	LINEA DE VIDA MODELO A DEFINIR POR ARQUITECTURA		PROTECTOR DIFERENCIAL
	PANEL FOTOVOLTAICO		PROTECCION CORRIENTE CONTINUA EN CAJA JUNCTION BOX

NORTE	REVISION	CONTENIDO:	LAMINA
N	1	DISTRIBUCION DE CONEXIONADO DE PANELES	8

ARCHIVO DWG PE-ING-1010-PTSPA-15-08

TODOS LOS MATERIALES QUE REQUIEREN CERTIFICACION PARA SU USO, CUMPLEN CON ESTE REQUISITO

REV	MODIFICACIONES	DIBUJO	REVISO	FECHA
1	PLANOS AS BUILT	PENTA	PENTA	AGO-2016
B	MODIFICACION DE MINISTERIO ENERGIA	PENTA	PENTA	DIC-2015
A	EMITIDO PARA REVISION	PENTA	PENTA	DIC-2015

prosolar generacion consciente

PENTA INGENIERIA

PLANO No: PE-ING-1010-PTSPA-15-08 | REV. 1

MANUEL DE SALAS 104 – RUÑOA – FONOS/FAX(56)2-2412713-2412714

CUADRO DE RESUMEN DE GENERACION

N°	Equipo	Potencia (kWp)	Cantidad (Unidad)	Pot. Total (kWp)
1	Modulos Fotovoltaicos	0,25	200	50,00
2	Inversor SMA 25000TL	25	2	50,00
		Potencia Total a Declarar		50 kW

UBICACION

INSCRIPCION SEC

PROGRAMA TECHOS SOLARES PUBLICOS
HOSPITAL PROVINCIAL DEL HUASCO
VALLENAR

CALLE : AV. HUASCO
N° 392
COMUNA : VALLENAR
REGION : III REGION, ATACAMA

LAMINA: 8 DE 10
FECHA: DIC – 2015
ESCALA: INDICADAS

PROPIETARIO
HOSPITAL PROVINCIAL DEL HUASCO
RUT: 61.605.350-0

INSTALADOR