
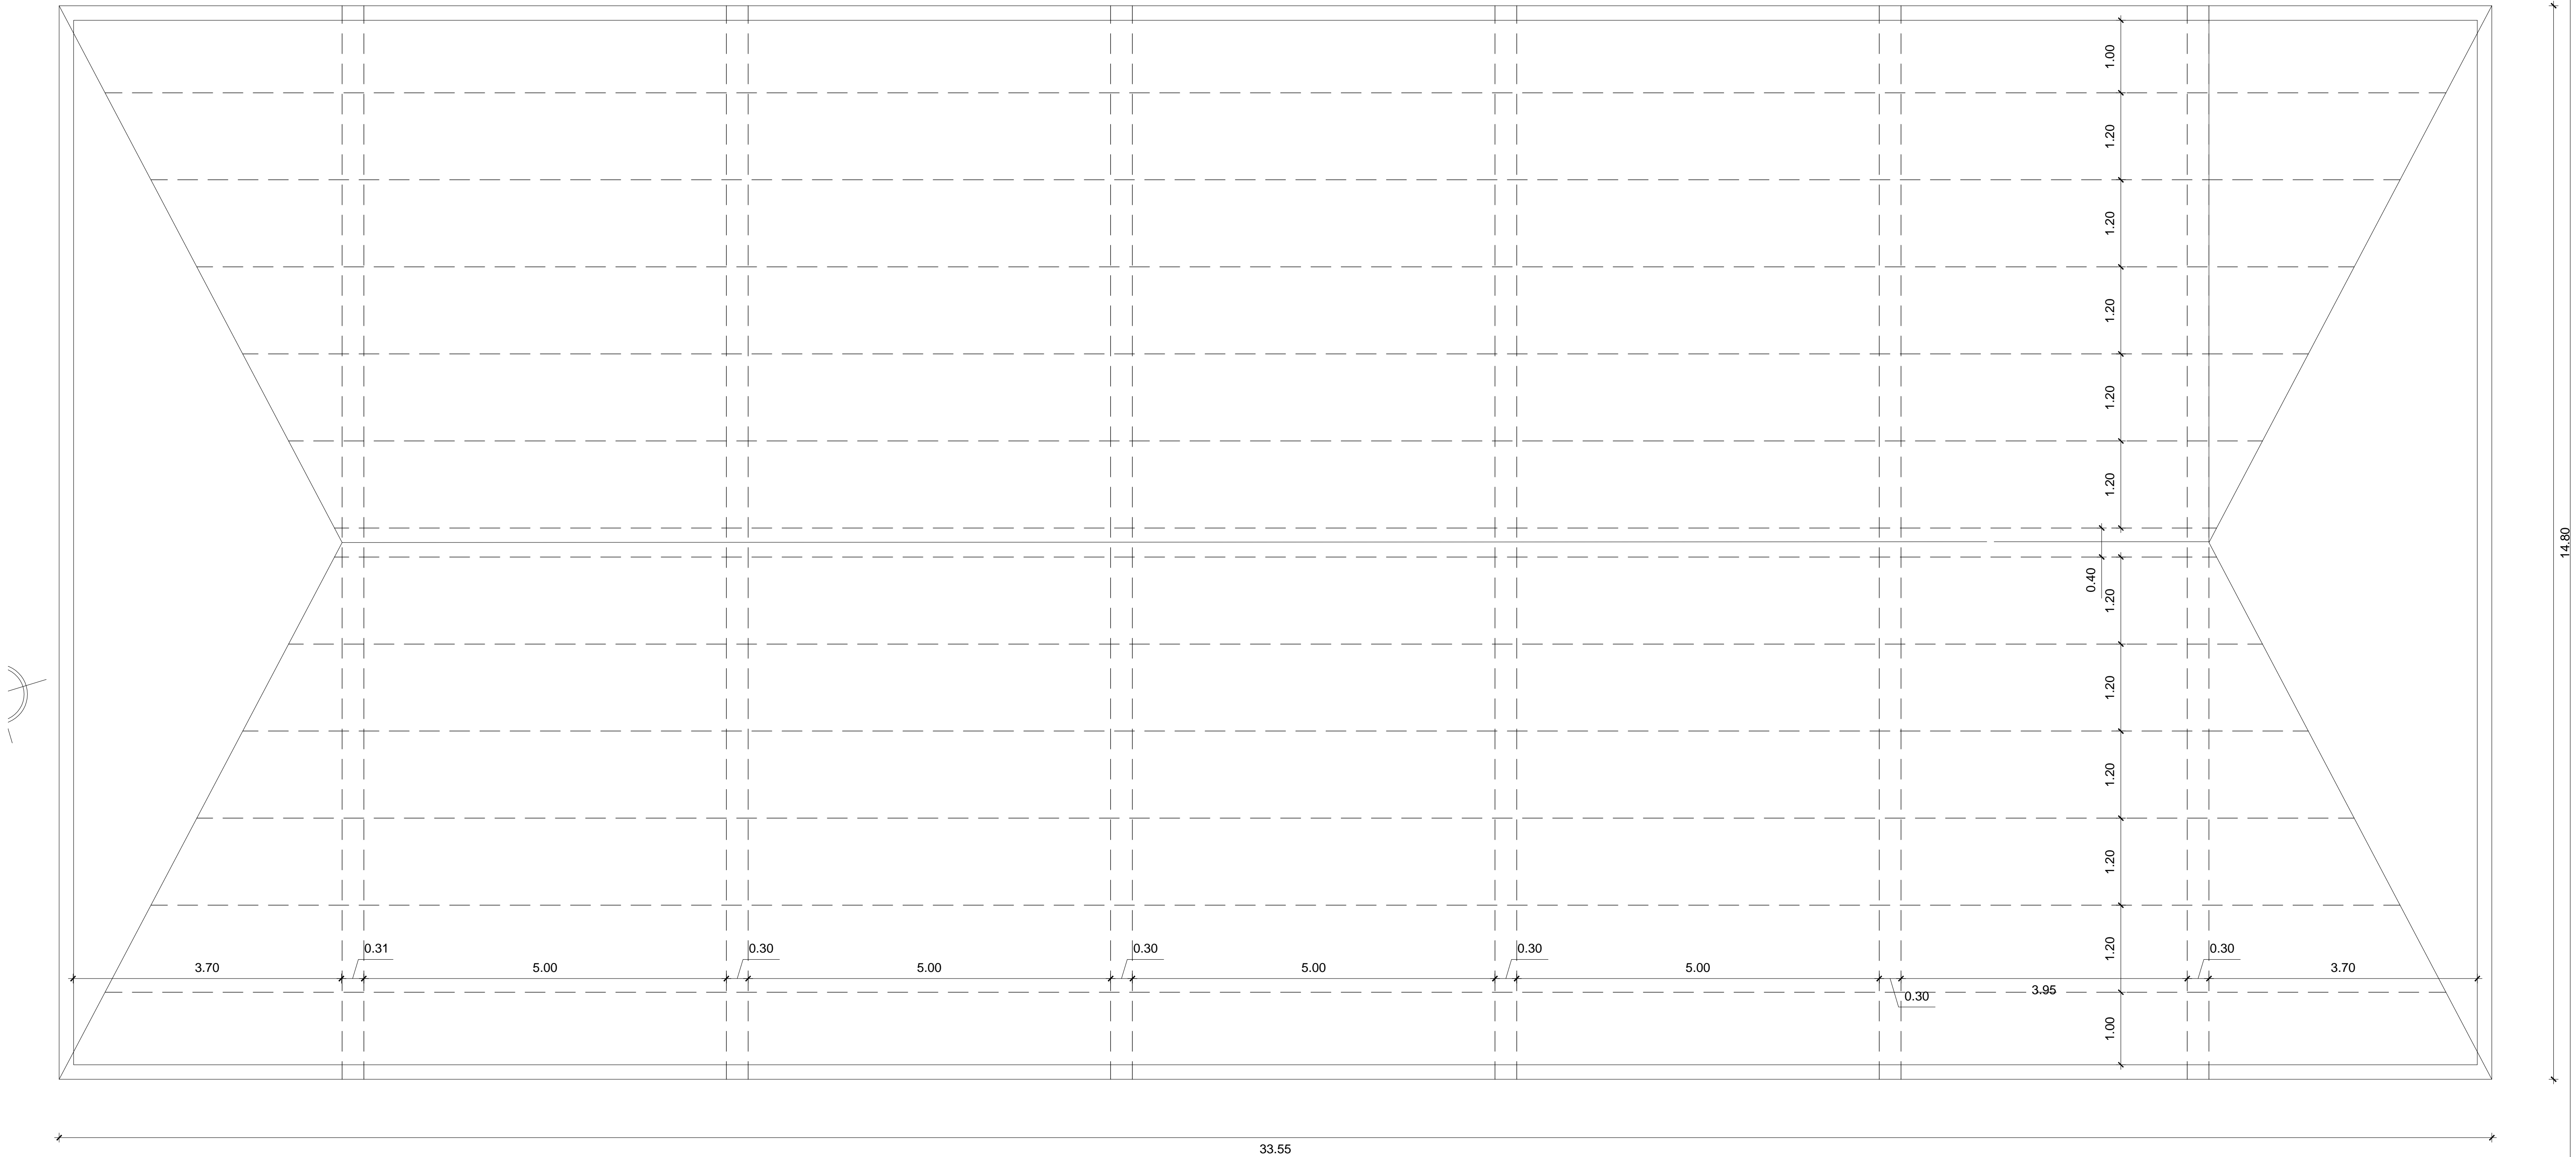



ESTRUCTURA DE TECHUMBRE
S/e

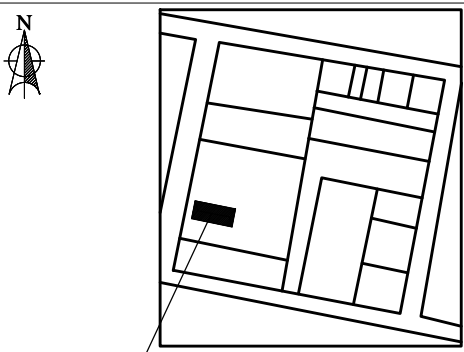

Nota: Las medidas de cerchas y costaneras son el resultado de un levantamiento en terreno, ya que la información planimétrica correspondiente no fue entregada.

NOTA:
LOS MATERIALES QUE REQUIEREN CERTIFICACION O
AUTORIZACION PARA SU USO, CUMPLEN CON ESTE REQUISITO

LAMINA 10/11		<div>POTENCIA SISTEMA FOTOVOLTAICO</div> <div>1 Inversores CC/CA Pot. Máx.= 10 kW</div> <div>Total Pot. máx= 10 kW</div>																
<div>CROQUIS UBICACION</div> <div></div> <div>BUIN N°655 Parral Referencia Google Earth: Coordenadas: 36° 8'44.08"S 71°49'16.19"O</div>		<div><div> ECOLIFE S.A Departamento Técnico</div><div>SISTEMA FOTOVOLTAICO DE AUTOCONSUMO JUZGADOS DE FAMILIA PLANO ESTRUCTURAL Y DETALLE DE COSTANERAS</div><table><tr><td>DIRECCION: Buin N°655</td><td>ESCALA: S/E</td><td>FECHA: Nov.-2015</td></tr><tr><td>COMUNA: Parral</td><td>UNIDAD: S/U</td><td>DIBUJO: L TUDELA</td></tr><tr><td>REGION: Del Maule</td><td>DESTINO DE PROPIEDAD:</td><td>PUBLICA</td></tr><tr><td>ACEPTACION PROPIETARIO:</td><td colspan="2">INSTALADOR:</td></tr><tr><td>Corporación Administrativa Poder Judicial R.U.T. 60.301.001-9 R.L. Robert Quiroga Inostroza R.U.T. 7.842.201-7 PARRAL</td><td colspan="2">CRISTIAN SOTO INGENIERO ELECTRICO CALLE NUEVA 5399 - CONCHALI, STGO. Fono: +562 23520040</td></tr></table></div>		DIRECCION: Buin N°655	ESCALA: S/E	FECHA: Nov.-2015	COMUNA: Parral	UNIDAD: S/U	DIBUJO: L TUDELA	REGION: Del Maule	DESTINO DE PROPIEDAD:	PUBLICA	ACEPTACION PROPIETARIO:	INSTALADOR:		Corporación Administrativa Poder Judicial R.U.T. 60.301.001-9 R.L. Robert Quiroga Inostroza R.U.T. 7.842.201-7 PARRAL	CRISTIAN SOTO INGENIERO ELECTRICO CALLE NUEVA 5399 - CONCHALI, STGO. Fono: +562 23520040	
DIRECCION: Buin N°655	ESCALA: S/E	FECHA: Nov.-2015																
COMUNA: Parral	UNIDAD: S/U	DIBUJO: L TUDELA																
REGION: Del Maule	DESTINO DE PROPIEDAD:	PUBLICA																
ACEPTACION PROPIETARIO:	INSTALADOR:																	
Corporación Administrativa Poder Judicial R.U.T. 60.301.001-9 R.L. Robert Quiroga Inostroza R.U.T. 7.842.201-7 PARRAL	CRISTIAN SOTO INGENIERO ELECTRICO CALLE NUEVA 5399 - CONCHALI, STGO. Fono: +562 23520040																	
N° _____																		
FECHA: _____																		