


ESTRUCTURA DE TECHUMBRE

S/e

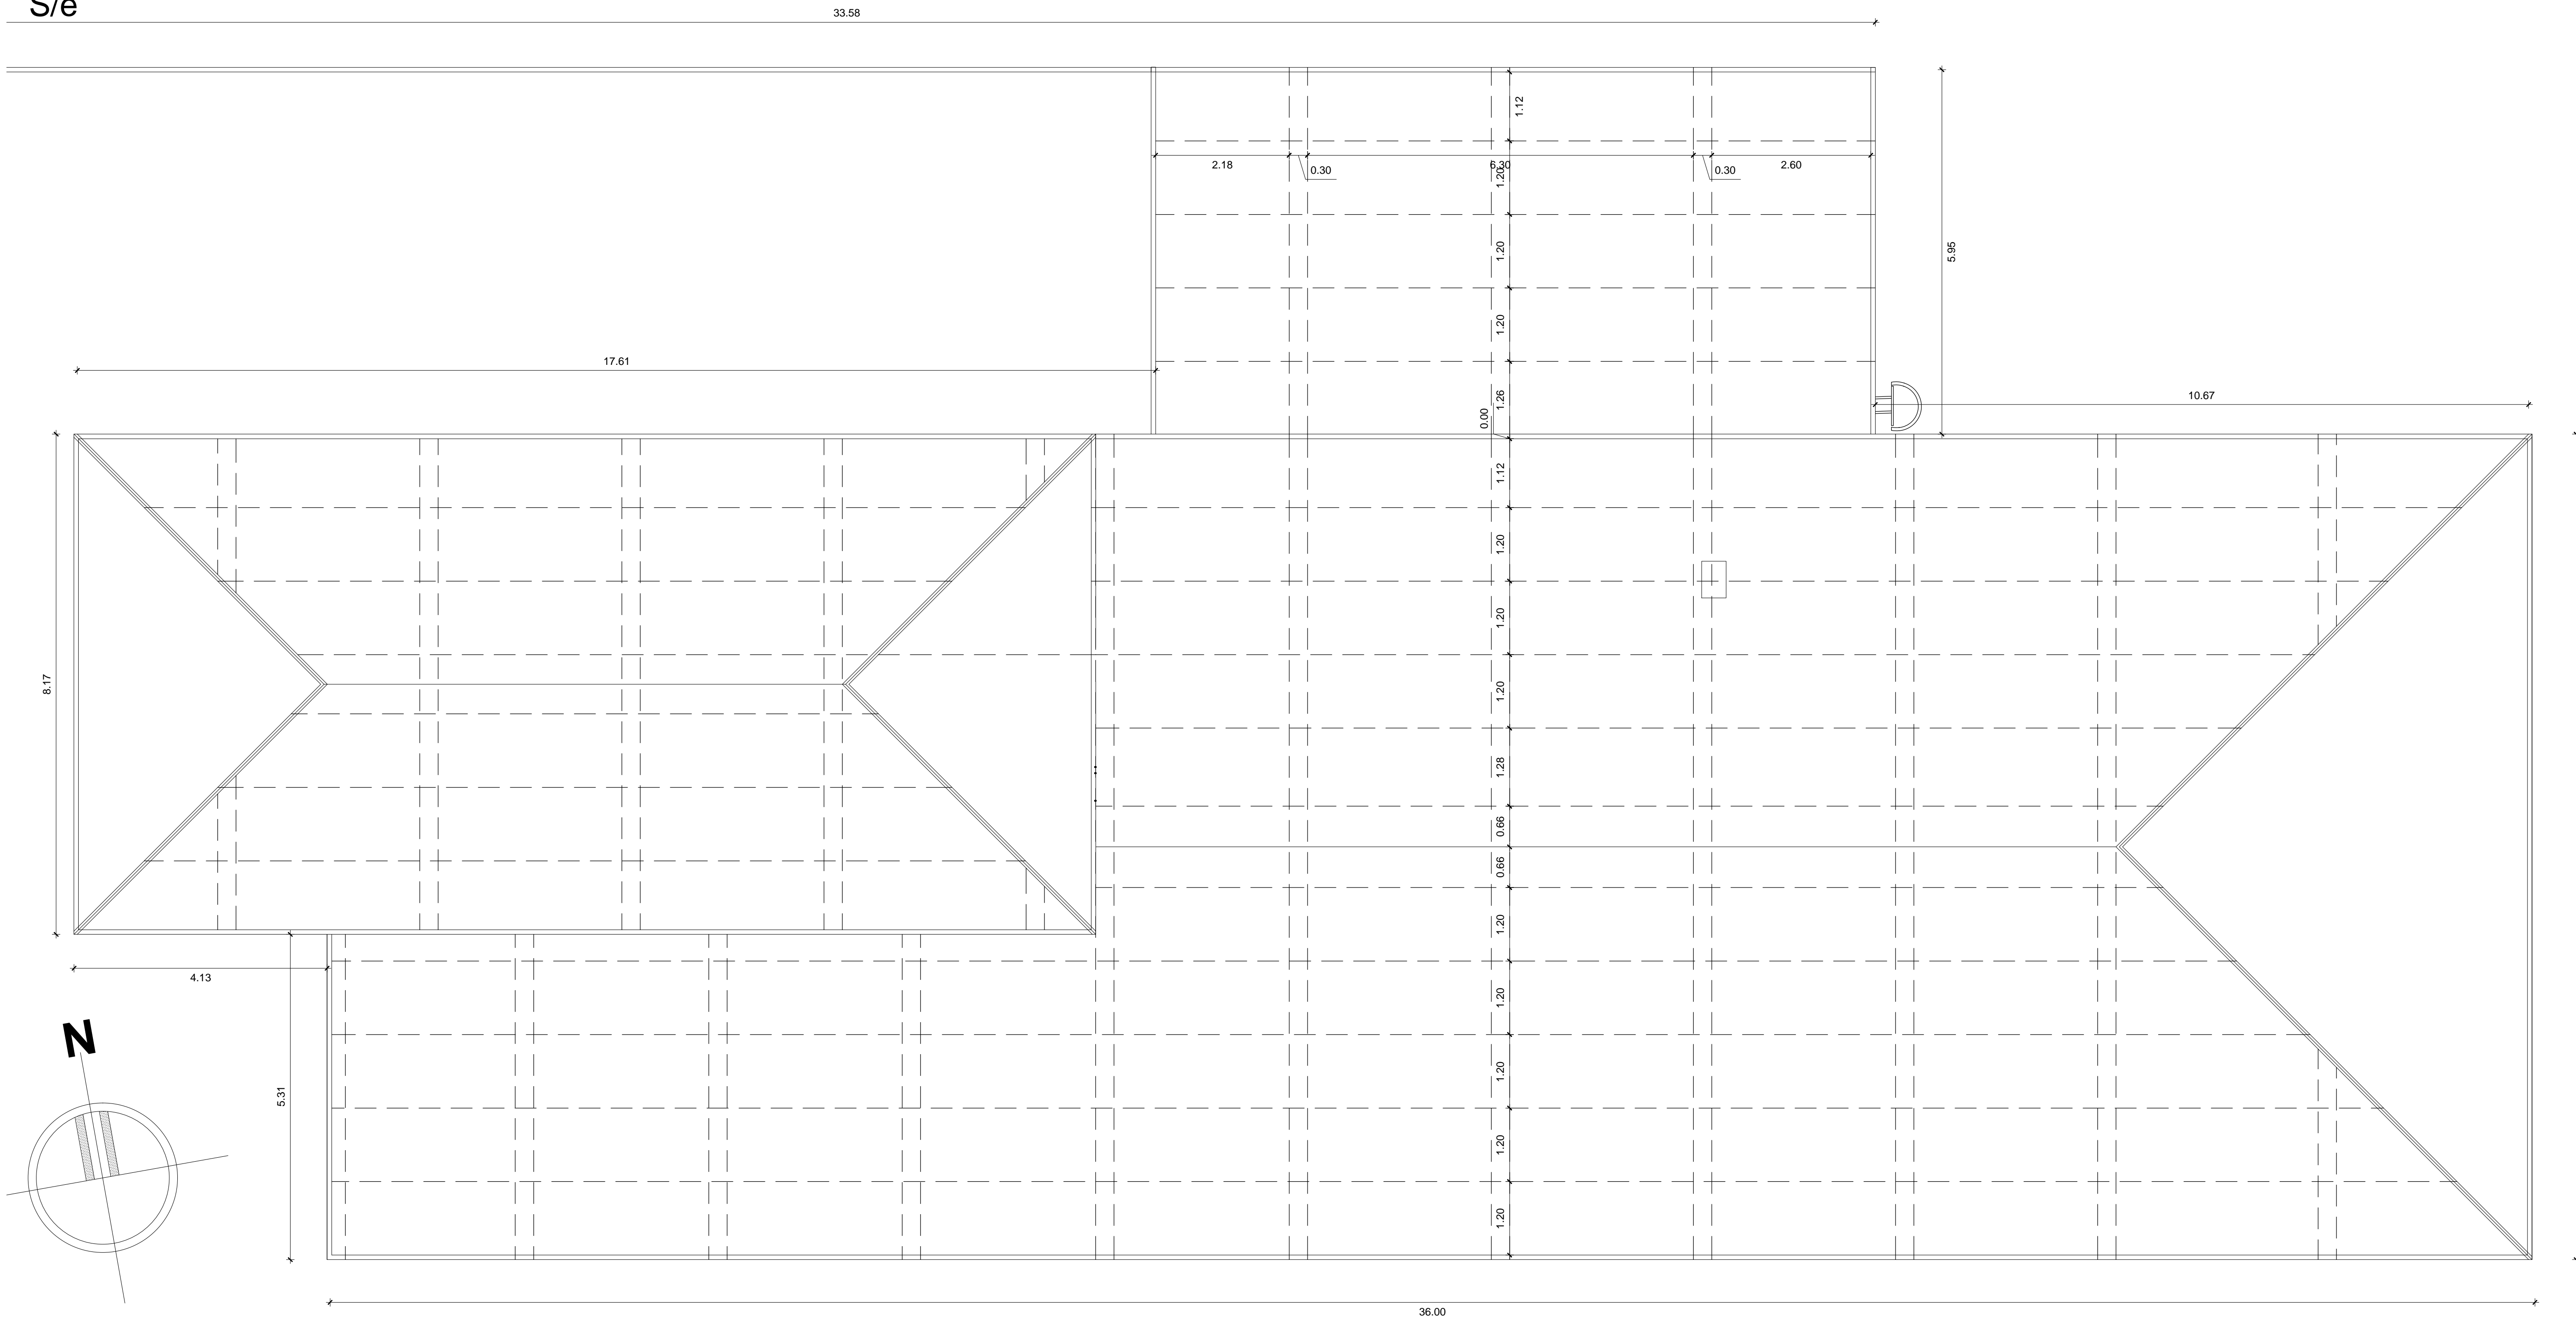

Nota: Las medidas de cerchas y costaneras son el resultado de un levantamiento en terreno, ya que la información planimétrica correspondiente no fue entregada.

NOTA:
LOS MATERIALES QUE REQUIEREN CERTIFICACION O
AUTORIZACION PARA SU USO, CUMPLEN CON ESTE REQUISITO

LAMINA 10/11

CROQUIS UBICACION

INSCRIPCION SEC

Nº _____

FECHA: _____

POTENCIA SISTEMA FOTOVOLTAICO

1 Inversor CC/CA Pot. Máx.= 20 kW

Total Pot. máx= 20 kW

ECOLIFE S.A
Departamento Técnico

SISTEMA FOTOVOLTAICO
DE AUTOCONSUMO
JUZGADOS DE GARANTÍA

PLANO ESTRUCTURAL Y DETALLE DE COSTANERAS

DIRECCION: Calle Ignacio Carrera Pinto s/n

COMUNA: Parral

REGION: Del Maule

ACEPTACION PROPIETARIO:

ESCALA: S/E

FECHA: Nov.-2015

UNIDAD: S/U

DIBUJO: I. TUDELA

DESTINO DE PROPIEDAD: PUBLICA

INSTALADOR:

Corporación Administrativa Poder Judicial

R.U.T. 60.301.001-9

R.L. Robert Quilhot Inostroza

R.U.T. 7.842.201-7

PARRAL

CRISTIAN SOTO

INGENIERO ELECTRICO

CALLE NUEVA 5399 - CONCHALI,STGO.

Fono: +562 23520040