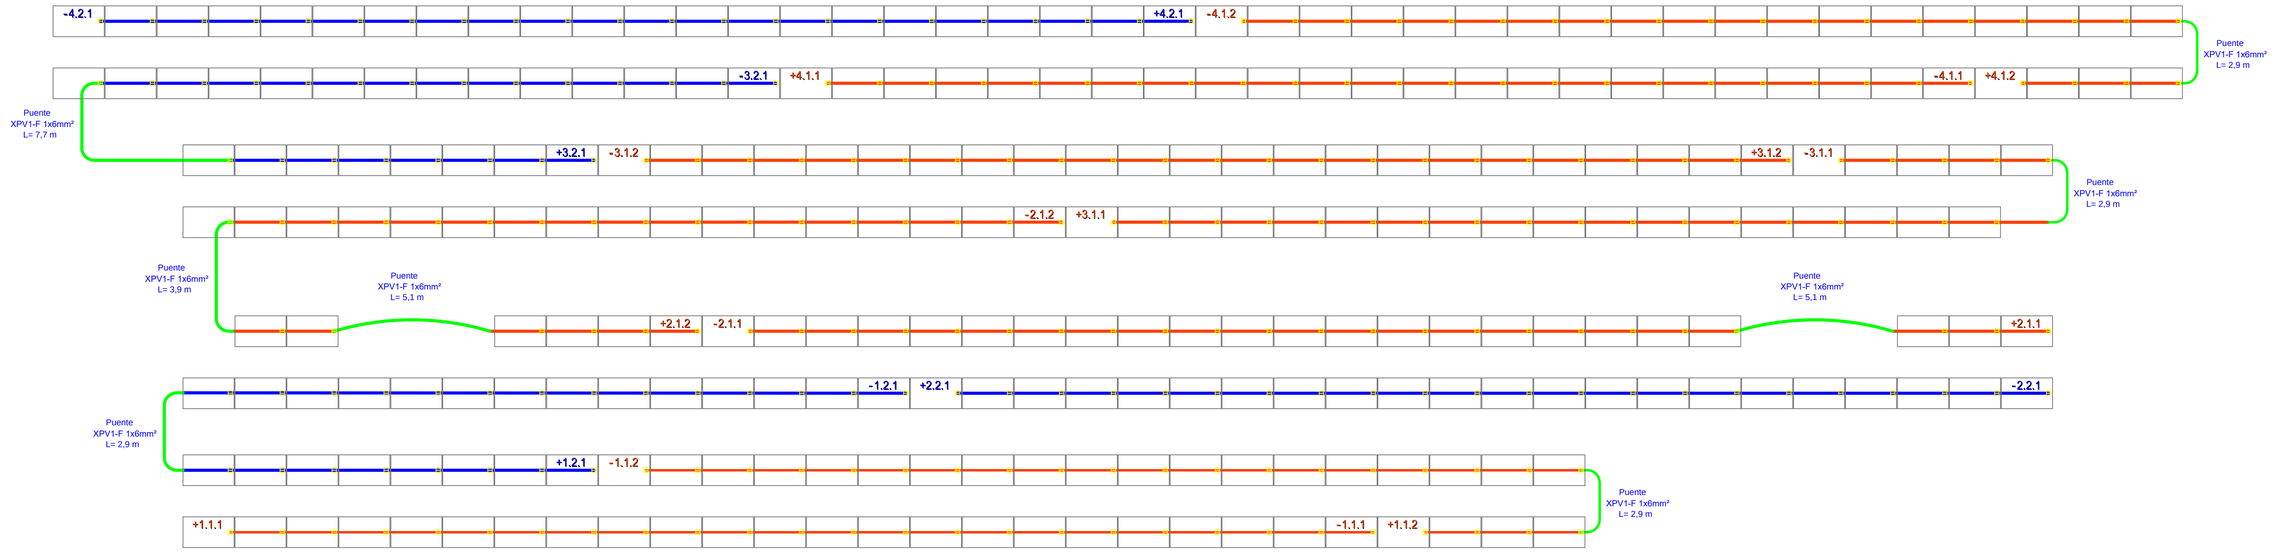

MC4 enchufe/buje

Inversor 1
Symo 17.5-3-M
Módulo poly 260 Wp
Entrada 1=> 2 Strings por 23 módulos
Entrada 2=> 1 String con 22 módulos
Summe: 68 Stck. módulos 260 Wp
Strings ± 1.1.1 a ± 1.1.2 / por 23 módulos
String ± 1.2.1 a ± 1.2.1 / 22 módulos

Inversor 2
Symo 17.5-3-M
Módulo poly 260 Wp
Entrada 1=> 2 Strings por 23 módulos
Entrada 2=> 1 String con 22 módulos
Summe: 68 Stck. módulos 260 Wp
Strings ± 1.1.1 a ± 1.1.2 / por 23 módulos
String ± 1.2.1 a ± 1.2.1 / 22 módulos

Inversor 3
Symo 17.5-3-M
Módulo poly 260 Wp
Entrada 1=> 2 Strings por 23 módulos
Entrada 2=> 1 String con 22 módulos
Summe: 68 Stck. módulos 260 Wp
Strings ± 1.1.1 a ± 1.1.2 / por 23 módulos
String ± 1.2.1 a ± 1.2.1 / 22 módulos

Inversor 4
Symo 17.5-3-M
Módulo poly 260 Wp
Entrada 1=> 2 Strings por 23 módulos
Entrada 2=> 1 String con 22 módulos
Summe: 68 Stck. módulos 260 Wp
Strings ± 1.1.1 a ± 1.1.2 / por 23 módulos
String ± 1.2.1 a ± 1.2.1 / 22 módulos

AS-BUILT

272 módulos= 70,72 kWp

N° Lamina	LIC	Contenido
1	d.1), g)	Layout general sistema, vista en planta módulos
2	d.3), e)	Detalle fijaciones de estructura e impermeabilización
3	d.3)	Detalle fijaciones y estructuras cortes
4	d.4)	Equipo de medidas de seguridad
5	i.1)	Cableado generador fotovoltaico
6	p)	Cuadros de generacion Apendice N°1+3 RDR01/2014
7	k), n)	Layout inversores y punto de conexión
8	j)	Layout canalización
9	h), l)	Diagrama unilineal y control
10	i.2)	Diagrama elemental
11	q)	Layout Puesta a Tierra
12	m)	Plano sistema monitoreo

UBICACION

Observaciones.:

Indice	Cambios	Fecha	Nombre
	Fecha	Nombre	
Realiz	22.02.17	N. Schwab	
Vis.			

Leyenda

+4.1.1
Polo
Número inversor
Entrada / MPP tracker
Número String
Cableado string 23 módulos
Cable solar 1x4mm²
Cableado string 22 módulos
Cable solar 1x4mm²
Puentes
XPV1-F 1x6mm²

Denominación
MUSEO DE LA MEMORIA
Sistema Fotovoltaico 70,72 kWp

Dirección
Cableado generador fotovoltaico

Escala
. / .

Esquema N°: E 1.2
LIC N°: i.1)
Formato: A1
Projecto N°: 2016-09-13 CL

GRAMMER SOLAR Chile SpA
Almirante Zegers # 1 A Of. 1C
Providencia, Santiago de Chile
www.grammer-solar.cl