


DISPOSICIÓN DE CANALIZACIÓN

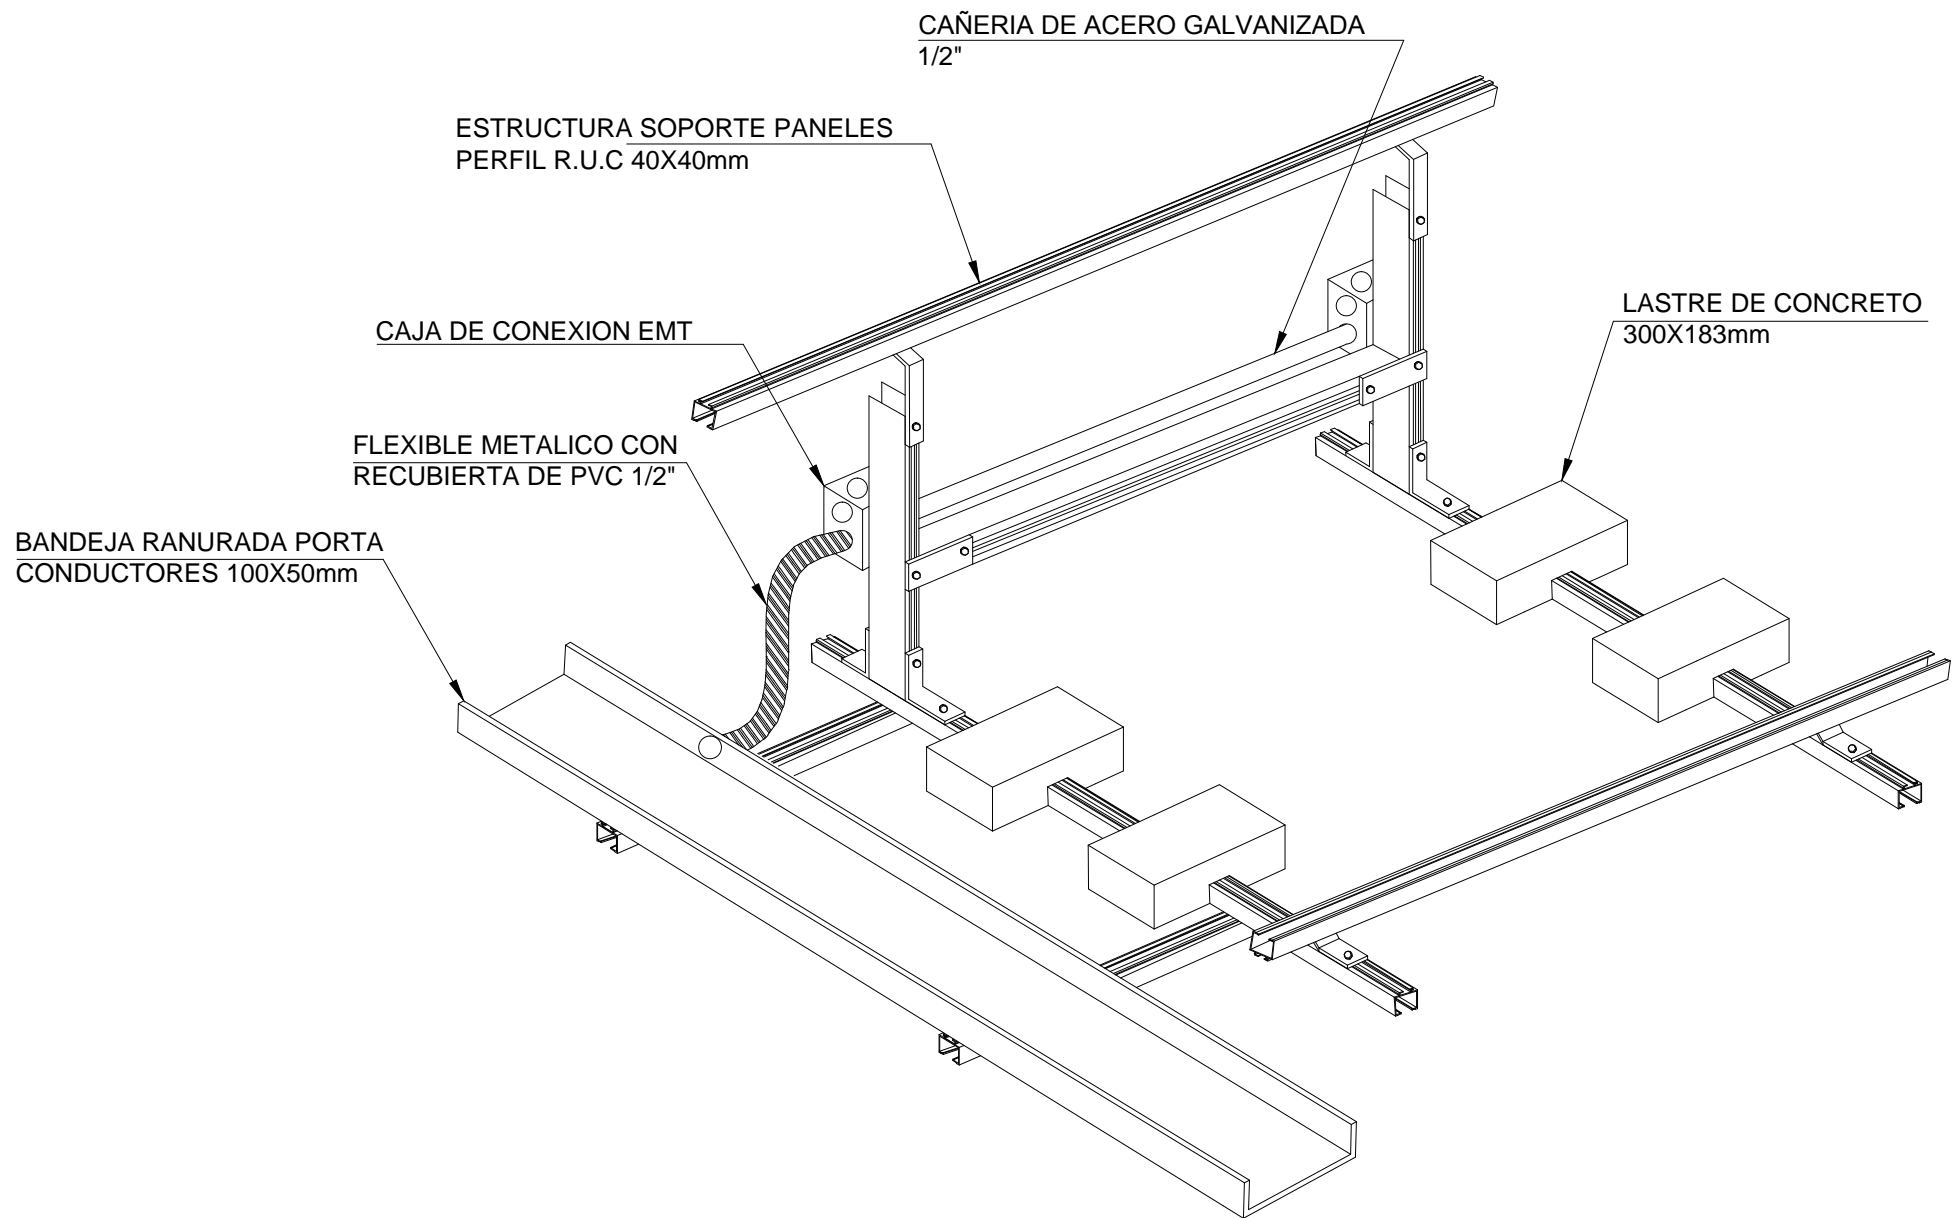

DETALLE CANALIZACIÓN MONTADA EN ESTRUCTURA TRI-STAND-TRUANGULAR

SIMBOLOGIA	
	CAJA DE DISTRIBUCION
	INVERSOR 15000TL/15Kw
	TABLERO DE CONTROL
	TABLERO DE COMUNICACION
	BANDEJA RANURADA PORTA CONDUCTORES
	CAÑERÍA DE ACERO GALVANIZADO 1"
	FLEXIBLE METALICO CON RECUBIERTA DE PVC 1"
	CONDULET

CUADRO RESUMEN DE LAMINAS		
LAMINA Nº	CONTENIDO	REV
PROYECTO DE INSTALACION SOLAR FOTOVOLTAICA		
POLICIA DE INVESTIGACIONES		
AV LAS AMERICAS Nº 4190, ALTO HOSPICIO		
1 DE 9	EMPLAZAMIENTO	C
2 DE 9	DISPOSICION DE CANALIZACION	C
3 DE 9	DISPOSICION DE PANELES FV	C
4 DE 9	DISPOSICION DE STRING	C
5 DE 9	ATERRAMIENTOS	C
6 DE 9	DIAGRAMAS UNILINEALES	C
7 DE 9	CUADROS DE CARGAS	C
8 DE 9	DISPOSICION DE GATERA	C
9 DE 9	DISPOSICION DE ESTRUCTURA	C

CUADRO DE RESUMEN DE GENERACION				
Nº	Equipo	Potencia	Cantidad	Pot. Total
		(kWp)	(Unidad)	(kWp)
1	Modulos Fotovoltaicos	0,31	97	30,07
2	Inversor SMA 10000TL	20	1	20,00
3	Inversor SMA 20000TL	10	1	10,00
Potencia Total a Declarar				30 kW

TODOS LOS MATERIALES QUE REQUIEREN CERTIFICACION PARA SU USO, CUMPLEN CON ESTE REQUISITO

NORTE	REVISION	CONTENIDO:	LAMINA
		DISPOSICIÓN DE CANALIZACIÓN	2
ARCHIVO-CAD :			

REV	MODIFICACIONES	DIBUJO	REVISO	FECHA	<b>prosolar</b> generacion consciente		<b>penta</b> INGENIERIA	
C	PLANOS AS BUILT	PENTA	PENTA	MAY-2017	PLANO No	REV.	MANUEL DE SALAS 181 - RUÑOA - FONOS/FAX:2744920-3412713-3412714	
B	INSCRIPCION SEC	PENTA	PENTA	MAR-2017	PTSP_02-17_R-C_02	C	PROYECTO DE INSTALACION ELECTRICA FOTOVOLTAICA PDI ALTO HOSPICIO	
A	EMITIDO PARA REVISION	HARC	EMSEL	FEB-2017	UBICACION		CALLE : AV LAS AMERICAS Nº 4190 COMUNA : ALTO HOSPICIO REGION : TARAPACA ACEPTACION PROPIETARIO RUT: 60.506.000-5	
