




DISPOSICIÓN DE STRING

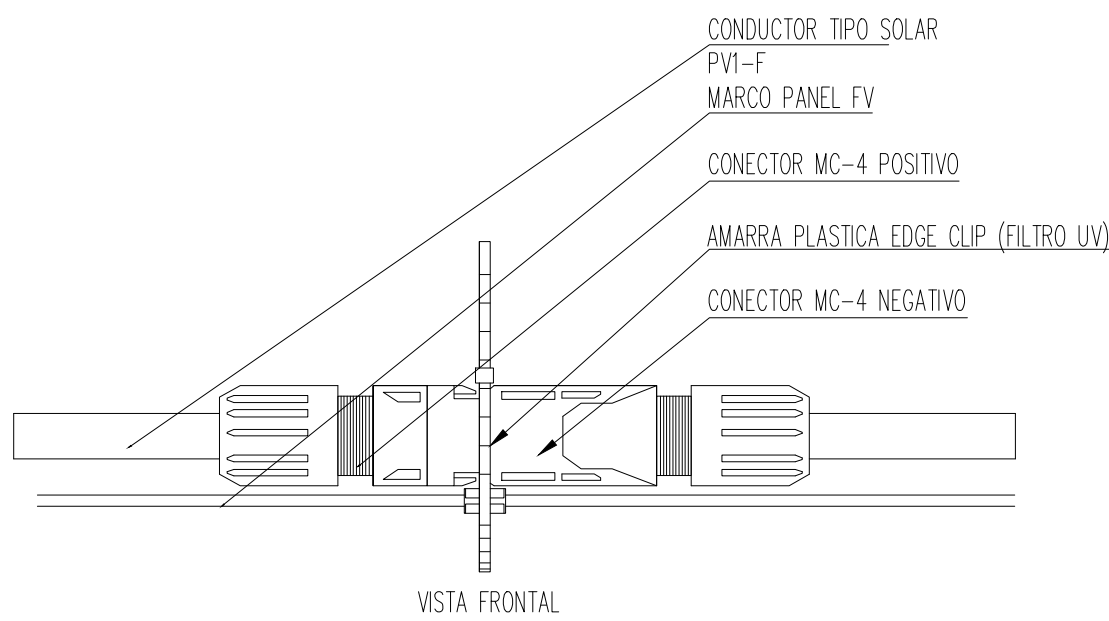


DETALLE CONEXIÓN DE MÓDULOS

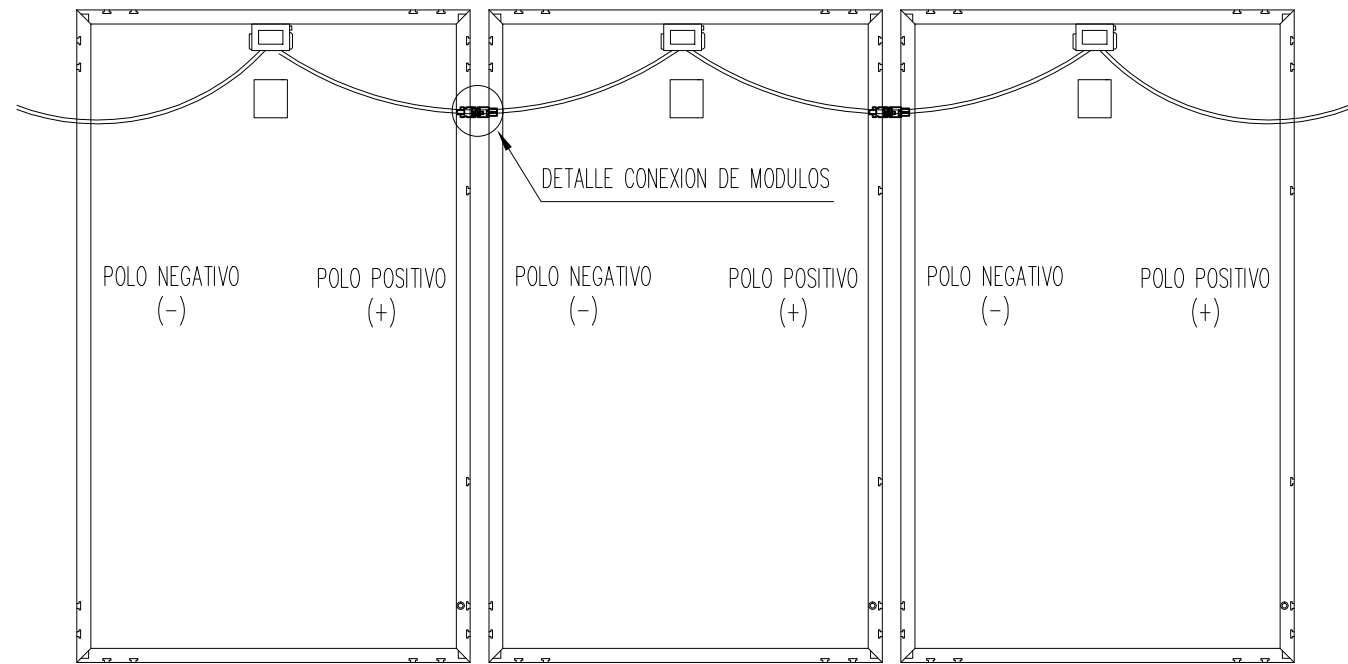

DETALLE CONEXIÓN PANELES

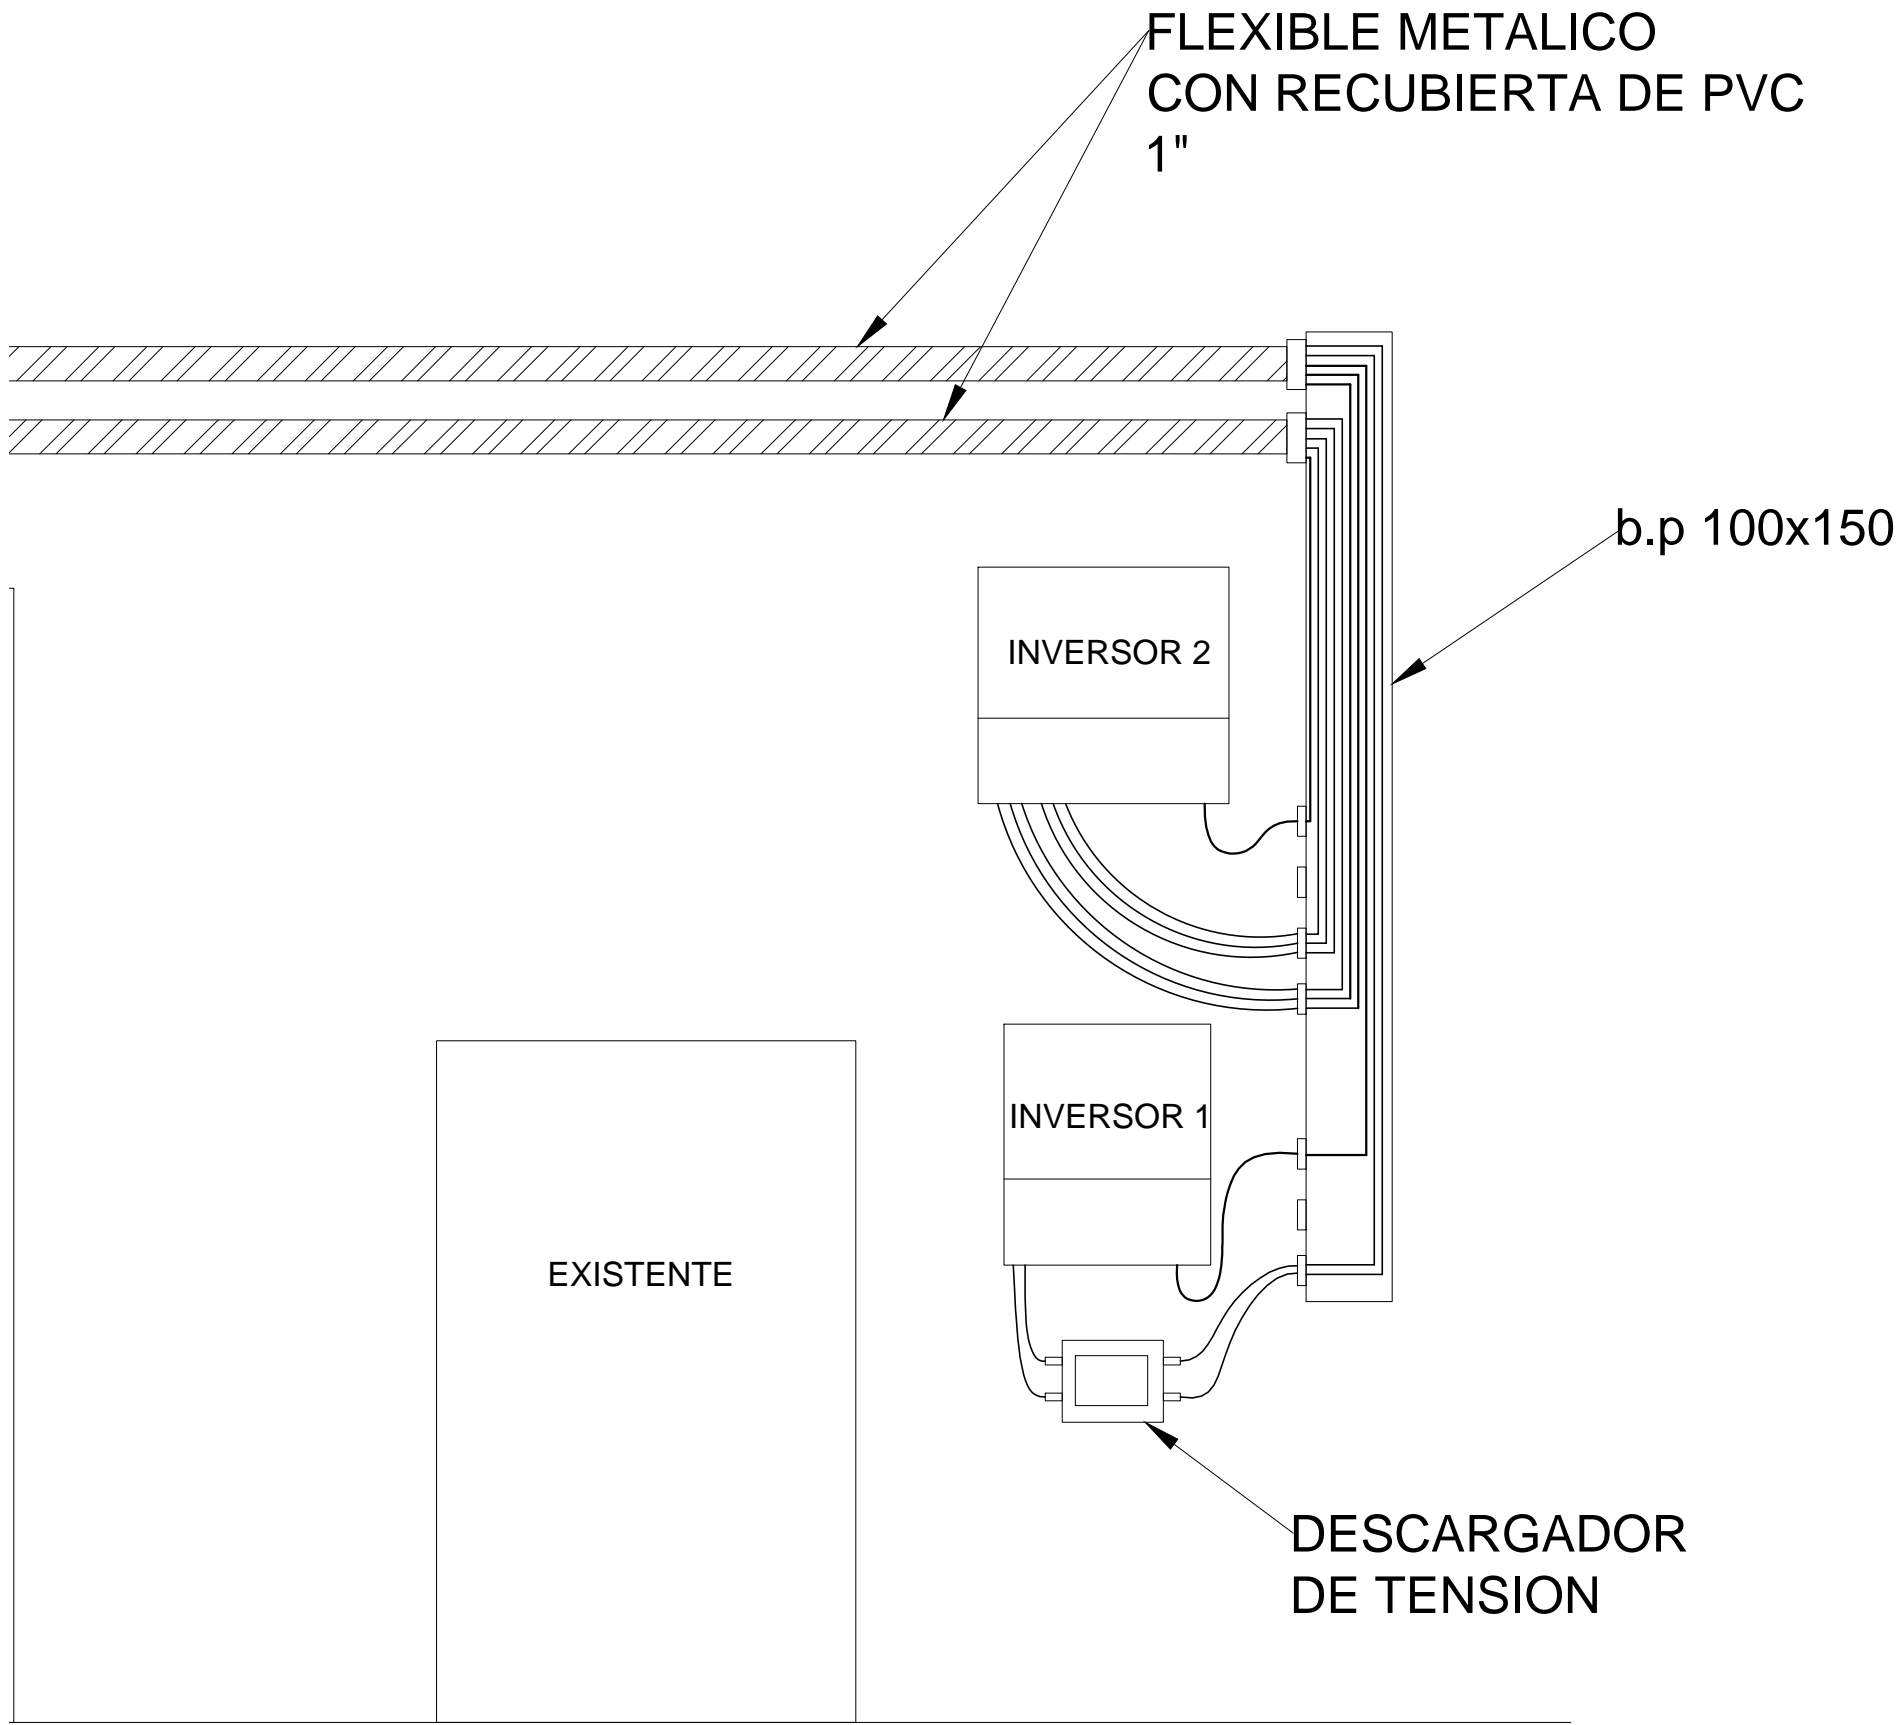

DETALLE DE CONEXION DE STRING A INVERSORES EN SALA ELECTRICA

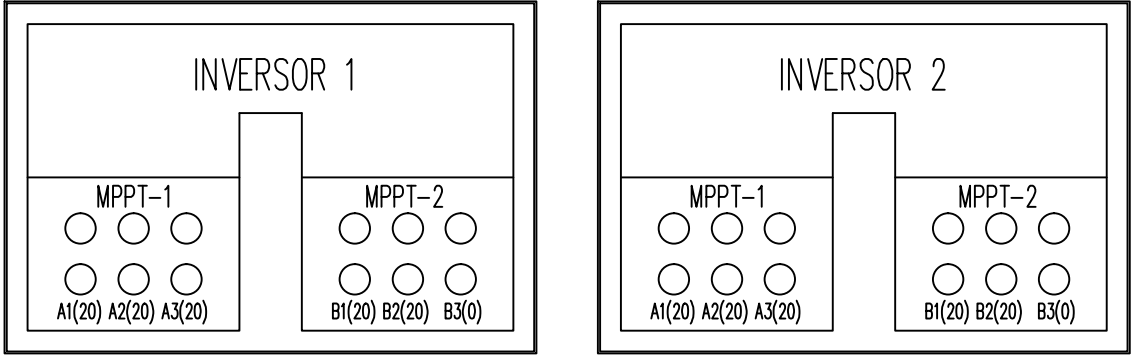

DETALLE INVERSOR

CUADRO RESUMEN DE LAMINAS		
LAMINA N°	CONTENIDO	REV
PROYECTO DE INSTALACION SOLAR FOTOVOLTAICA		
POLICIA DE INVESTIGACIONES		
AV LAS AMERICAS N°4190, ALTO HOSPICIO		
1 DE 9	EMPLAZAMIENTO	C
2 DE 9	DISPOSICION DE CANALIZACION	C
3 DE 9	DISPOSICION DE PANELES FV	C
4 DE 9	DISPOSICION DE STRING	C
5 DE 9	ATERRAMENTOS	C
6 DE 9	DIAGRAMAS UNILINEALES	C
7 DE 9	CUADROS DE CARGAS	C
8 DE 9	DISPOSICION DE GATERA	C
9 DE 9	DISPOSICION DE ESTRUCTURA	C

CUADRO DE RESUMEN DE GENERACION				
N°	Equipo	Potencia	Cantidad	Pot. Total
		(kWp)	(Unidad)	(kWp)
1	Modulos Fotovoltaicos	0,31	97	30,07
2	Inversor SMA 10000TL	20	1	20,00
3	Inversor SMA 20000TL	10	1	10,00
Potencia Total a Declarar				30 kW

SIMBOLOGIA	
	CONDUCTOR STRING 1
	CONDUCTOR STRING 2
	CONDUCTOR STRING 3
	CONDUCTOR STRING 4
	CONDUCTOR STRING 5
	CONDUCTOR STRING 6
	CONDUCTOR STRING 7
	CONDUCTOR STRING 8
	CAJA DE DISTRIBUCION
	INVERSOR 15000TL/15Kw
	TABLERO DE CONTROL
	TABLERO DE COMUNICACION
	BANDEJA RANURADA PORTA CONDUCTORES
	CAÑERÍA DE ACERO GALVANIZADO 1"
	FLEXIBLE METALICO CON RECUBIERTA DE PVC 1"
	CONDULET
	PANEL FOTOVOLTAICO

NORTE	REVISION	CONTENIDO:	LAMINA
		DISPOSICIÓN DE LOS STRING DETALLES DE CONEXION	4
ARCHIVO-CAD :			

TODOS LOS MATERIALES QUE REQUIEREN CERTIFICACION PARA SU USO, CUMPLEN CON ESTE REQUISITO

REV	MODIFICACIONES	DIBUJO	REVISO	FECHA	prosolar generacion consciente		Penta [®] INGENIERIA	
C	PLANOS AS BUILT	PENTA	PENTA	MAY-2017	PLANO No	REV.	MANUEL DE SALAS 181 - RUÑOA - FONO/FAX/2744920-3412713-3412714	
B	INSCRIPCION SEC	PENTA	PENTA	MAR-2017	PTSP_02-17_R-C_04	C	PROYECTO DE INSTALACION ELECTRICA FOTOVOLTAICA	
A	EMITIDO PARA REVISION	HARC	EMSEL	FEB-2017			PDI ALTO HOSPICIO	
UBICACION					INSCRIPCION SEC			