


DETALLE DE INSTALACION
GATERA EN EDIFICIO

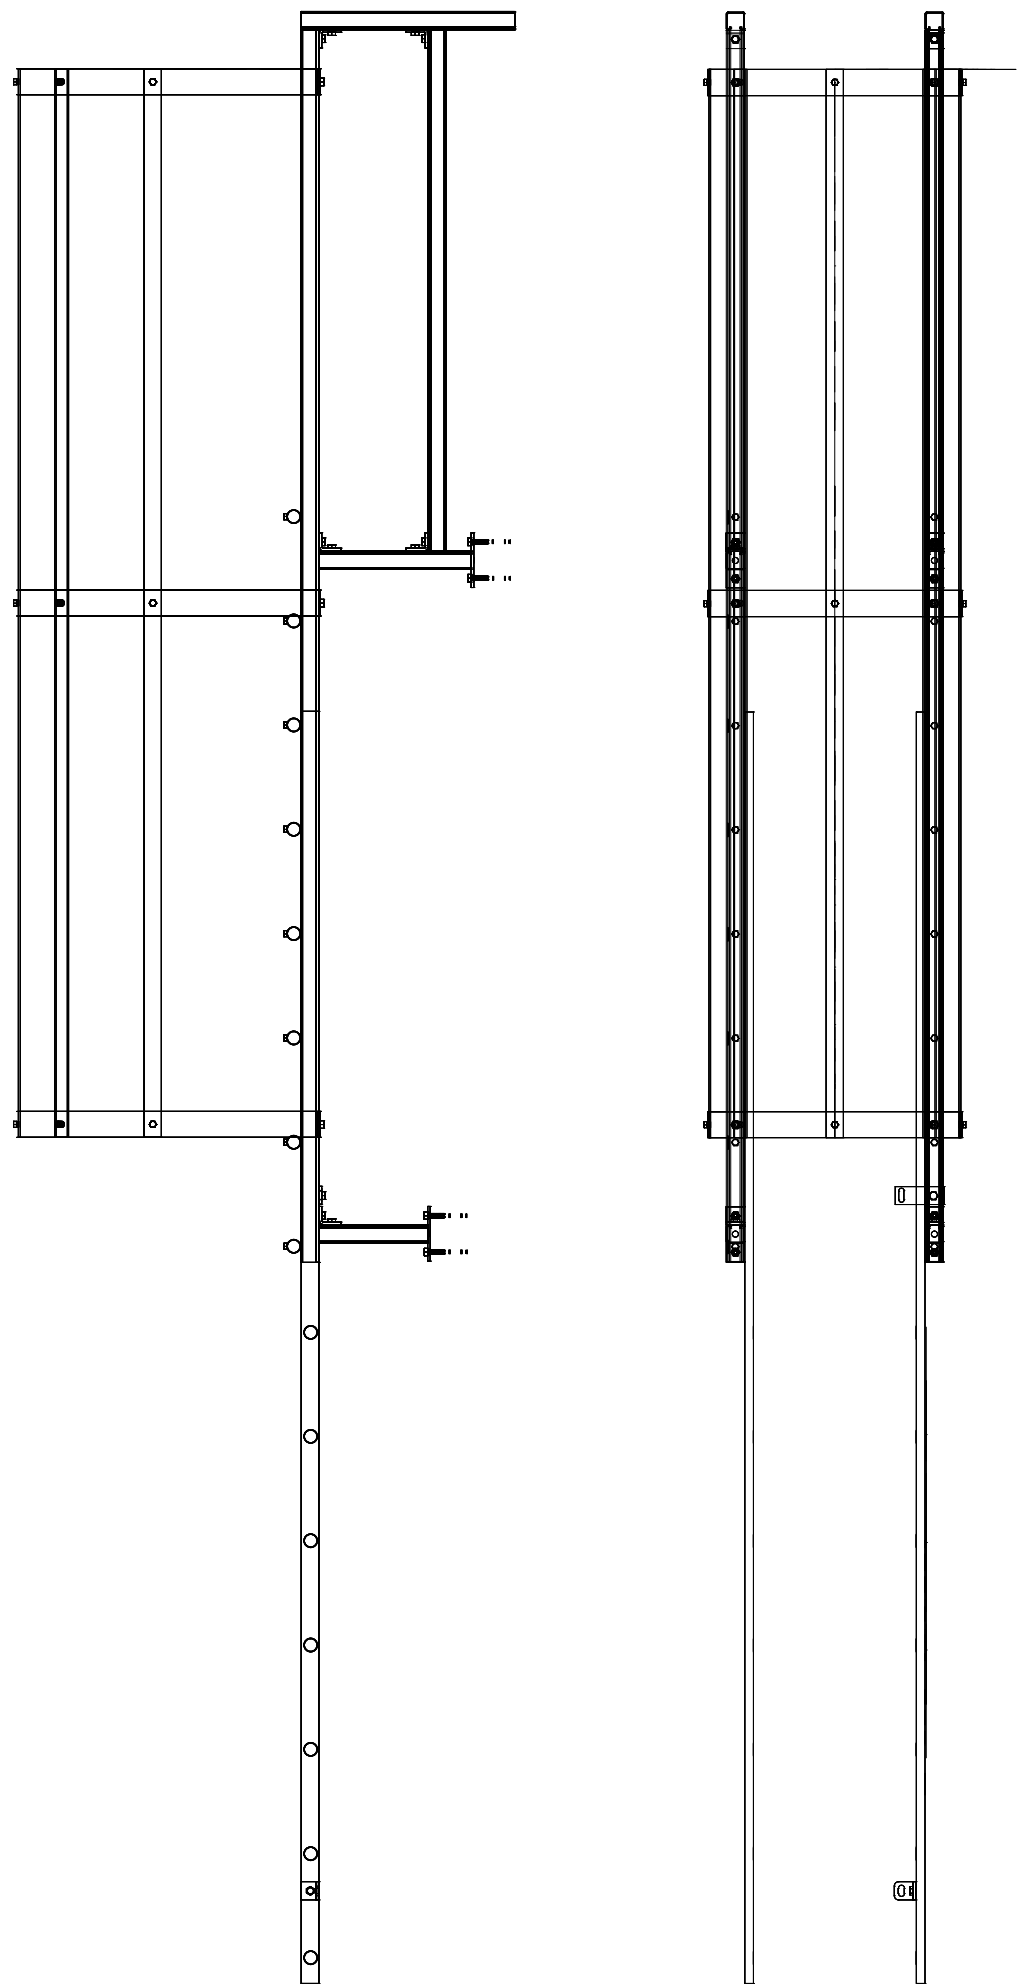


LATERAL

FRONTAL

1 ACERO CALIDAD A37-24
3 LAMINADO EN CALIENTE
4 PLANCH A e= 2mm
TERMINACIONES : GALVANIZADO EN CALIENTE ELECTROPINTADO O ZINCADO
OTROS ESQUEMAS DE PINTURA

DETALLE GATERA

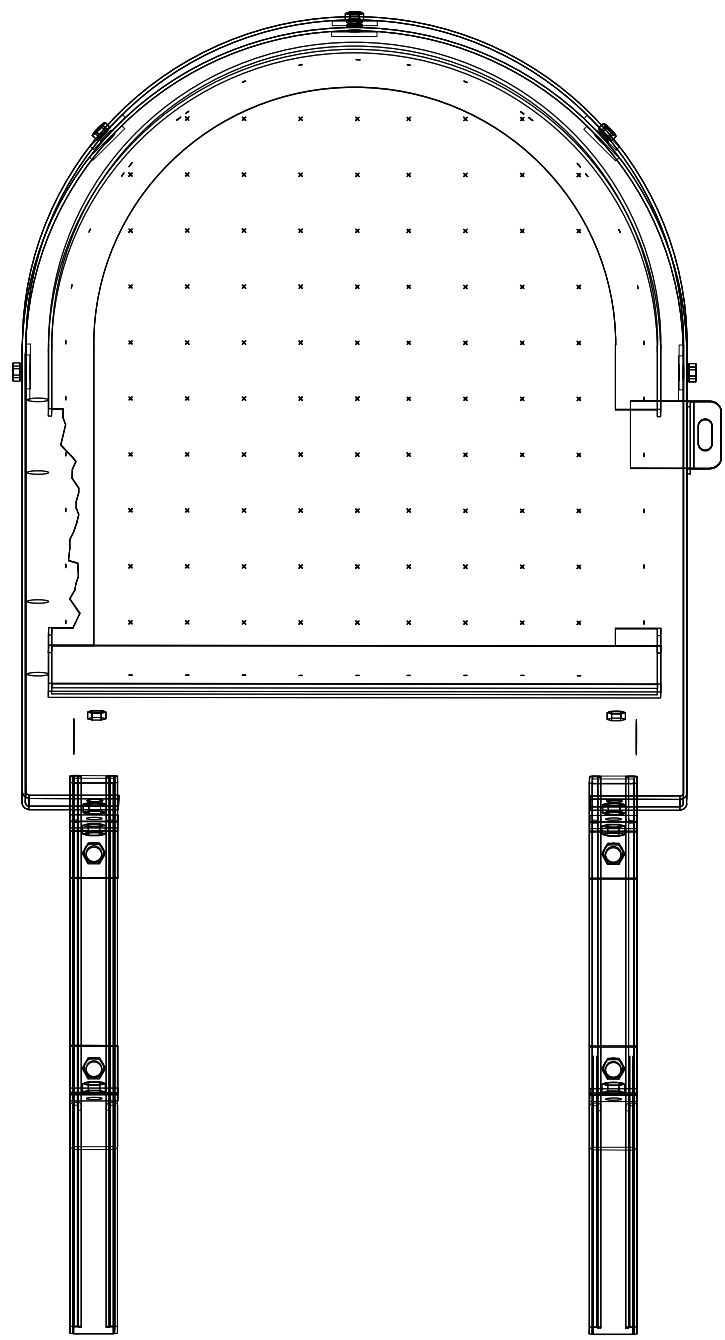




DETALLE GATERA

CUADRO RESUMEN DE LAMINAS		
LAMINA N°	CONTENIDO	REV
PROYECTO DE INSTALACION SOLAR FOTOVOLTAICA		
POLICIA DE INVESTIGACIONES		
AV LAS AMERICAS N°4190, ALTO HOSPICIO		
1 DE 9	EMPLAZAMIENTO	C
2 DE 9	DISPOSICION DE CANALIZACION	C
3 DE 9	DISPOSICION DE PANELES FV	C
4 DE 9	DISPOSICION DE STRING	C
5 DE 9	ATERRAMIENTOS	C
6 DE 9	DIAGRAMAS UNLINEALES	C
7 DE 9	CUADROS DE CARGAS	C
8 DE 9	DISPOSICION DE GATERA	C
9 DE 9	DISPOSICION DE ESTRUCTURA	C

CUADRO DE RESUMEN DE GENERACION				
N°	Equipo	Potencia	Cantidad	Pot. Total
		(kWp)	(Unidad)	(kWp)
1	Modulos Fotovoltaicos	0,31	97	30,07
2	Inversor SMA 10000TL	20	1	20,00
3	Inversor SMA 20000TL	10	1	10,00
Potencia Total a Declarar				30 kW

TODOS LOS MATERIALES QUE REQUIEREN CERTIFICACION PARA SU USO, CUMPLEN CON ESTE REQUISITO

NORTE	REVISION	CONTENIDO:	LAMINA
		DISPOSICION DE GATERA	8
ARCHIVO-CAD :			

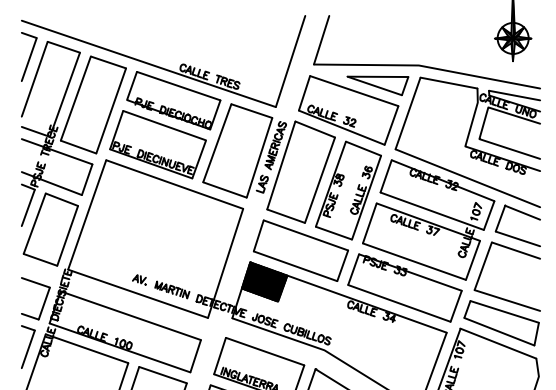REV		MODIFICACIONES		DIBUJO		REVISO		FECHA		 prosolar generacion consciente		 penta ® INGENIERIA																											
C		PLANOS AS BUILT		PENTA		PENTA		MAY-2017		PLANO No		REV.																											
B		INSCRIPCION SEC		PENTA		PENTA		MAR-2017		PTSP_02-17_R-C_08		C																											
A		EMITIDO PARA REVISION		HARC		EMSEL		FEB-2017				MANUEL DE SALAS 181 - RUJROA - FONOS/FAX:2744920-3412713-3412714																											
UBICACION				INSCRIPCION SEC								PROYECTO DE INSTALACION ELECTRICA FOTOVOLTAICA PDI ALTO HOSPICIO																											
												<table><tr><td>CALLE :</td><td>AV LAS AMERICAS N° 4190</td><td>LAMINA:</td><td>08 DE 09</td></tr><tr><td>COMUNA :</td><td>ALTO HOSPICIO</td><td>FECHA:</td><td>FEB - 2017</td></tr><tr><td>REGION :</td><td>TARAPACA</td><td>ESCALA:</td><td>1:100</td></tr><tr><td colspan="2">ACEPTACION PROPIETARIO</td><td colspan="2">INSTALADOR</td></tr><tr><td colspan="2">POLICIA DE INVESTIGACIONES RUJ: 60.506.000-5</td><td colspan="2"></td></tr><tr><td colspan="2">REP.-LEG: Eduardo Rodriguez Peña Troncoso REG.-SEC: 6.377.591-6, CLASE A DIR.-MANUEL DE SALAS N° 181 - FON: 223412713</td><td colspan="2">RAMIRO BELTRAN A. REG.-SEC: 6.377.591-6, CLASE A DIR.-MANUEL DE SALAS N° 181 - FON: 223412713</td></tr>
