


CONEXIÓN TIERRA EN PANELES

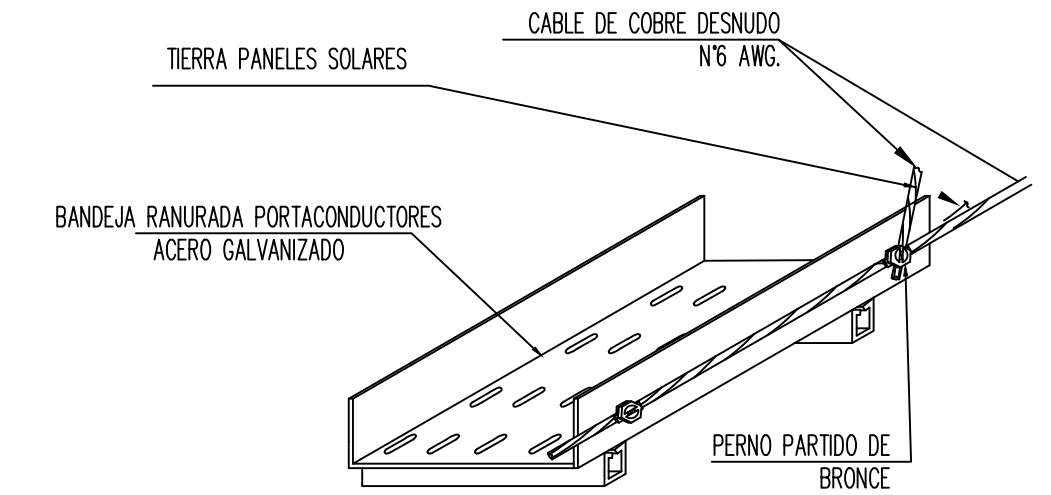

DETALLE DE BANDEJA ATERRIZADA

DISPOCISION PUESTA A TIERRA DE PANELES

CUADRO RESUMEN DE LAMINAS		
LAMINA N°	CONTENIDO	REV
PROYECTO DE INSTALACION SOLAR FOTOVOLTAICA		
POLICIA DE INVESTIGACIONES		
AV LAS AMERICAS N°4190, ALTO HOSPICIO		
1 DE 9	EMPLAZAMIENTO	C
2 DE 9	DISPOSICION DE CANALIZACION	C
3 DE 9	DISPOSICION DE PANELES FV	C
4 DE 9	DISPOSICION DE STRING	C
5 DE 9	ATERRAMIENTOS	C
6 DE 9	DIAGRAMAS UNILINEALES	C
7 DE 9	CUADROS DE CARGAS	C
8 DE 9	DISPOSICION DE GATERA	C
9 DE 9	DISPOSICION DE ESTRUCTURA	C

CUADRO DE RESUMEN DE GENERACION				
N°	Equipo	Potencia	Cantidad	Pot. Total
		(kWp)	(Unidad)	(kWp)
1	Modulos Fotovoltaicos	0,31	97	30,07
2	Inversor SMA 10000TL	20	1	20,00
3	Inversor SMA 20000TL	10	1	10,00
Potencia Total a Declarar				30 kW

TODOS LOS MATERIALES QUE REQUIEREN CERTIFICACION PARA SU USO, CUMPLEN CON ESTE REQUISITO

NORTE	REVISION	CONTENIDO:	LAMINA
		ATERRAMIENTO	5
ARCHIVO-CAD :			

REV	MODIFICACIONES	DIBUJO	REVISO	FECHA
C	PLANOS AS BUILT	PENTA	PENTA	MAY-2017
B	INSCRIPCION SEC	PENTA	PENTA	MAR-2017
A	EMITIDO PARA REVISION	HARC	EMSEL	FEB-2017

UBICACION

INSCRIPCION SEC

PROYECTO DE INSTALACION ELECTRICA FOTOVOLTAICA

PDI ALTO HOSPICIO

CALLE : AV LAS AMERICAS N° 4190	LAMINA:	05 DE 09
COMUNA : ALTO HOSPICIO	FECHA:	FEB - 2017
REGION : TARAPACA	ESCALA:	1:100
ACEPTACION PROPIETARIO	INSTALADOR	
POLICIA DE INVESTIGACIONES RUT: 60.506.000-5	REP.-LEG: Eduardo Rodríguez Peña Troncoso REG.-SEC.: 6.377.591-6, CLASE A DIR.: ANGENIA LAS AMERICAS 4190	
RAMIRO BELTRAN A. REG.-SEC.: 6.377.591-6, CLASE A DIR.: MANUEL DE SALAS N° 181 - FON.: 223412713		

MANUEL DE SALAS 181 - RUÑOA - FONOS/FAX:2744920-3412713-3412714