



DISPOSICION DE STRING

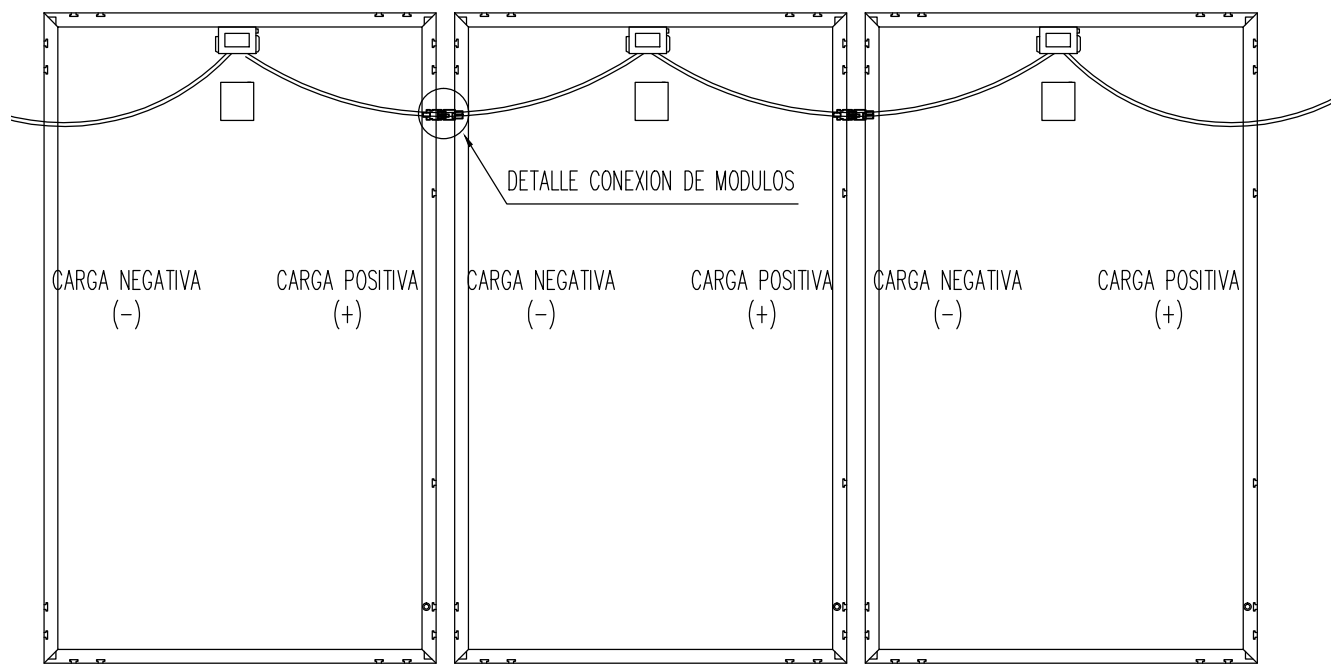

DETALLE CONEXIÓN PANELES

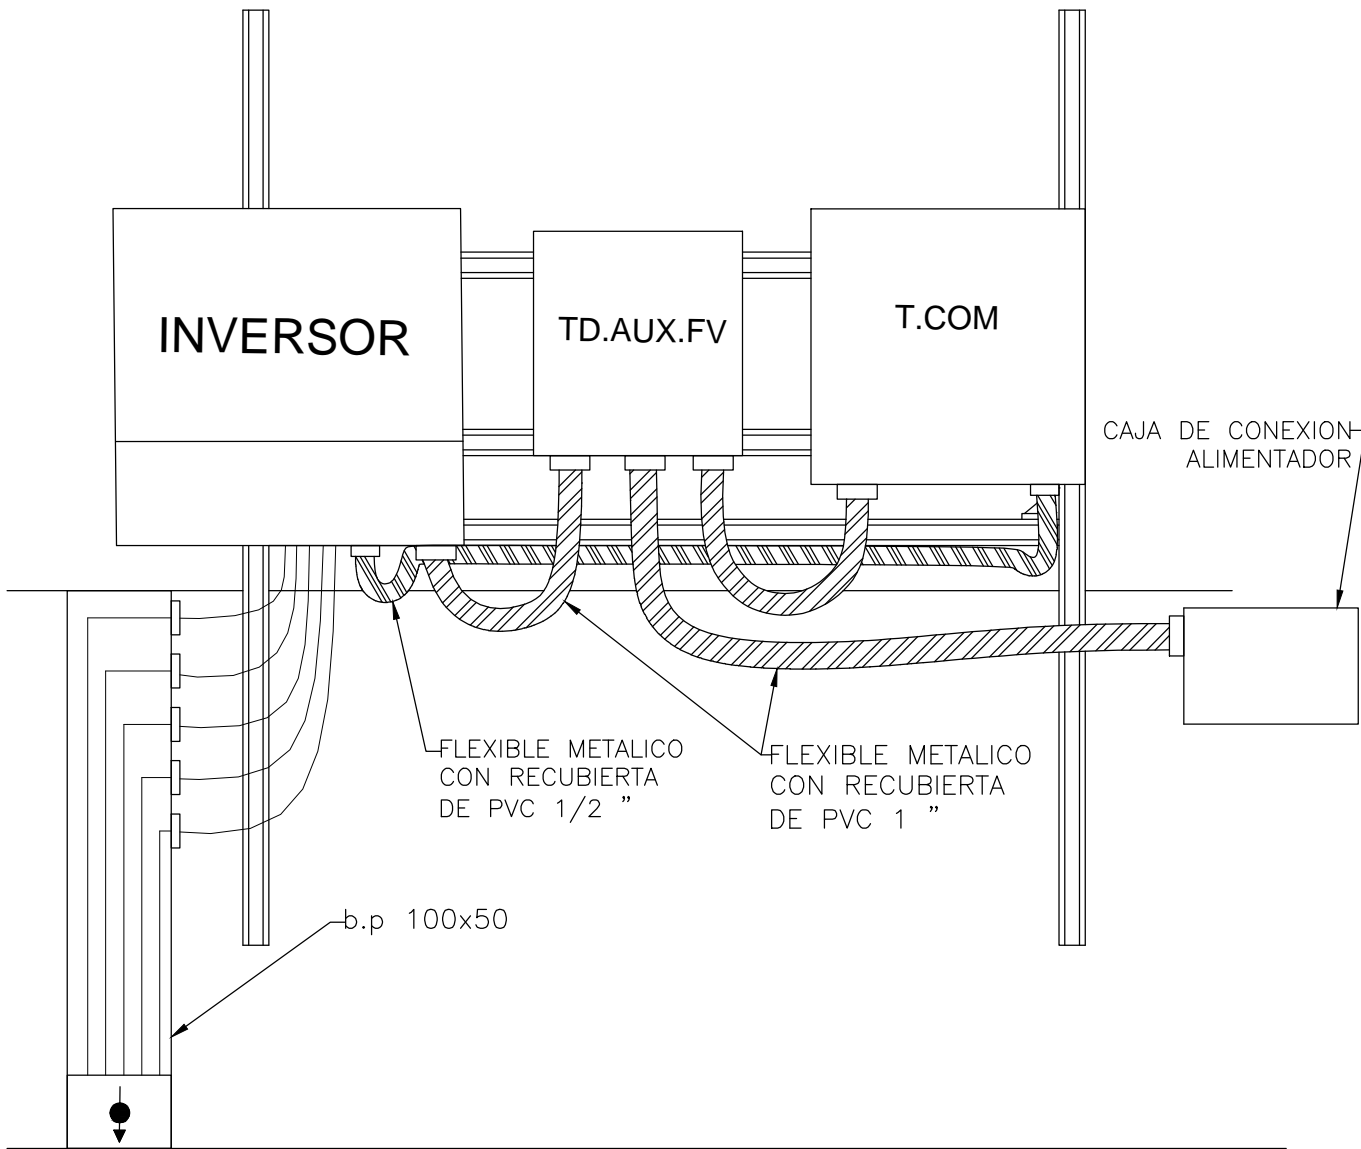


DETALLE CONEXIÓN DE STRING A INVERSOR

CUADRO DE RESUMEN DE GENERACION

N°	Equipo	Potencia	Cantidad	Pot. Total
		(kWp)	(Unidad)	(kWp)
1	Modulos Fotovoltaicos	0,31	81	25,11
2	Inversor SMA 25000TL	25	1	25,00
		Potencia Total a Declarar		25 kW

CUADRO RESUMEN DE LAMINAS		
LAMINA N°	CONTENIDO	REV
PROYECTO DE INSTALACION SOLAR FOTOVOLTAICA		
LICEO JUAN PABLO II		
CALLE EL SALITRE N° 3397, ALTO HOSPIICIO		
1 DE 9	EMPLAZAMIENTO	C
2 DE 9	DISPOSICION DE CANALIZACION	C
3 DE 9	DISPOSICION DE PANELES FV	C
4 DE 9	DISPOSICION DE STRING	C
5 DE 9	ATERRAMIENTOS	C
6 DE 9	DIAGRAMAS UNILINEALES	C
7 DE 9	CUADROS DE CARGAS	C
8 DE 9	DISPOSICION DE GATERA	C
9 DE 9	DISPOSICION DE ESTRUCTURA	C

SIMBOLOGIA	
	CONDUCTOR STRING 1
	CONDUCTOR STRING 2
	CONDUCTOR STRING 3
	CONDUCTOR STRING 4
	CONDUCTOR STRING 5
	CAJA DE CONEXION
	INVERSOR 10000TL/10Kw
	TABLERO DE ALUMBRADO Y FOTOVOLTAICO
	TABLERO DE COMUNICACION
	BANDEJA RANURADA PORTA CONDUCTORES
	CAÑERÍA DE ACERO GALVANIZADO 1"
	FLEXIBLE METALICO CON RECUBIERTA DE PVC 1"
	CAJA DE CONEXION ALIMENTADOR PANEL SOLAR

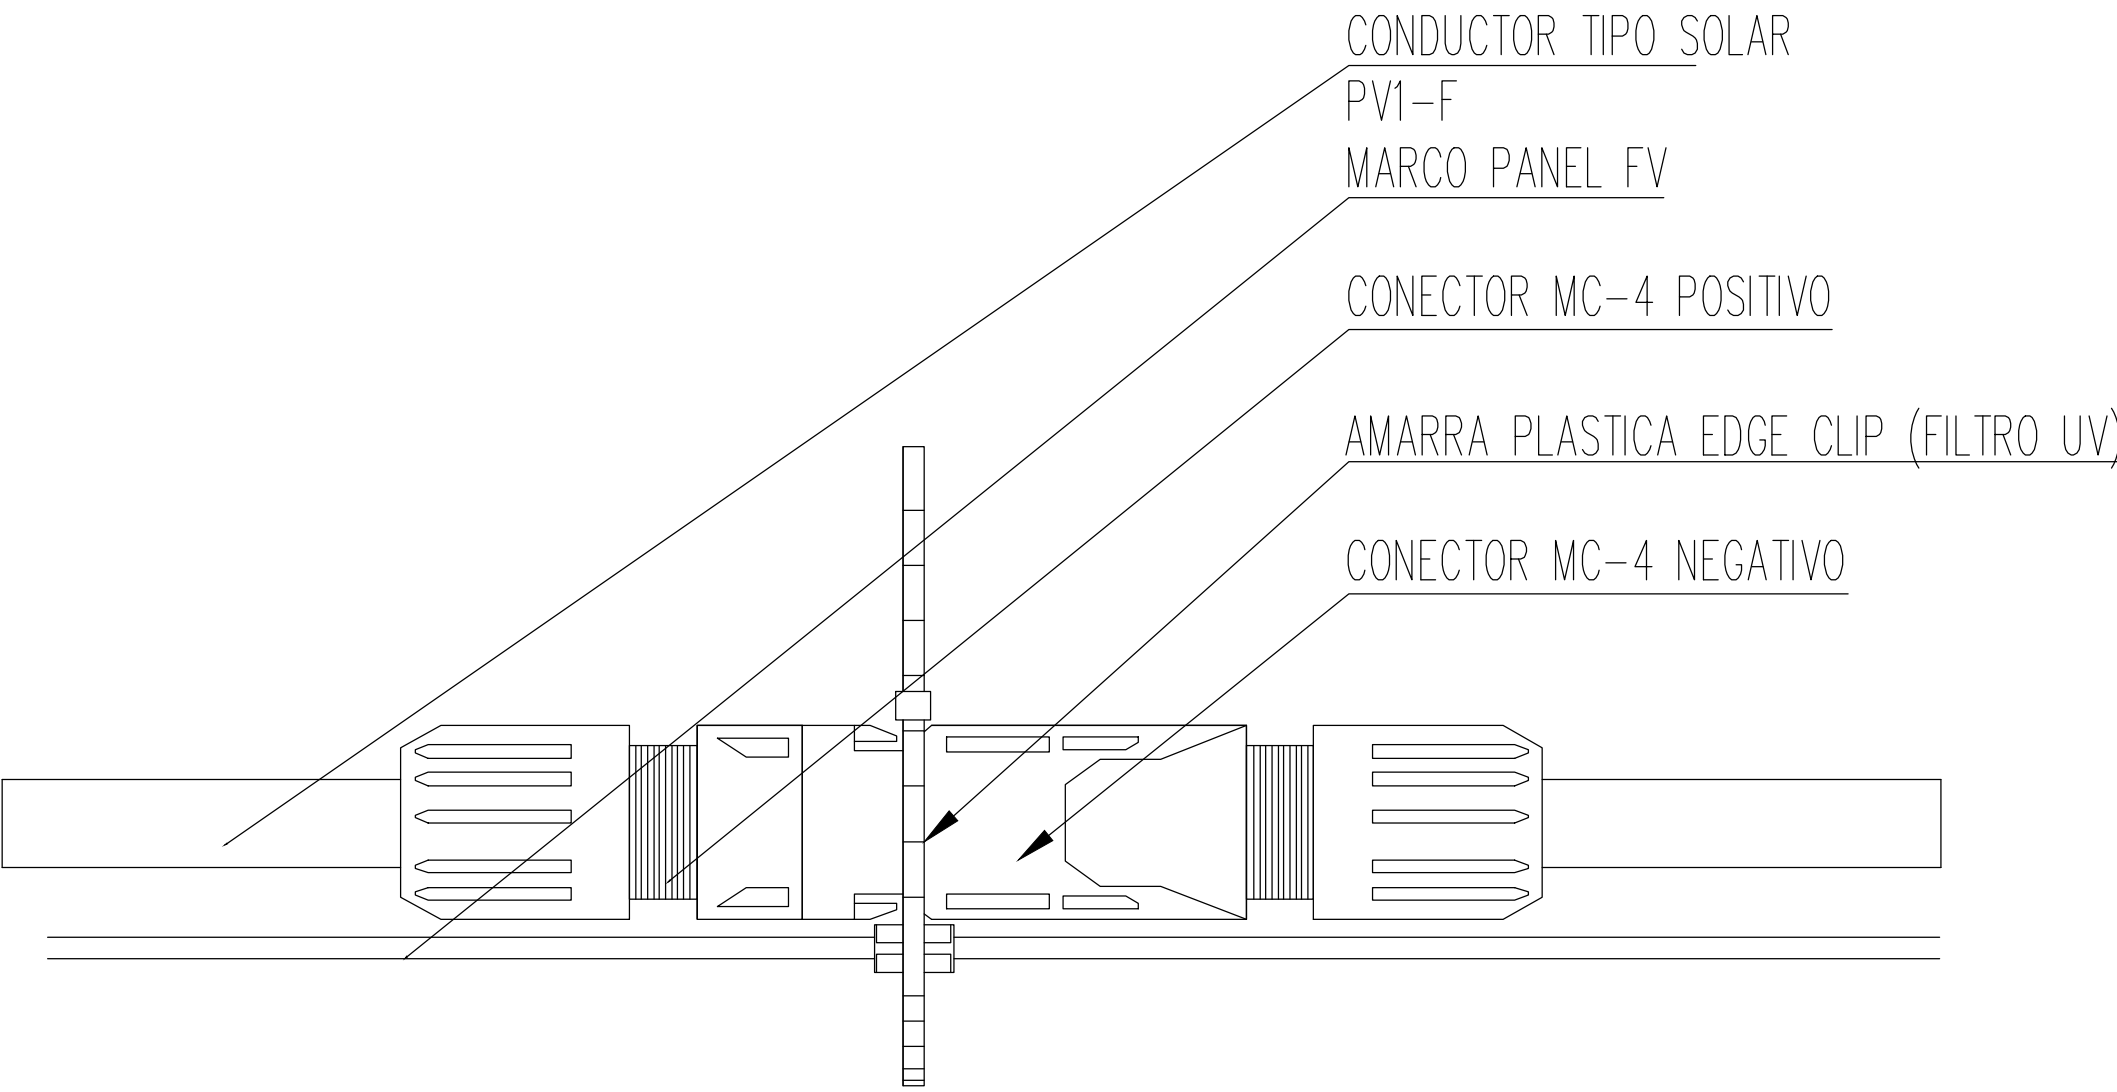

DETALLE CONEXIÓN DE MÓDULOS

TODOS LOS MATERIALES QUE REQUIEREN CERTIFICACION PARA SU USO, CUMPLEN CON ESTE REQUISITO

REV

MODIFICACIONES

DIBUJO

REVISO

FECHA

PROSOLAR

generacion consciente

PLANOS AS BUILT

INSCRIPCION SEC

EMITIDO PARA REVISION

PENTA

PENTA

H.A.R.C

F.G.G

MAY-2017

MAR-2017

FEB-2017

PLANO No

REV.

PTSP\_02-17\_R-C\_04

C

UBICACION

INSCRIPCION SEC

MANUEL DE SALAS 181 - RUÑOA - FONOS/FAX:2744920-3412713-3412714

PROYECTO DE INSTALACION ELECTRICA FOTOVOLTAICA

LICEO JUAN PABLO II

CALLE : EL SALITRE N° 3397

COMUNA : ALTO HOSPIICIO

REGION : TARAPACA

ACEPTACION PROPIETARIO

ILUSTRE MUNICIPALIDAD ALTO HOSPICIO

RUT: 69.265.100-6

REP-LEG.: Patricio Ferreira Rivera

RUT: 10.481.059-4

REG-SEC.: 6.377.591-6, CLASE A

DIR.: MANUEL DE SALAS N° 181 - FON.: 223412713

LAMINA:

FECHA:

ESCALA:

INSTALADOR

4 DE 09

FEB - 2017

1:100