


DETALLE DE INSTALACION
GATERA EN EDIFICIO

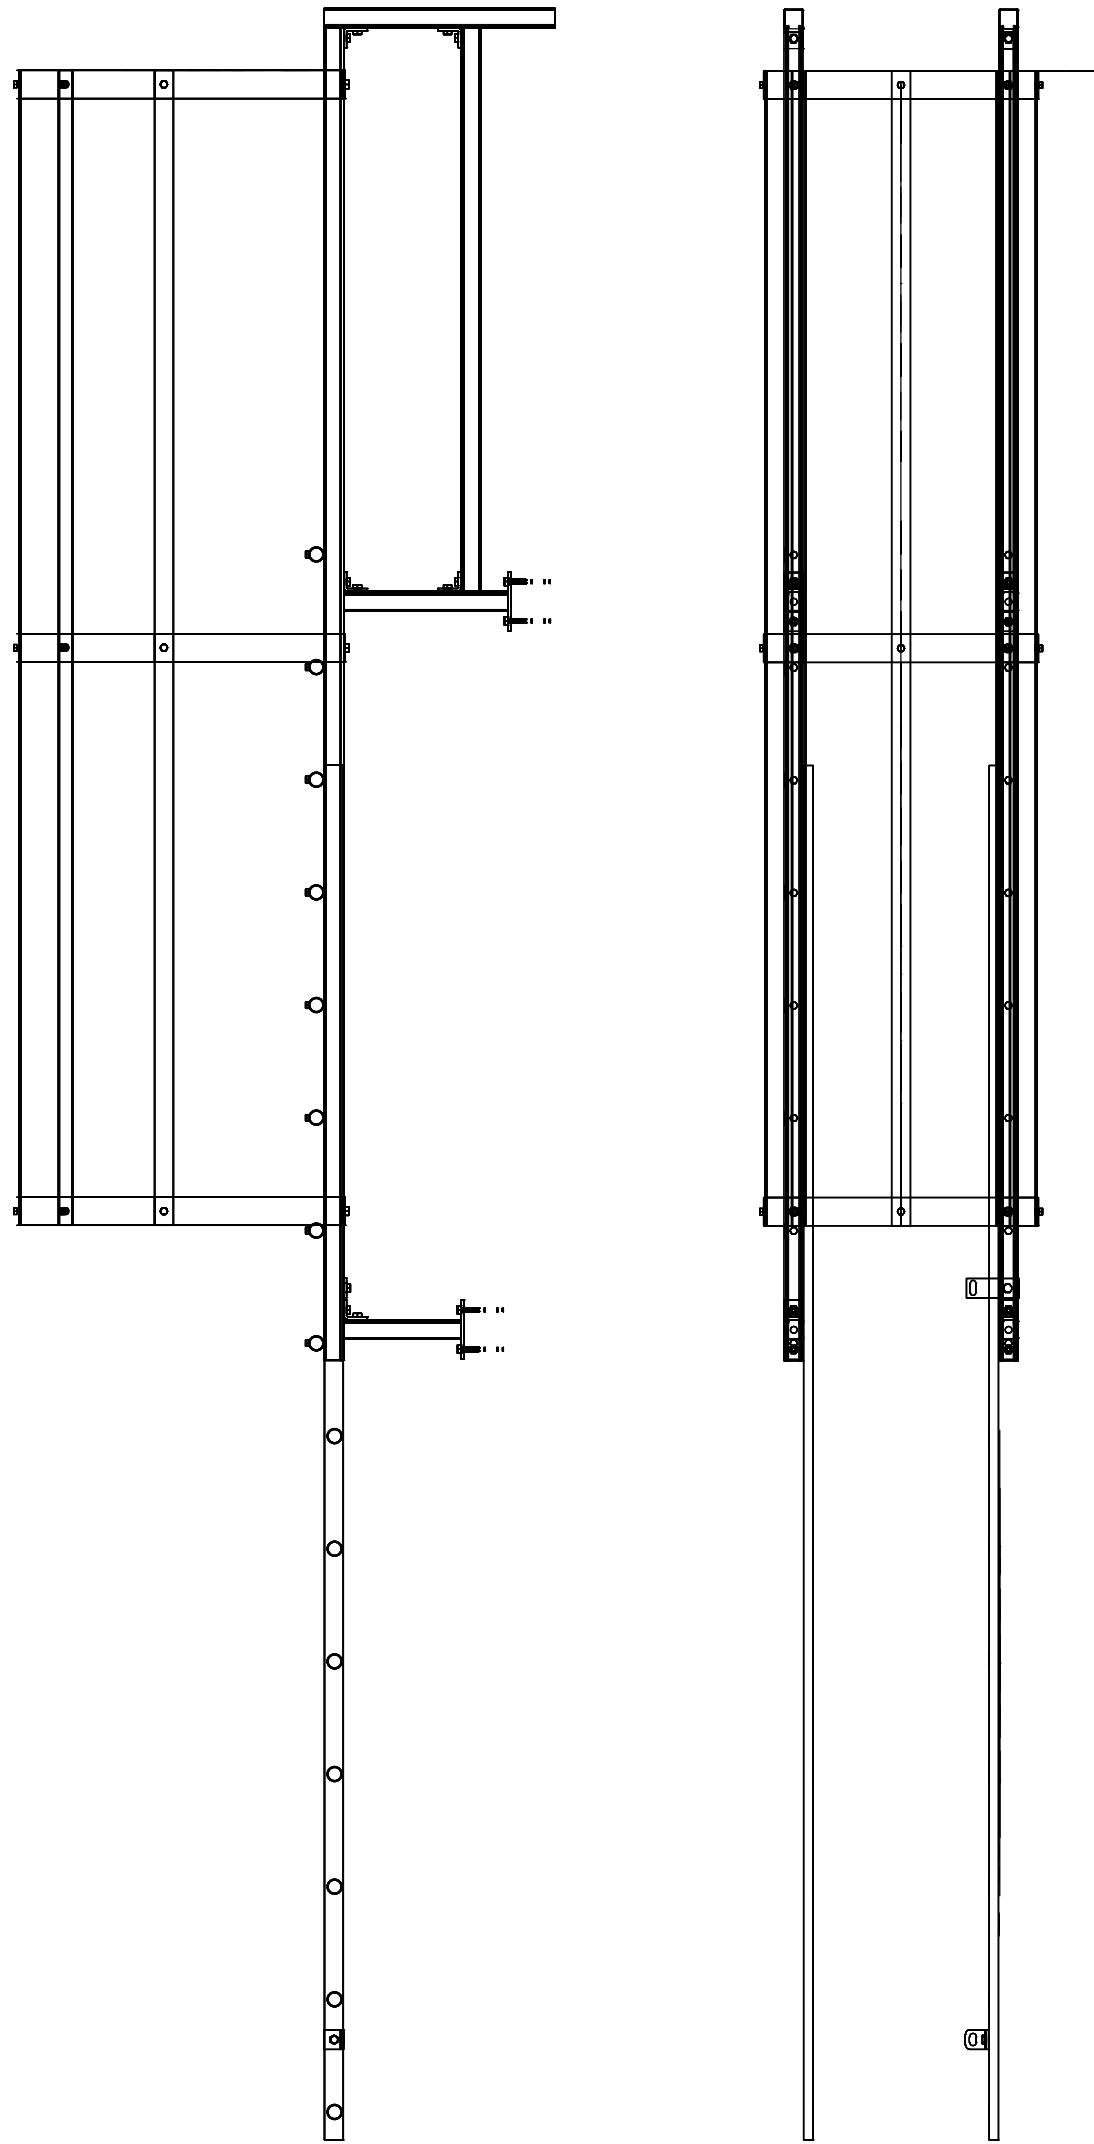


LATERAL

FRONTAL

1 ACERO CALIDAD A37-24
3 LAMINADO EN CALIENTE
4 PLANCHA e= 2mm
TERMINACIONES : GALVANIZADO EN CALIENTE
ELECTROPINTADO O ZINCADO
OTROS ESQUEMAS DE PINTURA

DETALLE GATERA

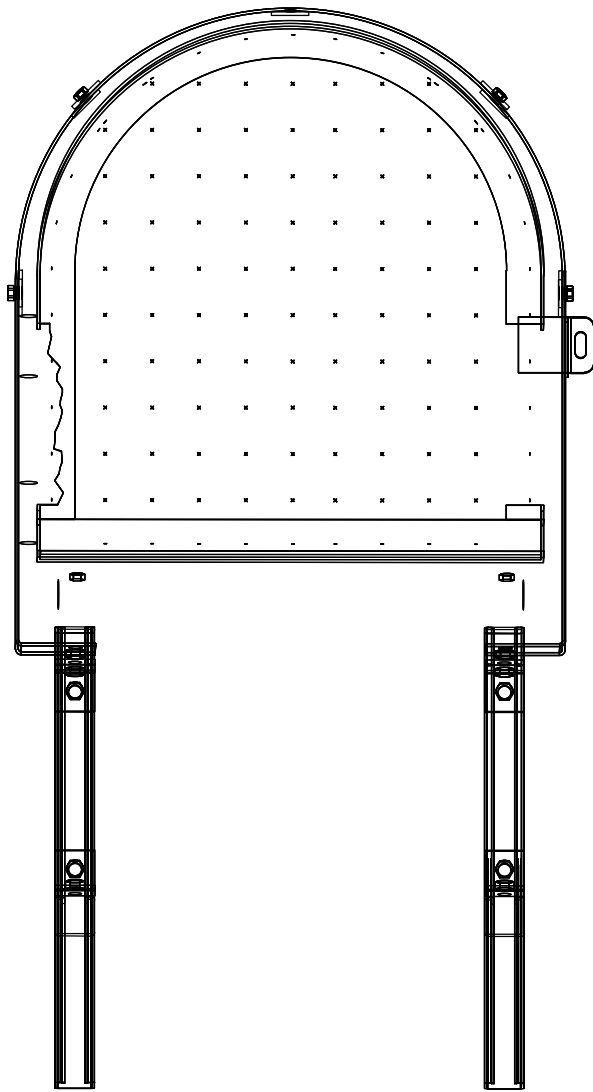

DETALLE GATERA

CUADRO RESUMEN DE LAMINAS		
LAMINA N°	CONTENIDO	REV
PROYECTO DE INSTALACION SOLAR FOTOVOLTAICA		
LICEO JUAN PABLO II		
CALLE EL SALITRE N° 3397, ALTO HOSPICIO		
1 DE 9	EMPLAZAMIENTO	C
2 DE 9	DISPOSICION DE CANALIZACION	C
3 DE 9	DISPOSICION DE PANELES FV	C
4 DE 9	DISPOSICION DE STRING	C
5 DE 9	ATERRAMIENTOS	C
6 DE 9	DIAGRAMAS UNILINEALES	C
7 DE 9	CUADROS DE CARGAS	C
8 DE 9	DISPOSICION DE GATERA	C
9 DE 9	DISPOSICION DE ESTRUCTURA	C

TODOS LOS MATERIALES QUE REQUIEREN CERTIFICACION PARA SU USO, CUMPLEN CON ESTE REQUISITO

NORTE	REVISION	CONTENIDO:	LAMINA
		DISPOSICION DE GATERA	8
ARCHIVO-CAD :			

REV	MODIFICACIONES	DIBUJO	REVISO	FECHA				
C	PLANOS AS BUILT	PENTA	PENTA	MAY-2017	PLANO No	REV.	MANUEL DE SALAS 181 - RUÑOA - FONOS/FAX:2744920-3412713-3412714	
B	INSCRIPCION SEC	PENTA	PENTA	MAR-2017	PTSP_02-17_R-C_08	C	PROYECTO DE INSTALACION ELECTRICA FOTOVOLTAICA	
A	EMITIDO PARA REVISION	H.A.R.C	F.G.G	FEB-2017			LICEO JUAN PABLO II	
UBICACION					INSCRIPCION SEC		CALLE : EL SALITRE N° 3397	
							COMUNA : ALTO HOSPICIO	
							REGION : TARAPACA	
							ACEPTACION PROPIETARIO	
							RUT: 69.265.100-6	
							LAMINA:	
							08 DE 09	
							FECHA:	
							FEB - 2017	
							ESCALA:	
							1:100	
							INSTALADOR	
							REP-LEG.: Patricio Ferreira Rivera	
							REG-SEC.: 6.377.591-6, CLASE A	
							DIR.: AV. RAMON PEREZ OPAGO N3125	
							RAMIRO BELTRAN A.	
							REG-SEC.: 6.377.591-6, CLASE A	
							DIR.: MANUEL DE SALAS N° 181 - FON.: 223412713	