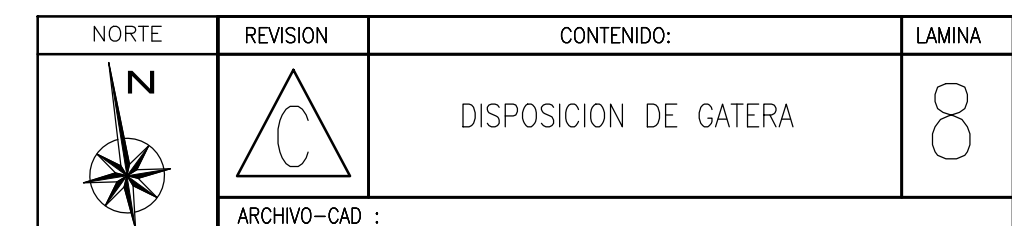
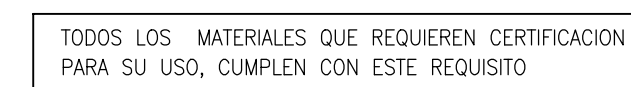


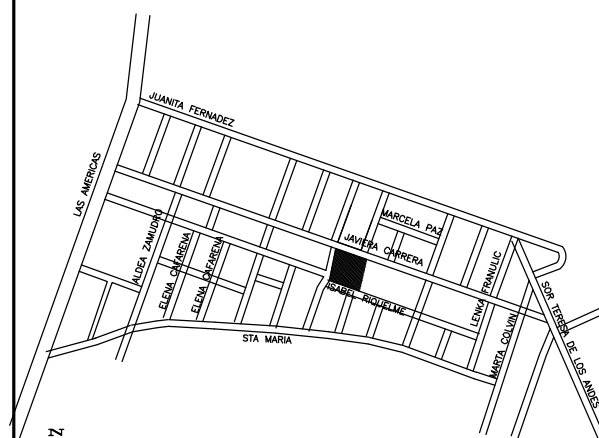


DETALLE GATERA

CUADRO RESUMEN DE LAMINAS		
LAMINA N°	CONTENIDO	REV
PROYECTO DE INSTALACION SOLAR FOTOVOLTAICA		
ESCUELA SIMON BOLIVAR		
CALLE ALFONSSINA ST ORNI N°4004, ALTO O HOSPIDO		
1 DE 9	EMPLAZAMIENTO	C
2 DE 9	DISPOSICION DE CANALIZACION	C
3 DE 9	DISPOSICION DE PANELES FV	C
4 DE 9	DISPOSICION DE STRING NORTE Y SUR	C
5 DE 9	ATERRAMIENTOS	C
6 DE 9	DIAGRAMAS UNILINEALES	C
7 DE 9	CUADROS DE CARGAS	C
8 DE 9	DISPOSICION DE GATERA	C
9 DE 9	DISPOSICION DE ESTRUCTURA	C



REV	MODIFICACIONES	DIBUJO	REVISO	FECHA			MANUEL DE SALAS 181 – RUÑOA – FONOS/FAX:2744920–3412713–3412714	
C	PLANOS AS BUILT	PENTA	PENTA	MAY-2017	PLANO No	REV.		
B	INSCRIPCION SEC	PENTA	PENTA	MAR-2017	PTSP_02-17_R-C_08	C		
A	EMITIDO PARA REVISION	H.A.R.C	F.G.G	FEB-2017				
UBICACION					INSCRIPCION SEC			PROYECTO DE INSTALACION ELECTRICA FOTOVOLTAICA
								ESCUELA SIMON BOLIVAR
					CALLE : ALFONSO STORNI N° 4004 COMUNA : ALTO HOSPIO REGION : TARAPACA			LAMINA: 08 DE 09
					ACEPTACION PROPIETARIO			FECHA: FEB - 2017
					ILUSTRE MUNICIPALIDAD ALTO HOSPIO RUT: 69.265.100-6			ESCALA: S/E
					REP-LEG: Patricio Ferreira Rivera RUT: 10.481.059-4 DIR.: AV. RAMON PEREZ OPAZO N°3125			INSTALADOR
					RAMRO BELTRAN A. RES-SEC.: 6.377.591-6, CLASE A DIR: MANUEL DE SALAS Y 181 – FON: 22341273			