





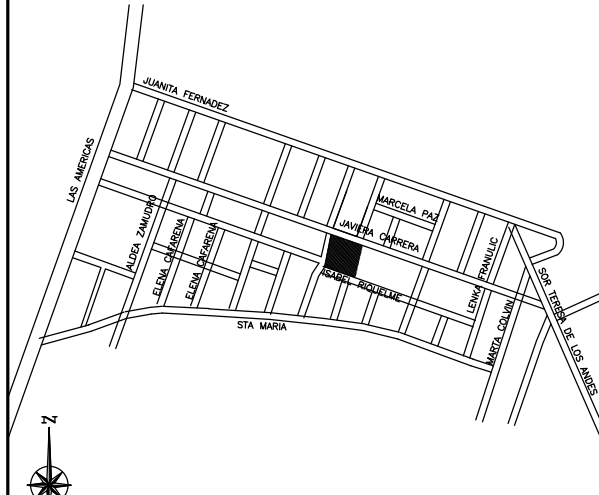
ALFONSINA SIORI

 

CUADRO RESUMEN DE LAMINAS		
LAMINA N°	CONTENIDO	REV
PROYECTO DE INSTALACION SOLAR FOTOVOLTAICA		
ESCUELA SIMON BOLIVAR		
CALLE ALFONSINA STORNI N°4004, ALTO HOSPICIO		
1 DE 9	EMPLAZAMIENTO	C
2 DE 9	DISPOSICION DE CANALIZACION	C
3 DE 9	DISPOSICION DE PANELES FV	C
4 DE 9	DISPOSICION DE STRING NORTE Y SUR	C
5 DE 9	ATERRAMIENTOS	C
6 DE 9	DIAGRAMAS UNILINEALES	C
7 DE 9	CUADROS DE CARGAS	C
8 DE 9	DISPOSICION DE GATERA	C
9 DE 9	DISPOSICION DE ESTRUCTURA	C

NORTE	REVISION	CONTENIDO:	LAMINA
		EMPLAZAMIENTO	1
ARCHIVO-CAD :			

TODOS LOS MATERIALES QUE REQUIEREN CERTIFICACION PARA SU USO, CUMPLEN CON ESTE REQUISITO

REV	MODIFICACIONES	DIBUJO	REVISO	FECHA	 prosolar generacion consciente	 penta ® INGENIERIA
C	PLANOS AS BUILT	PENTA	PENTA	MAY-2017	PLANO No	REV.
B	INSCRIPCION SEC	PENTA	PENTA	MAR-2017	PTSP_02-17_R-C_01	C
A	EMITIDO PARA REVISION	H.A.R.C	F.G.G	FEB-2017		
<div> <div>UBICACION</div>  </div>					<div> <div>INSCRIPCION SEC</div> </div>	
					<div> <div>PROYECTO DE INSTALACION ELECTRICA FOTOVOLTAICA</div> <div>ESCUELA SIMON BOLIVAR</div> </div>	
<div> <div>CALLE : ALFONSINA STORNI</div> <div>N° 4004</div> <div>COMUNA : ALTO HOSPIICIO</div> <div>REGION : TARAPACA</div> </div>					<div>LAMINA:</div> <div>01 DE 09</div>	<div>FECHA:</div> <div>FEB - 2017</div>
<div> <div>ACEPTACION PROPIETARIO</div> <div>ILUSTR. MUNICIPALIDAD ALTO HOSPICIO</div> <div>RUT: 69.265.100-6</div> </div>					<div> <div>INSTALADOR</div> <div>RAMIRO BELTRAN A.</div> <div>REL.-REU: 6.377.591-6, CLASE A</div> <div>DR.-MANUEL DE SALAS N° 181 - FON: 223412714</div> </div>	