

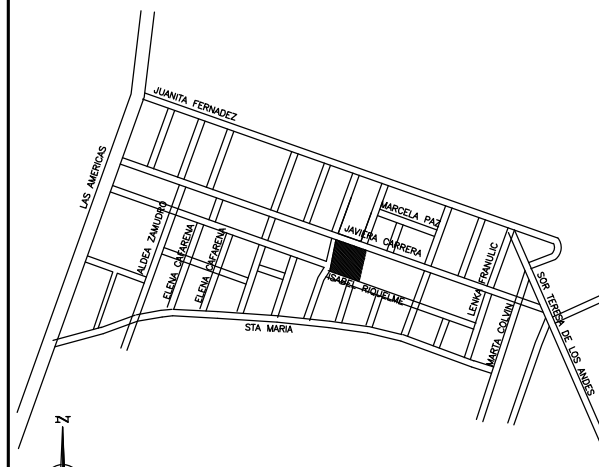




CUADRO DE RESUMEN DE GENERACION				
N°	Equipo	Potencia	Cantidad	Pot. Total
		(kWp)	(Unidad)	(kWp)
1	Modulos Fotovoltaicos	0,31	66	20,46
2	Inversor SMA 10000TL	10,23	2	20,46
		<b>Potencia Total a Declarar</b>		<b>20,46 kW</b>

NORTE	REVISION	CONTENIDO:	LAMINA
		DISPOSICIÓN DE PANELES FOTOVOLTAICOS	3
ARCHIVO-CAD :			

REV	MODIFICACIONES	DIBUJO	REVISO	FECHA	 <b>prosolar</b> generacion consciente		
C	PLANOS AS BUILT	PENTA	PENTA	MAY-2017	PLANO No	REV.	
B	INSCRIPCION SEC	PENTA	PENTA	MAR-2017	PTSP_02-17_R-C_03	C	
A	EMITIDO PARA REVISION	H.A.R.C	F.G.G	FEB-2017			
					PROYECTO DE INSTALACION ELECTRICA FOTOVOLTAICA		
					ESCUELA SIMON BOLIVAR		
					CALLE : ALFONSINA STORNI N° 4004 COMUNA : ALTO HOSPICIO REGION : TARAPACA	LAMINA:  FECHA:  ESCALA:	03 DE 09  FEB - 2017  1:50
					ACEPTACION PROPIETARIO  ILUSTRE MUNICIPALIDAD ALTO HOSPICIO RUT: 69.265.100-6	INSTALADOR	
					REP-LEG.: Patricia Ferreira Rivero RUT: 10.481.059-4 DIR.: AV. MANUEL DE SALAS N° 181 - FON: 22341274	RAMIRO BELTRAN A. REL-SIG.: 6.377.591-6, CLASE A DE-MANUEL DE SALAS N° 181 - FON: 22341274	