
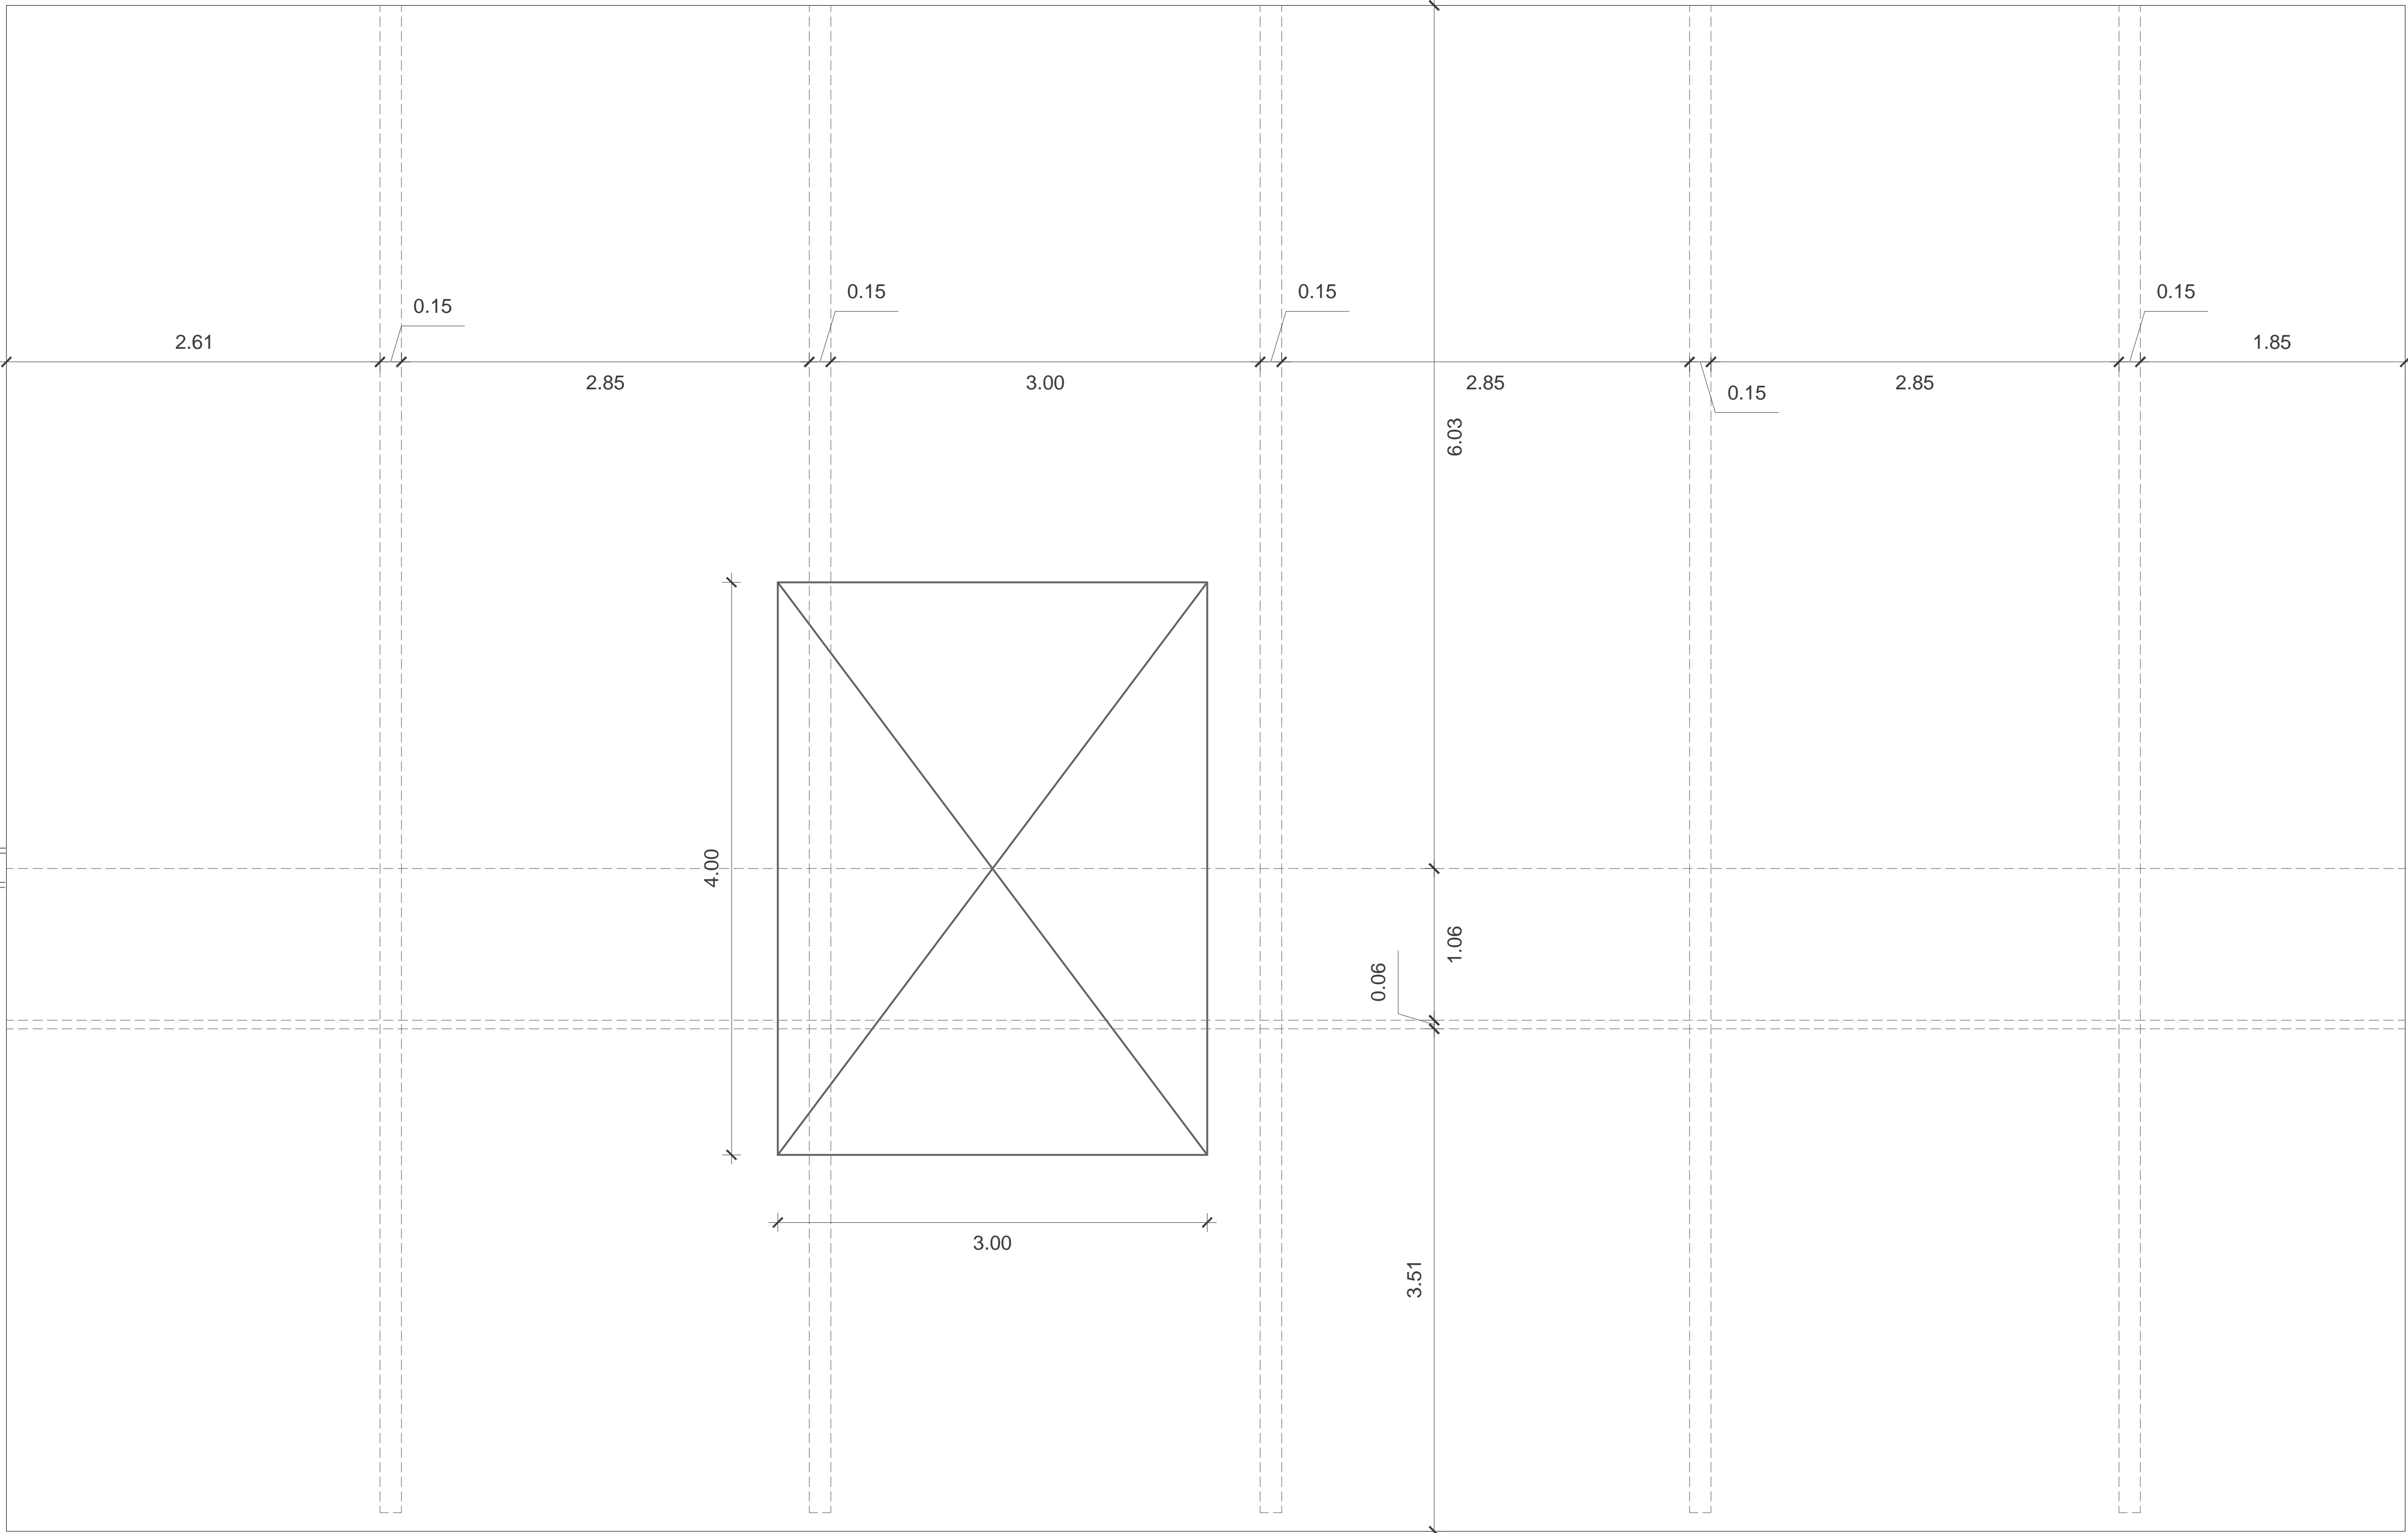
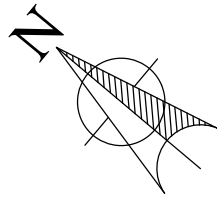


ESTRUCTURA DE TECHUMBRE  
S/e


ACCESO  
TECHUMBRE

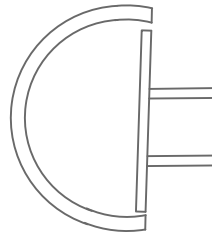


Nota: Las medidas de cerchas y costaneras son el resultado de un levantamiento en terreno, ya que la información planimétrica correspondiente no fue entregada.

NOTA:  
LOS MATERIALES QUE REQUIEREN CERTIFICACION O  
AUTORIZACION PARA SU USO, CUMPLEN CON ESTE REQUISITO

POTENCIA SISTEMA FOTOVOLTAICO  
1 Inversores CC/CA Pot. Máx.= 10 kW  
Total Pot. máx= 10 kW



ECOLIFE S.A  
Departamento Técnico

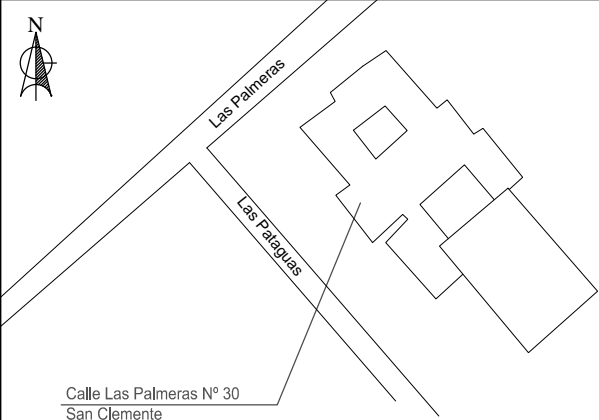LAMINA 10/11			
CROQUIS UBICACION	INSCRIPCION SEC		
 <p>Calle Las Palmeras Nº 30 San Clemente Referencia Google Earth: Coordenadas: 35°32'23.56"S 71°28'39.03"O</p>	Nº _____		
	FECHA: _____		
	SISTEMA FOTOVOLTAICO DE AUTOCONSUMO ESCUELA DIFERENCIAL F-748 PLANO ESTRUCTURAL Y DETALLE DE COSTANERAS		
	DIRECCION: Calle Las Palmeras nº 30 COMUNA: San Clemente REGION: Del Maule ACEPTACION PROPIETARIO:	ESCALA: S/E UNIDAD: S/U DESTINO DE PROPIEDAD: PUBLICO INSTALADOR:	FECHA: Nov.-2015 DIBUJO: L.TUDELA PUBLICO CRISTIAN SOTO INGENIERO ELECTRICO CALLE NUEVA 5399 - CONCHALI,STGO. Fono: +562 23520040 SAN CLEMENTE