



DIAGRAMA UNILINEAL GENERAL
SIN ESCALA

Tierra De Protección
Tipo conductor: RVK Multiflex.
Sección: 50mm².
Valor medido Promedio: 1Ω.
Método de medición: Medidor de tenazas.
Electrodo: Malla de tierra existente.
Instrumento: ETCR 2000+.

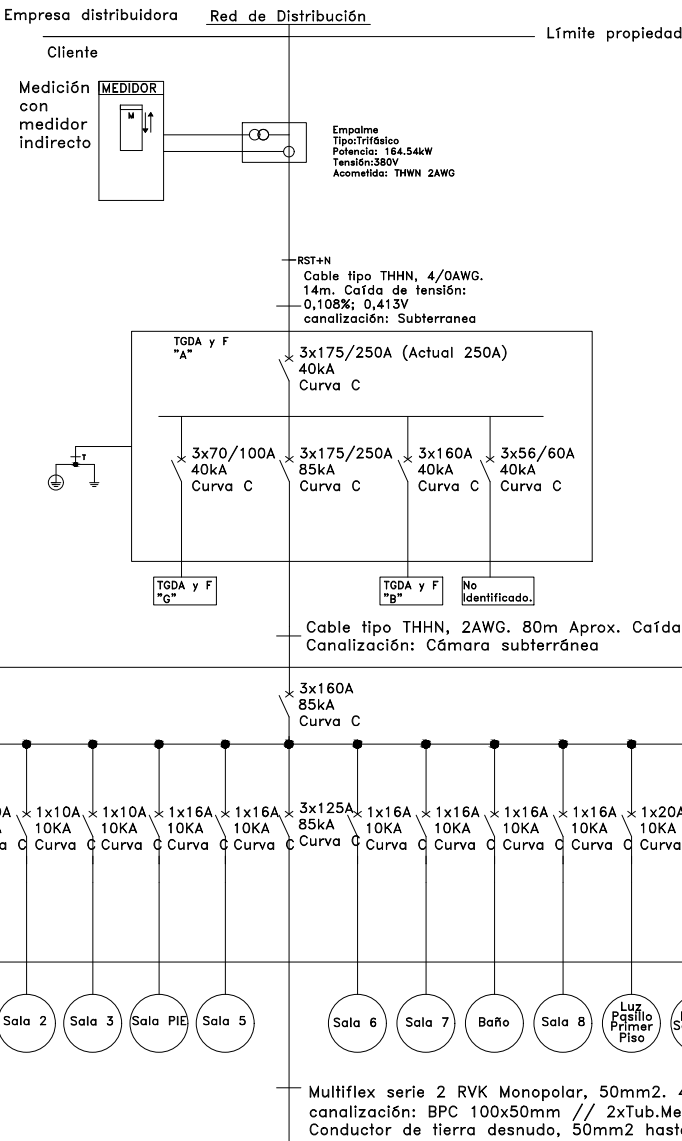

Tablero metálico
IP65
Dimensiones:
1000x800x250mm

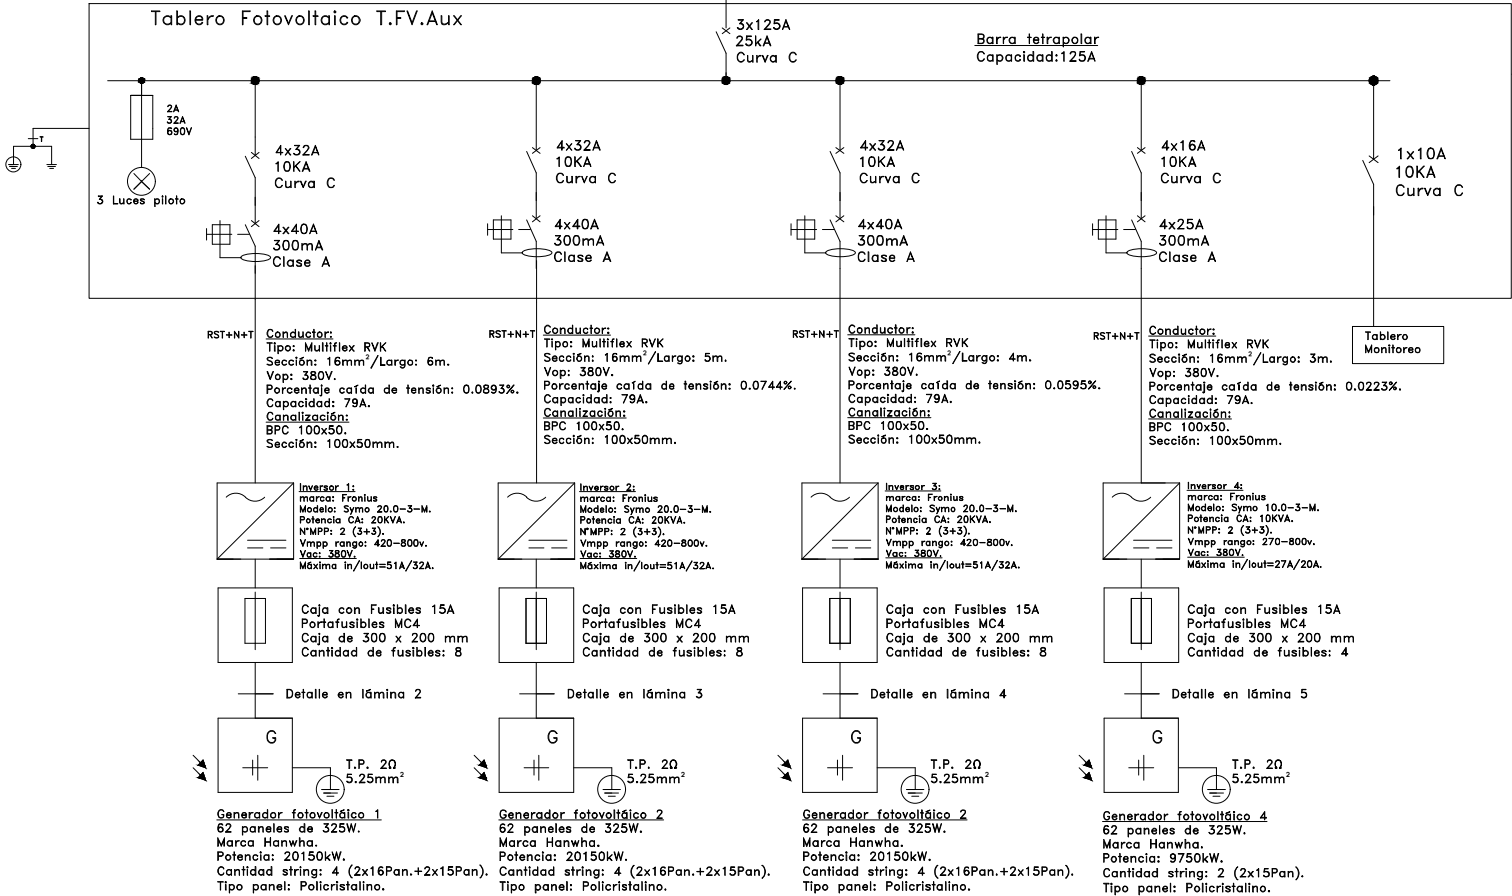

NOTAS

- 1.-EL DESTINO DE LA PROPIEDAD ES EDUCACIONAL
- 2.-LOS MATERIALES QUE REQUEREN CERTIFICACIÓN PARA SU USO CUMPLEN CON ESTE REQUISITO
- 3.-SIMBOLOGÍA SEGÚN NORMA IEC
- 4.-PERFIL DE RED DEL INVERSOR: CHILENO
- 5.-INVERSOR NO PERMITE MOSTRAR TODA LA CONFIGURACIÓN DE LOS AJUSTES SIN UNA CLAVE

MODIFICACIONES			
NÚMERO	REVISIÓN	FECHA	DESCRIPCIÓN
1	1	28-03-2018	

CUADRO RESUMEN DE LÁMINAS	
LÁMINA N°1	DIAGRAMA UNILINEAL GENERAL CC Y CA
LÁMINA N°2	DIAGRAMA UNILINEAL GENERADOR 1
LÁMINA N°3	DIAGRAMA UNILINEAL GENERADOR 2
LÁMINA N°4	DIAGRAMA UNILINEAL GENERADOR 3
LÁMINA N°5	DIAGRAMA UNILINEAL GENERADOR 4
LÁMINA N°6	CUADROS DE GENERACIÓN
LÁMINA N°7	ESQUEMA DE MONITOREO
LÁMINA N°8	ESQUEMA DE PLANTAS
LÁMINA N°9	CONEXIÓN DE STRINGS
LÁMINA N°10	ESQUEMA DE CANALIZACIONES CC
LÁMINA N°11	MONTAJE Y CONEXIÓN DE INVERSORES
LÁMINA N°12	ESQUEMA DE CANALIZACIONES CC Y CA
LÁMINA N°13	ESQUEMA DE CANALIZACIONES CC Y CA
LÁMINA N°14	ESQUEMA DE SEGURIDAD
LÁMINA N°15	DETALLE DE GATERA
LÁMINA N°16	DETALLE DE PASILLO TÉCNICO
LÁMINA N°17	DETALLES DE ANCLAJE
LÁMINA N°18	PLANTA TECHUMBRE ORIENTE
LÁMINA N°19	PLANTA TECHUMBRE PONIENTE

SIMBOLOGÍA	
	CONSUMO NÚMERO N°
	INVERSOR
	GENERADOR O ARREGLO FOTOVOLTAICO
	INTERRUPTOR AUTOMÁTICO
	INTERRUPTOR DIFERENCIAL
	LUZ PILOTO
	FUSIBLE
	MEDIDOR BIDIRECCIONAL
	TIERRA DE PROTECCIÓN
	TIERRA DE SERVICIO
T.G.	TABLERO GENERAL
M	MEDIDOR LOCAL
C.S.	CABEZA DE SERVICIO
T.FV.	TABLERO FOTOVOLTAICO

CROQUIS DE UBICACIÓN		INSCRIPCIÓN	DIAGRAMA UNILINEAL GENERAL CC Y CA	
<p>DIRECCIÓN 4 NORTE N°484 TALCA, CHILE</p> <p>COORDENADA UTM X:257674 M E Y:6077011 M S HUSO: 19</p> <p>5 1/2 NORTE</p> <p>2 PONIENTE</p> <p>AV. CANAL DE LA LUZ</p> <p>LICEO INDUSTRIAL SUPERIOR</p> <p>AV. BERNARDO O'HIGGINS</p>		REGISTRO N°	DIRECCIÓN 4 NORTE N°484 TALCA, CHILE	LAMINA 01 de 19
			PROPIETARIO:	INSTALADOR LICENCIA CLASE A
			I. MUNICIPALIDAD DE TALCA	DERIK NIÑOLES CANTILLANA